#### ОБЩЕСТВО С ОГРАНИЧЕННОЙ ОТВЕТСТВЕННОСТЬЮ

"ОЛЛВИН ГЕО"

ИНН/КПП 7725298820/ 772501001

OFPH 5157746130890

115280, г. Москва, Ленинская Слобода д.19, эт.4 комн.21 в 1Р Тел(499) 709-80-40, факс (499) 709-80-40 E-mail: info@allwingroup.ru

Технический	паспорт	(техническое	описание)
110		2	

на <u>Здание</u> (тип объекта учета)

#### Многоэтажный многоквартирный дом

Адрес (местоположение) объекта учета:

тідрее (местопол	, , , , , , , , , , , , , , , , , , , ,	J			
Субъект Российской Федерации	Москва				
Административный район (округ)	-	4			
Муниципальное образование	тип	внутригородская территория			
9	1.	поселение			
	наименование	Десеновское			
Населенный пункт	тип	-			
,	наименование	-			
Улица (проспект, переулок и т.д.)	тип	улица			
,	наименование	Гренадерская			
Номер дома		9			
Номер корпуса		3			
Номер строения		-			
Номер помещения (квартиры)	-				
Иное описание местоположения					
y					

Паспорт составлен по состоянию на: «11» ноября 2022 г.

Генеральный директор

Бронникова Е.Л.

## СОДЕРЖАНИЕ:

№	Наименование раздела прилагаемых документов	№
π/		стр.
П		
1	Общие сведения	2
2	Состав объекта	3
3	Сведения о правообладателях объекта	4
4	Ситуационный план (смеха) земельного участка	5
5	Экспликация к плану (смехе) земельного участка	6
6	Общие архитектурно-планировочные и эксплуатационные сведения	7
7	Экспликация на объект	8
8	Поэтажный план	9
9	Экспликация помещений к поэтажным планам здания (строения)	

## 1. ОБЩИЕ СВЕДЕНИЯ

1	Назначение	Многоквартирный дом
2	Фактическое использование	По назначению
3	Литера	-
4	Число этажей надземной части / подземной	1-15 / 1 подземный
	части	
5	Год постройки / ввода в эксплуатацию	2022
6	Год реконструкции / капитального ремонта	-
7	Общая площадь здания на основании	52448,0
	Положительного заключения повторной	
	негосударственной экспертизы (кв.м.)	
8	Процент износа (%)	0
9	Балансовая стоимость, руб.	-
10	Примечание	-

1.1 Ранее присвоенные (справочно)

111 1 111100 11 11110	3001111210 (011pm20 1110)
Адрес	-
Инвентарный номер	-
Литера	-
Реестровый номер	-
Кадастровый (условный) номер	-
Кадастровый номер земельного участка	-

#### 2. СОСТАВ ОБЪЕКТА

Наименование объекта (здания, сооружения)	Год постройки	Материал стен	Единица измерения	Количество	Площадь застройки, кв. м.	Инвентари- зационная стоимость:
1	2	3	4	5	6	7
Многоэтажный многоквартирный дом	2022	Монолитные, Железобетонные, Из мелких бетонных блоков	куб.м.	203647,0		-

## 2.1. БЛАГОУСТРОЙСТВО (кв.м.)

			Ото	пление			ы	Газосі	набжение	0)	Ли (ш	тфт т.)	
Водопровод	Канализация	Централизованное	от групповой квартальной котельной	от собственной котельной	от АГВ		Централизованное горячее водоснабжение	централизованное	жидким газом	Электроснабжение	Пассажирские	Грузовые	Вентиляция
1	2	3	4	5	6	7	8	9	10	11	12	13	14
31236,9	31236,9	31236,9					31236,9			31236,9	4	4	31236,9

## 3. СВЕДЕНИЯ О ПРАВООБЛАДАТЕЛЯХ ОБЪЕКТА

No	Дата	Субъект права:		
$\Pi/\Pi$	записи	- для физических лиц – фамилия,	Вид права,	Доля (часть,
		имя, отчество, паспортные данные;	правоустанавливающие,	литера)
		- для юридических лиц – полное или	правоудостоверяющие	
		сокращенное наименование в	документы, реквизиты	
		соответствии с Уставом, ИНН/КПП,	документа	
		ОГРН, юридический адрес		
1	2	3	4	5
			Первичная регистрация	
			не производилась	

## 3.1. ОБРЕМЕНЕНИЯ (ОГРАНИЧЕНИЯ)

$N_{\underline{0}}$	Дата	Наименование ограничения	Сведения о субъекте, в пользу которого
	записи	(обременения) и его характеристики,	установлены ограничения, обременения
		реквизиты документа	
1	2	3	4

#### 5.ЭКСПЛИКАЦИЯ К СИТУАЦИОННОМУ ПЛАНУ (CXEME) ЗЕМЕЛЬНОГО УЧАСТКА, КВ.М.

Площадь участка								
По документам	Фактическая	По фактическому использованию						
		застроенна	незастроенная					
1	2	3	4	5	6	7	8	9
56725,0		4324,8						

## 6. ОБЩИЕ АРХИТЕКТУРНО-ПЛАНИРОВОЧНЫЕ И ЭКСПЛУАТАЦИОННЫЕ СВЕДЕНИЯ

Серия, тип проекта		
Тип объекта капитального строители	ьства: <u>Многоэтажный многоквартирн</u>	<u>ый дом</u>
Год постройки 2022	переоборудовано в	году
Год последнего капитального ремон	тачисло этажей	<u> </u>
Кроме того, имеется:		
Строительный объем 203647,0	куб.м.	
Площадь лоджий, балконов (с коэф.	=0,3/0,5): 392,7 KB.M.	
Общая площадь помещений общего	пользования: <u>9549,9 кв.м.</u>	
Площадь здания:		
Общая площадь жилых помещений <u>31629,6</u> кв.м.	(с учетом балконов, лоджий, веранд и	и террас (с коэф.=0,3/0,5) <u>:</u>
Общая площадь жилых помещений	(без учета балконов, лоджий, веранд	и террас): <u>31236,9</u> кв.м.
Общая площадь нежилых помещени	ий: <u>1396,7</u> кв.м.	
Общая площадь машино-мест: 4782,	<u>,0 кв.м.</u>	
Кол-во этажей: 16 В том числе по	одземных: 1 Количество секций:	<u>4</u>

### 6.1. Распределение общей площади здания по назначению помещений (кв.м)

	Общая площадь жилых помещений				Общая площадь нежилых помещений		
			в том числе		В том числе		
Площадь здания	с учетом		из нее				
на основании Разрешения на строительство	с учетом лоджий, балконов с пониж. коэф.	без учета лоджий, балконов и т.п.	жилая	подсобная	Общая площадь нежилых помещений	Общая площадь мест общего пользования	
52448,0	31629,6	31236,9	16382,7	14854,2	1396,7	9549,9	

### 6.2. Распределение площади жилых помещений здания по числу комнат (кв.м.)

Квартиры	IIIT.	Общая площадь	1	в том числе	
	Кол-во квартир, п	жилых помещений (с учетом лоджий, балконов с пониж. коэф.)	Общая площадь жилых помещений (без учета лоджий, балконов и т.п.)	из нее: жилая площадь	из нее: подсобная площадь
1-комнатные	442	14830,8	14777,9	6509,2	8268,7
2-комнатные	232	11772,5	11536,1	6662,4	4873,7
3-комнатные	74	5026,3	4922,9	3211,1	1711,8
ИТОГО:	748	31629,6	31236,9	16382,7	14854,2

## 6.3. Распределение площади жилых помещений здания с учетом архитектурно –планировочных особенностей

Вк	варти	ıpax		В			В			И	з плоц	цади кн	зартир	распо.	ложен	ю:	
			поі	меще	хкин	обш	цежит	ХRИ	В Ма	ансарді	ных	ВЦ	окольн	ΗЫΧ			
			-	-	рной				!	этажах	-	;	этажах				
			C	исте	МЫ									ı			
кол-во	жилых	площадь	оя-пох	жилых	площадь	кол-во	жилых	площадь	кол-во жилых		чившопп	кол-во жилых		площадь	КОЛ-ВО	WEIDIN	площадь
квартир	КОМНАТ	жилая	квартир	комнат	жилая	квартир	комнат	жилая	квартир	комнат	жилая	квартир	комнат	жилая	квартир	комнат	жилая
1	2	3	4	5	6	7	8	9	10	11	12	13	14	15	16	17	18
748	1128	16382,7															


## 7. ЭКСПЛИКАЦИЯ НА ОБЪЕКТ

## 7.1. Исчисление площадей и объектов здания (строения) и его частей (подвалов, полуподвалов, пристроек и т.п)

№ на плане	Наименование	Формула	Площад	ць, кв.м.	Высота, м.	Объем,
(литера)	объекта (части)	для	в расчете	застройки		куб.м.
		подсчета	объема			
		площадей				
		по				
		наружному				
		обмеру				
1	2	3	4	5	6	7
	Подземный				-	47823,0
	этаж					77023,0
	1-2 этаж				-	155824,0
	3-15 этажи				-	133624,0
	Площадь		-	-		
	застройки					
			ВСЕГО	-	X	203647,0

## План этажа

# -1 этаж

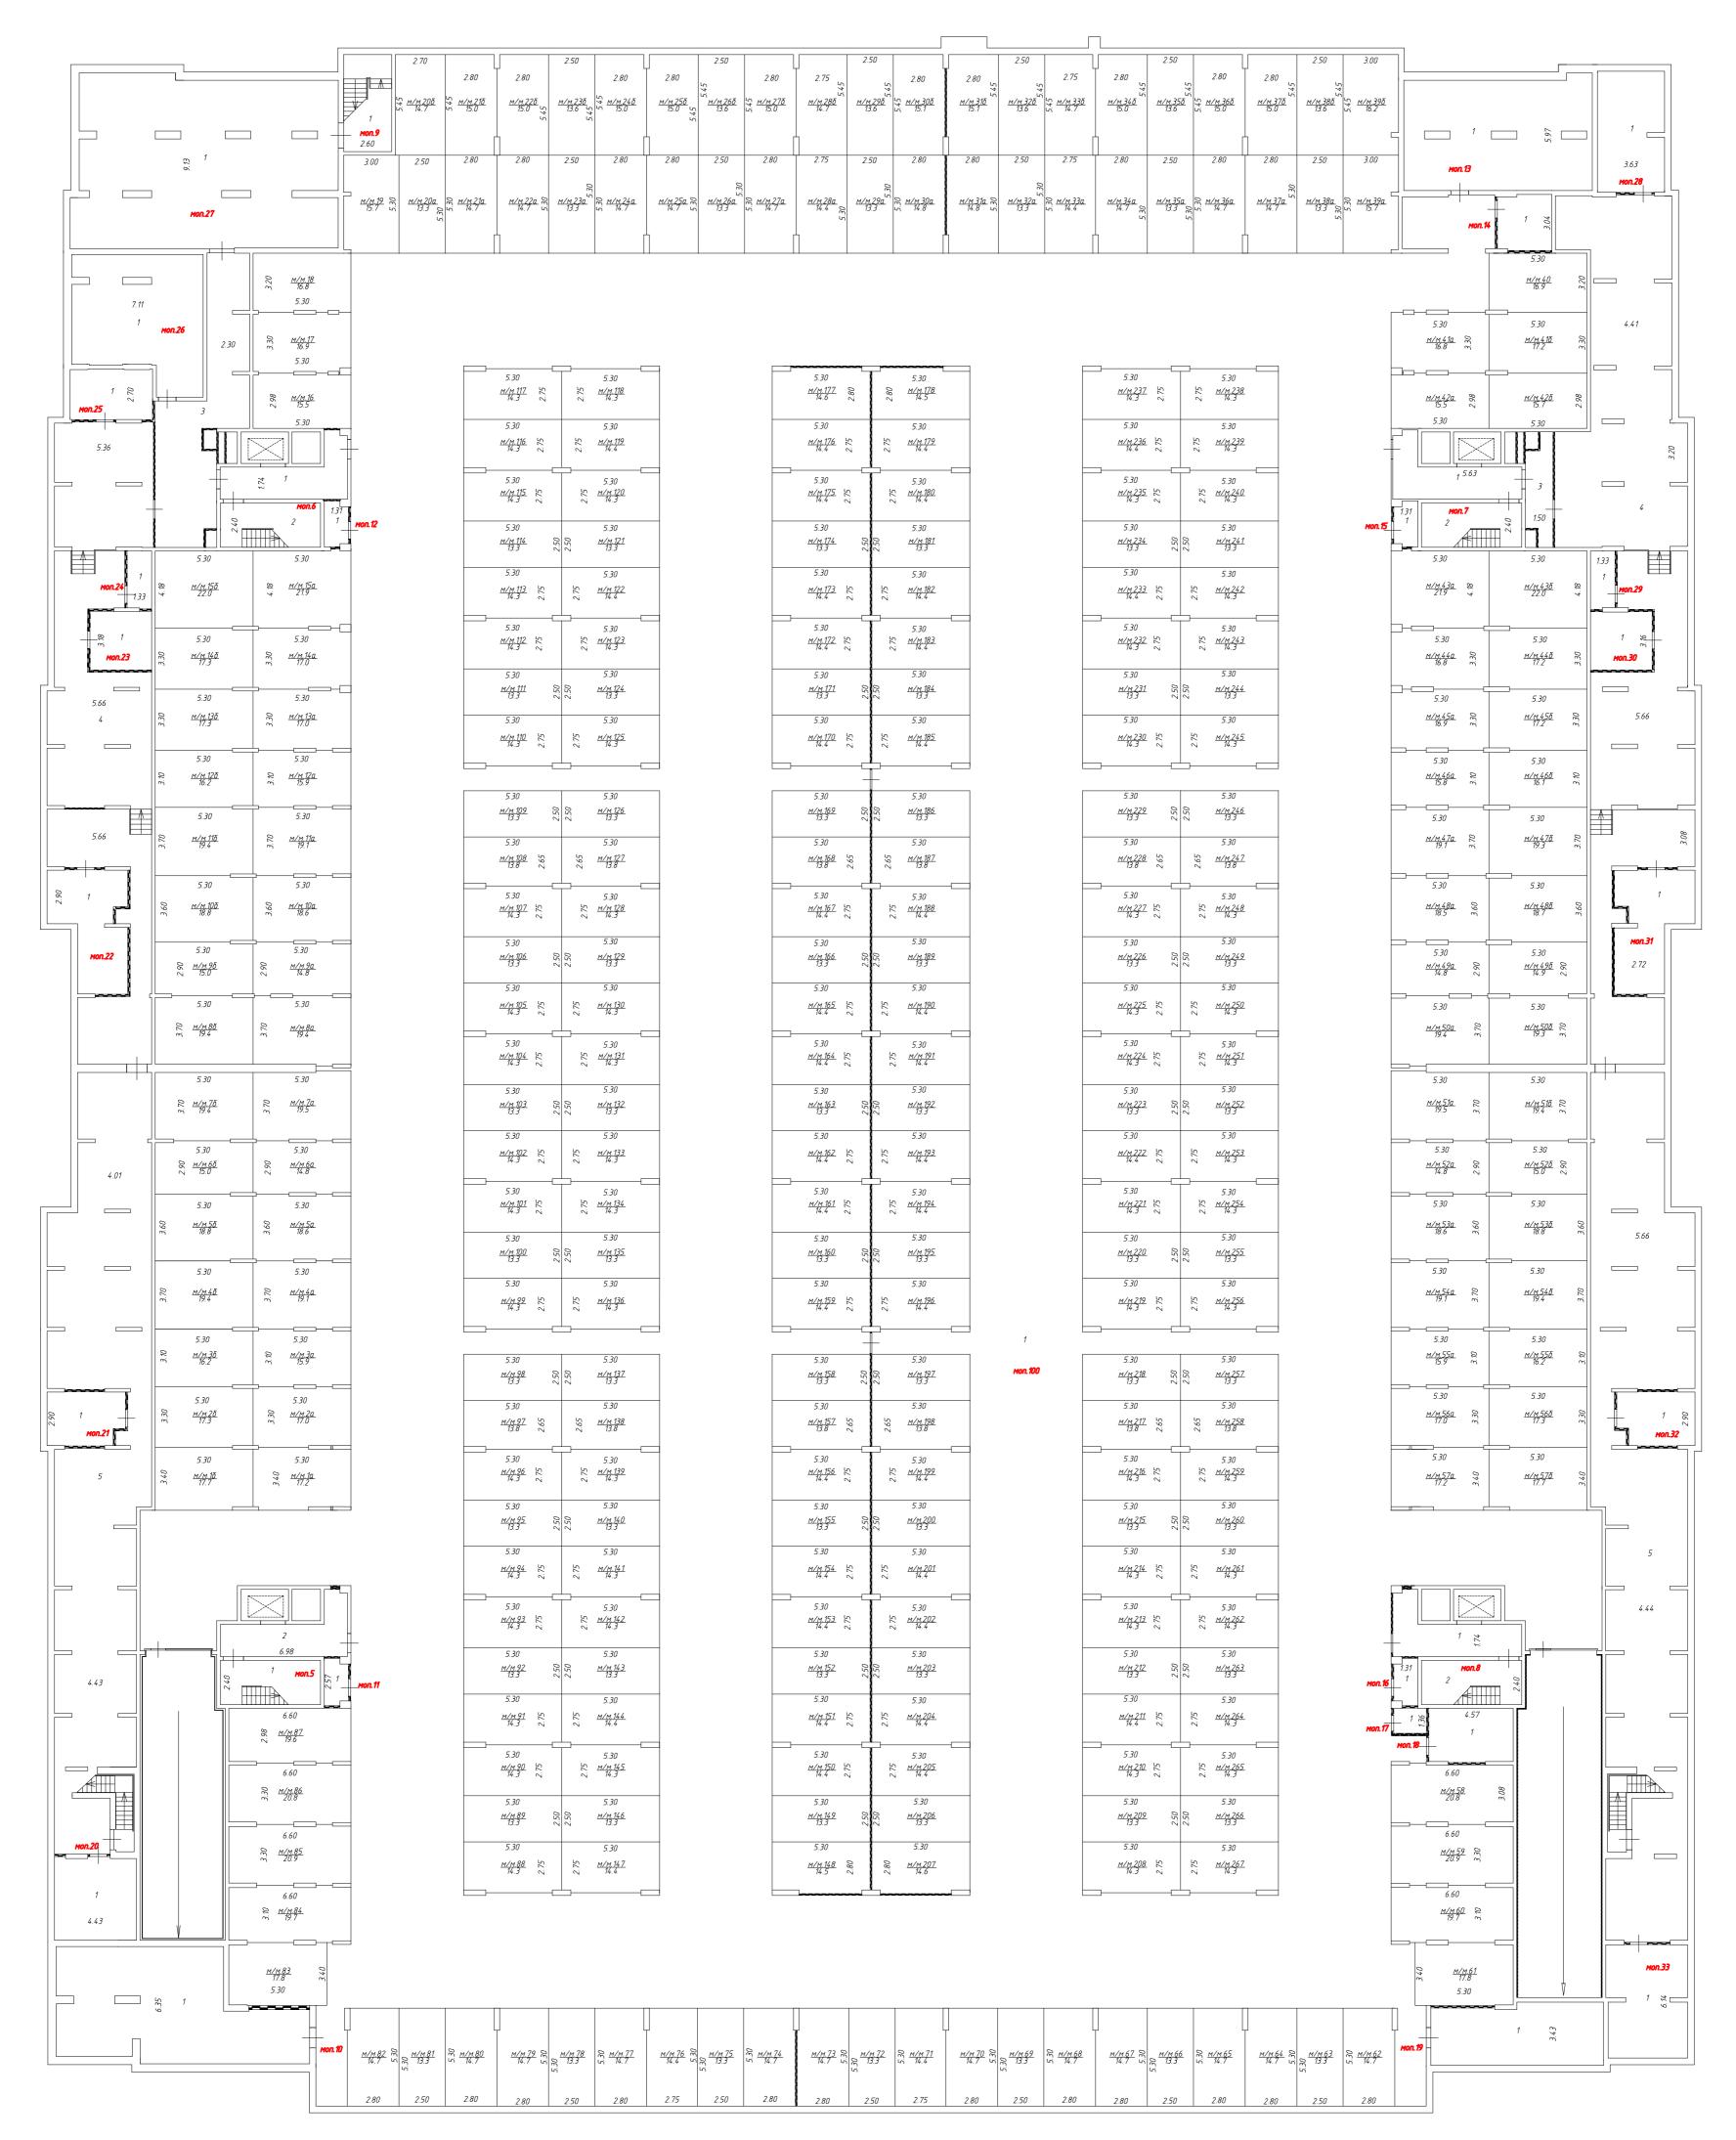

Масштаб 1:200


## Условные обозначения:

1.25 - Линейный размер


<u>3</u> - Номер и площадь комнаты

*моп.* 1 - Номер помещения


- Перегородка

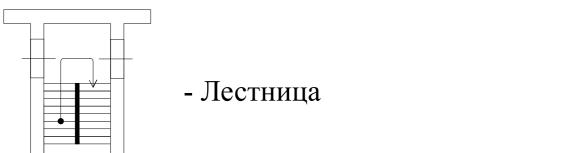




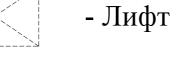


- Вентиляционный короб

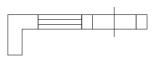


- Стена с окном и дверью

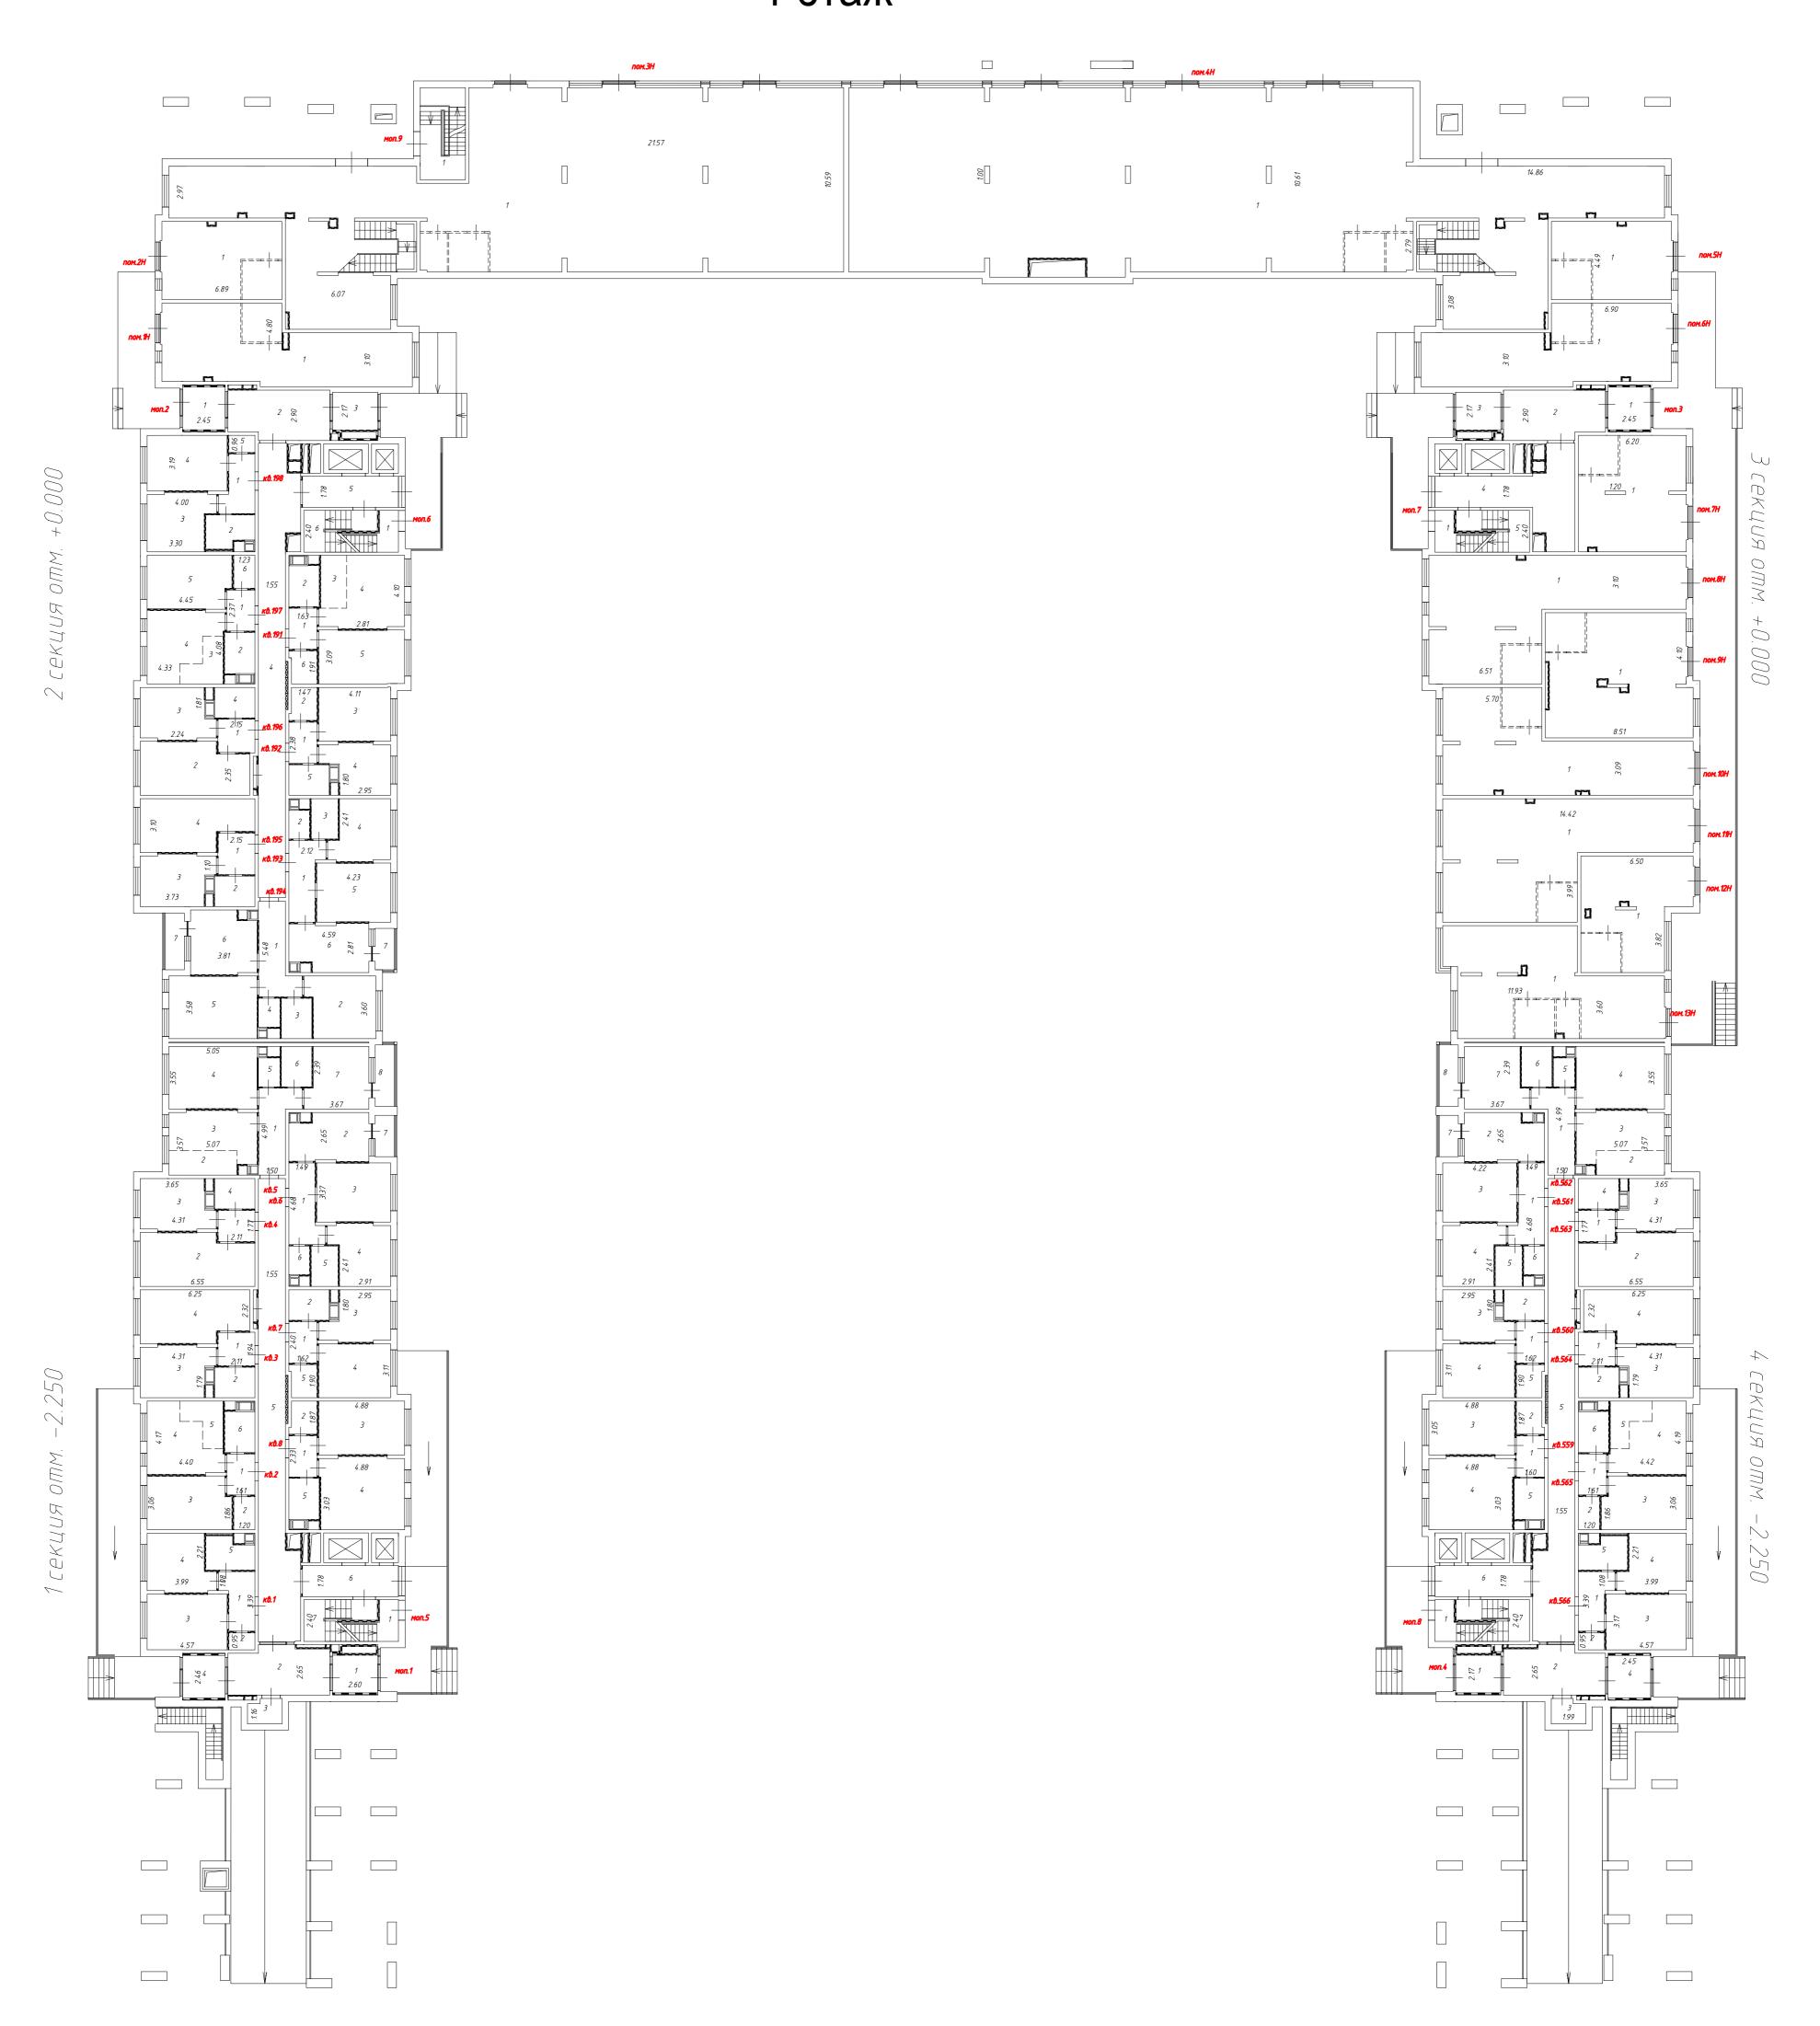

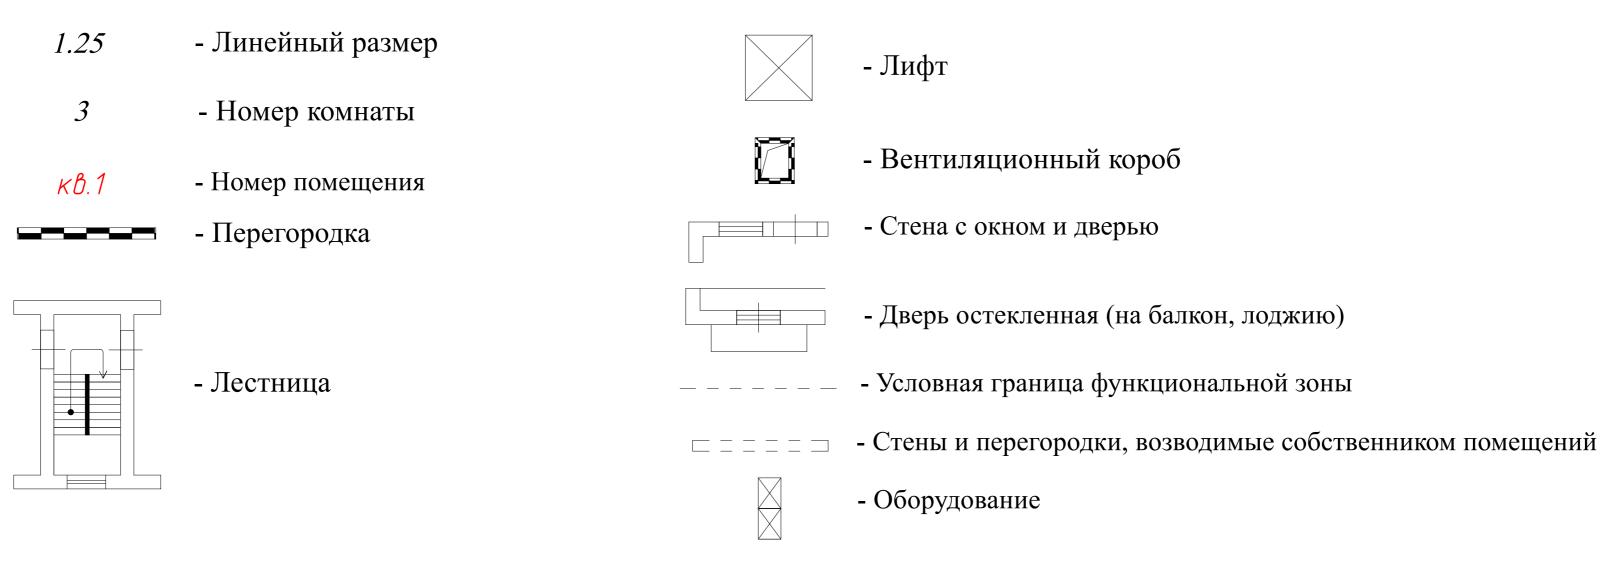



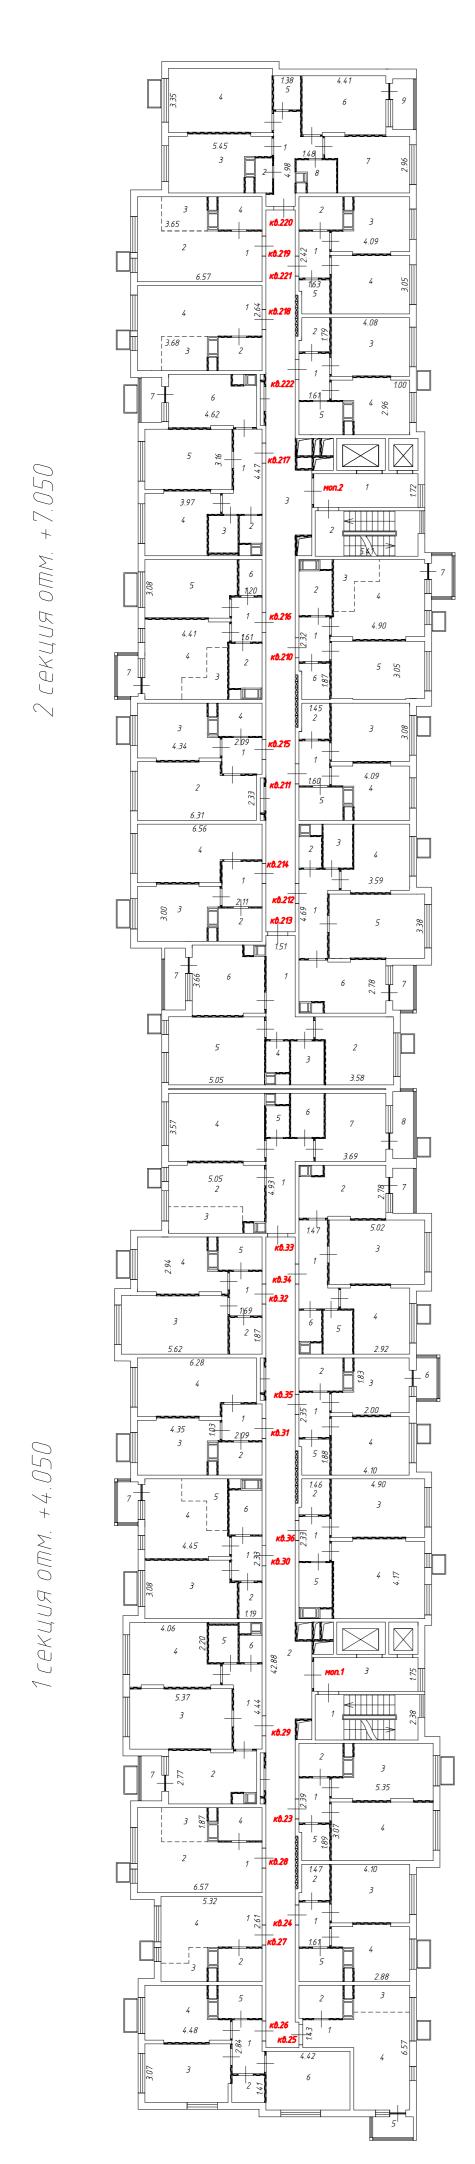


Условные обозначения:

3



Масштаб 1:200

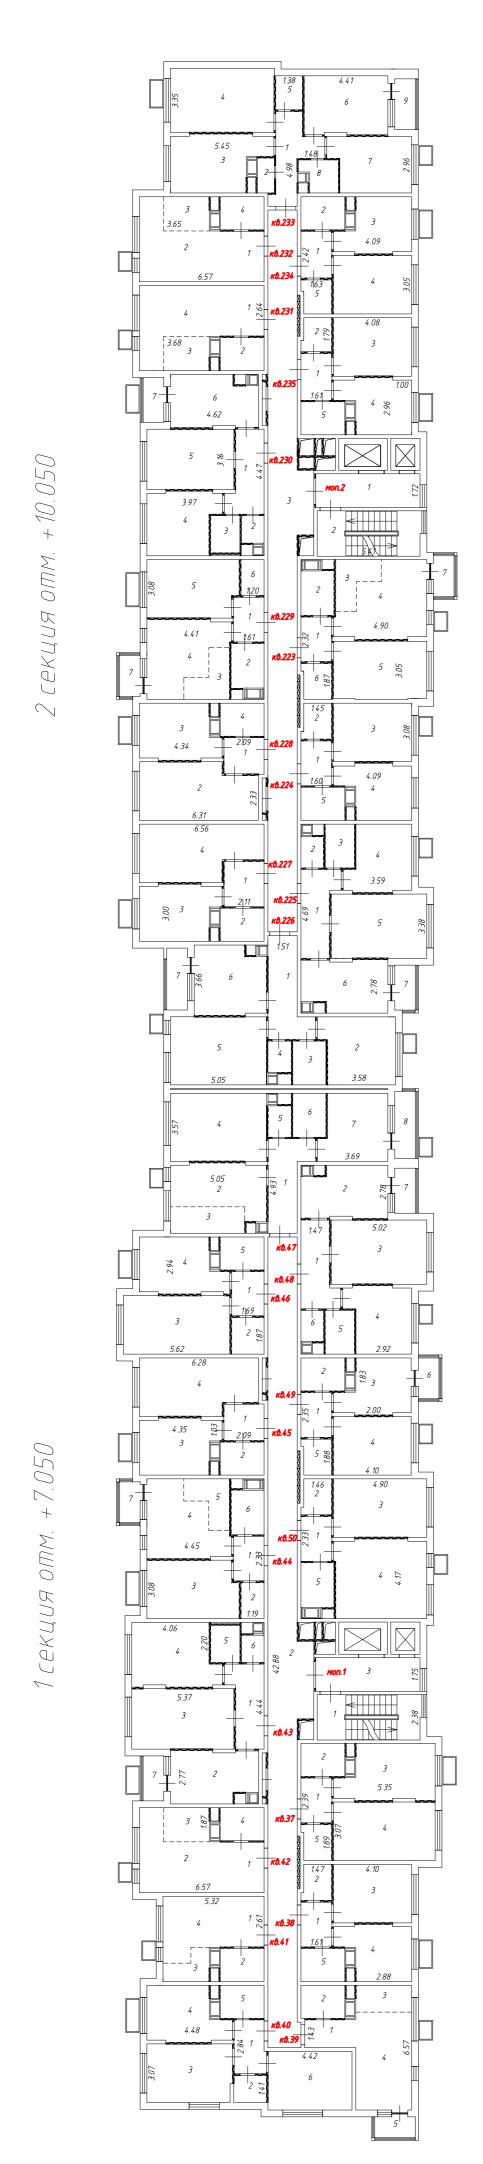

Условные обозначения:


- Номер комнаты

- Перегородка


- Лестница

1.25


кв.1

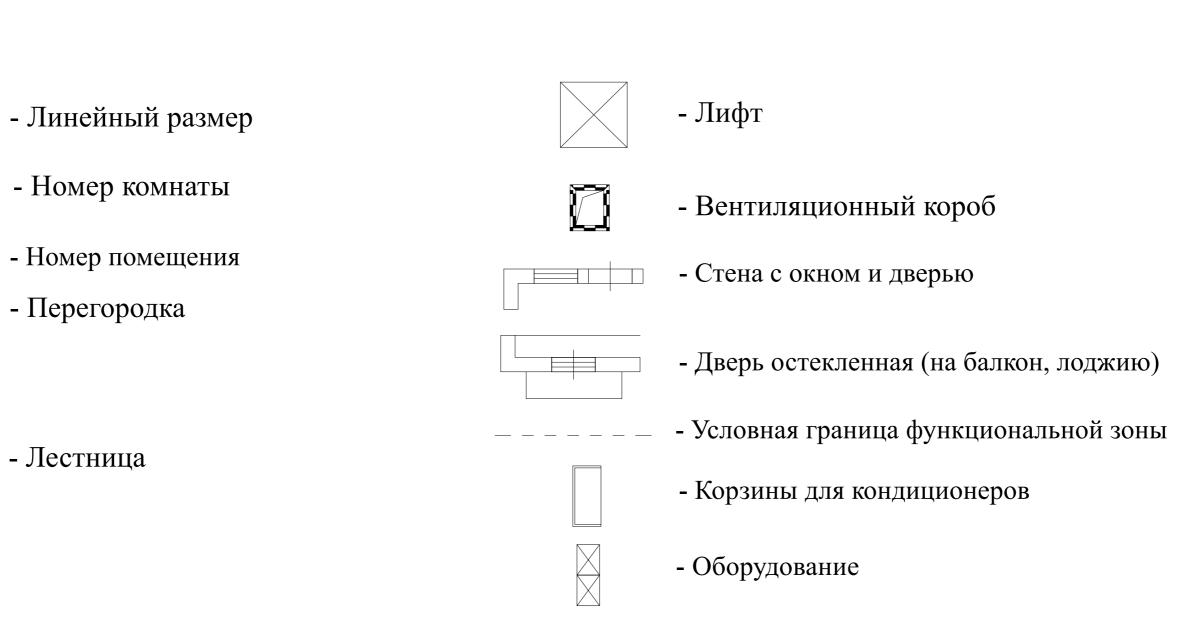

Масштаб 1:200

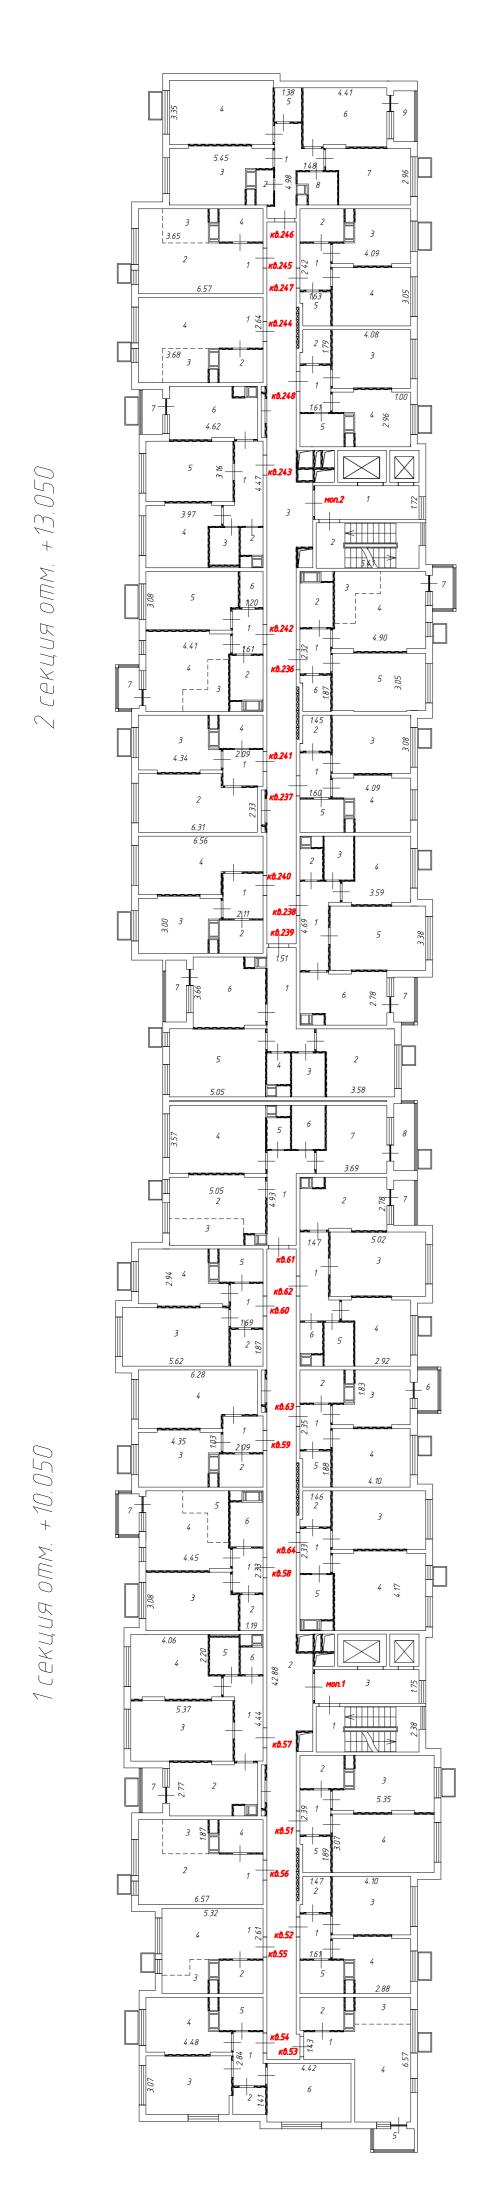



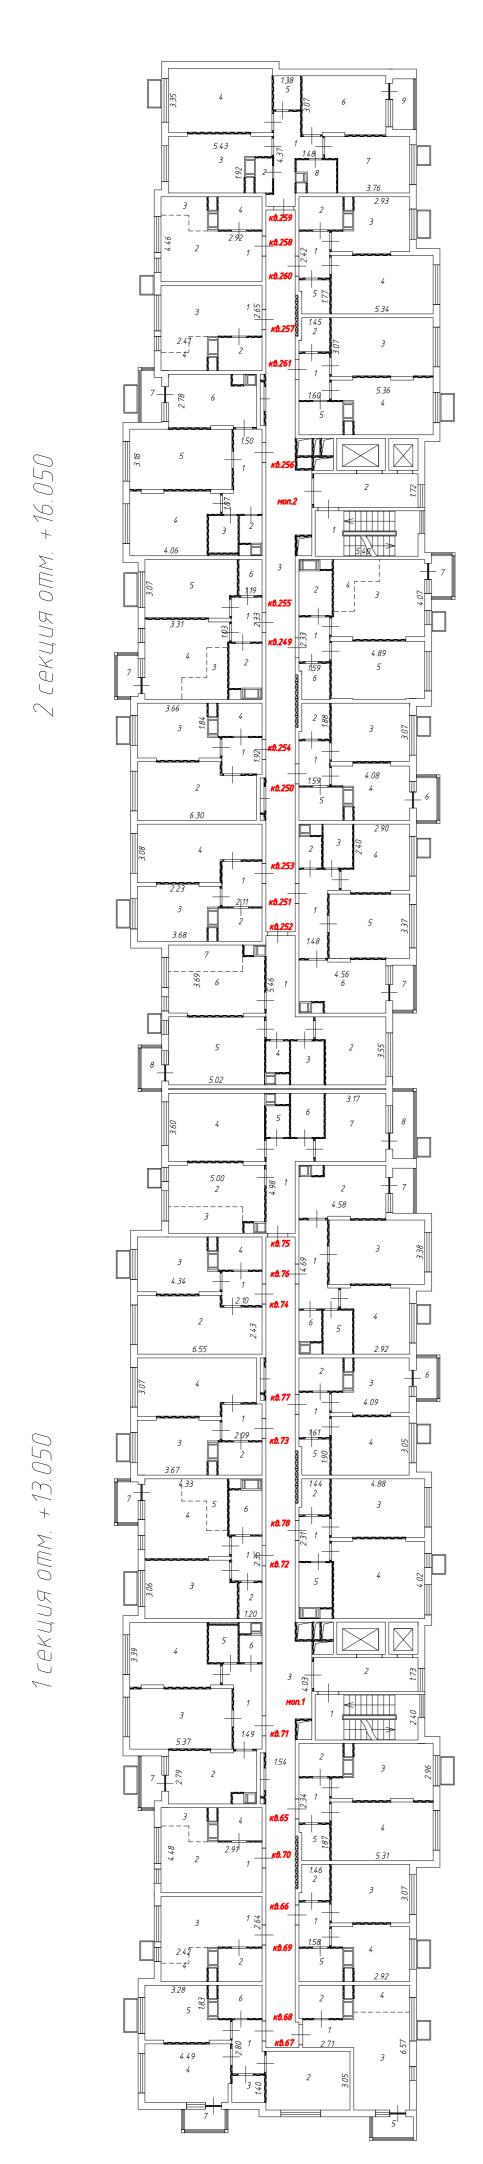







Условные обозначения:




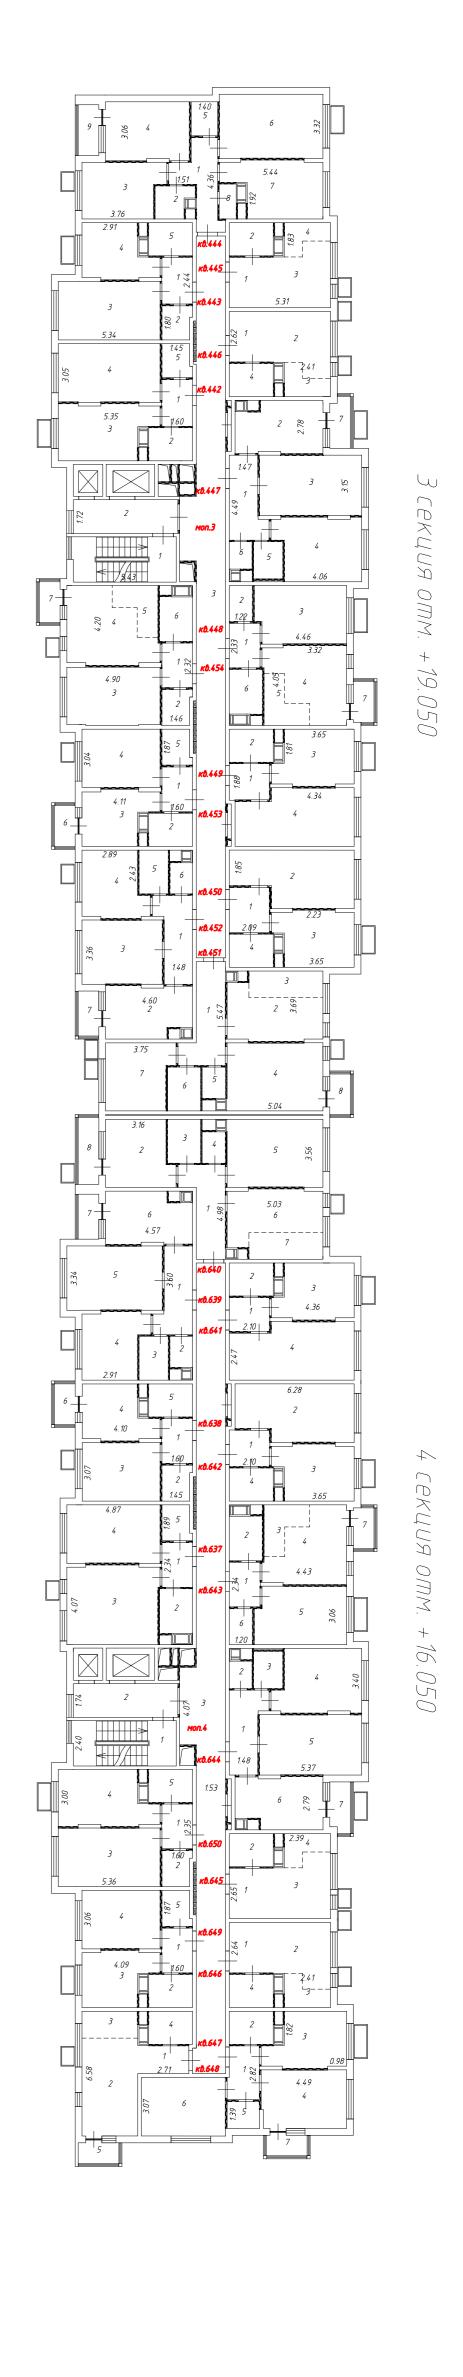


Масштаб 1:200

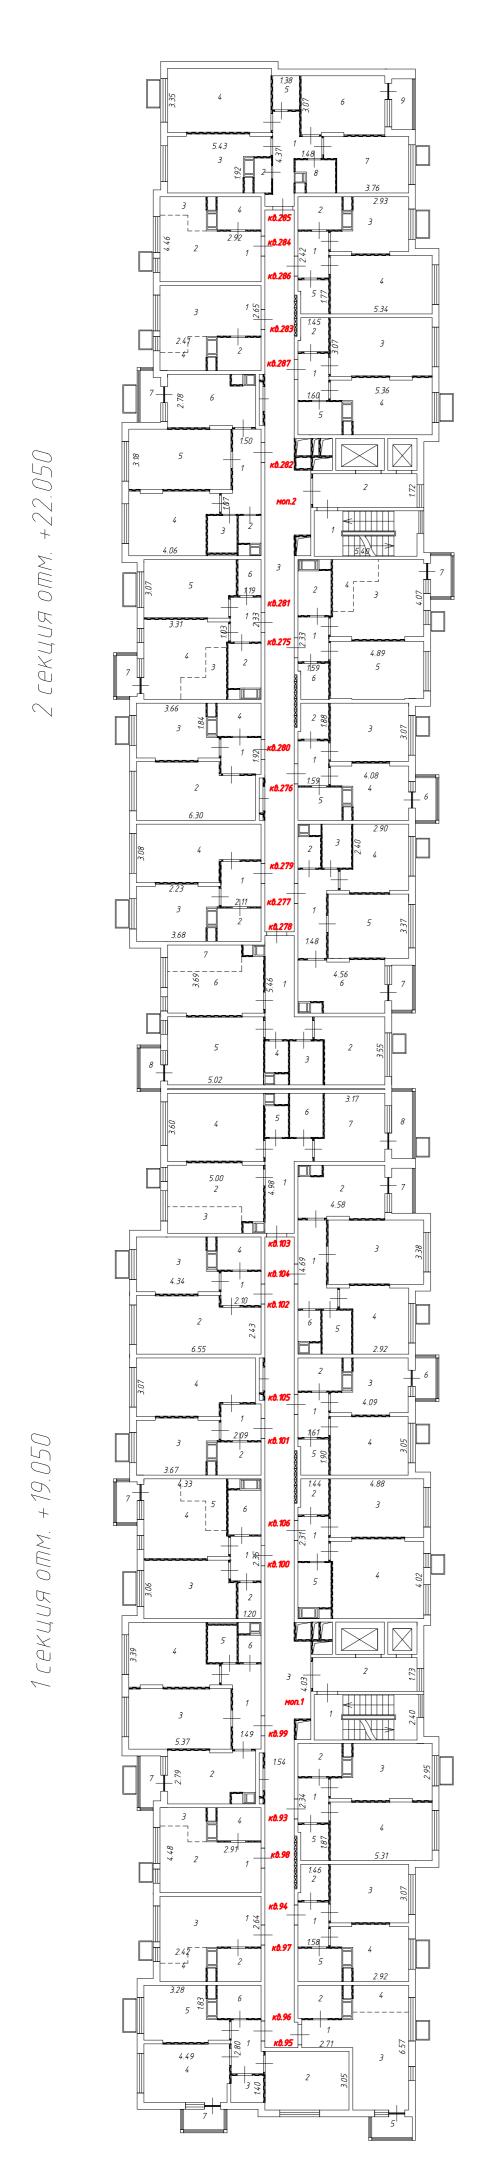

Условные обозначения:

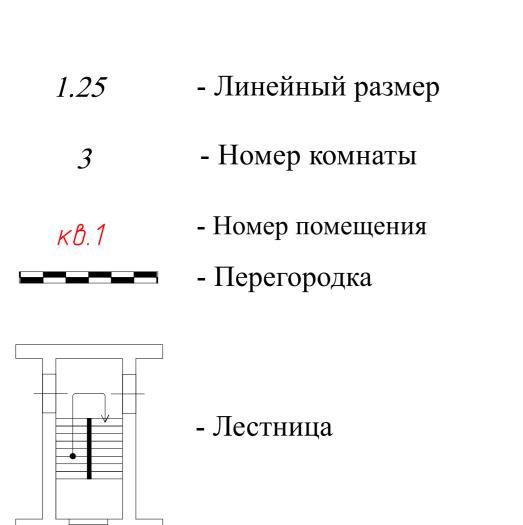

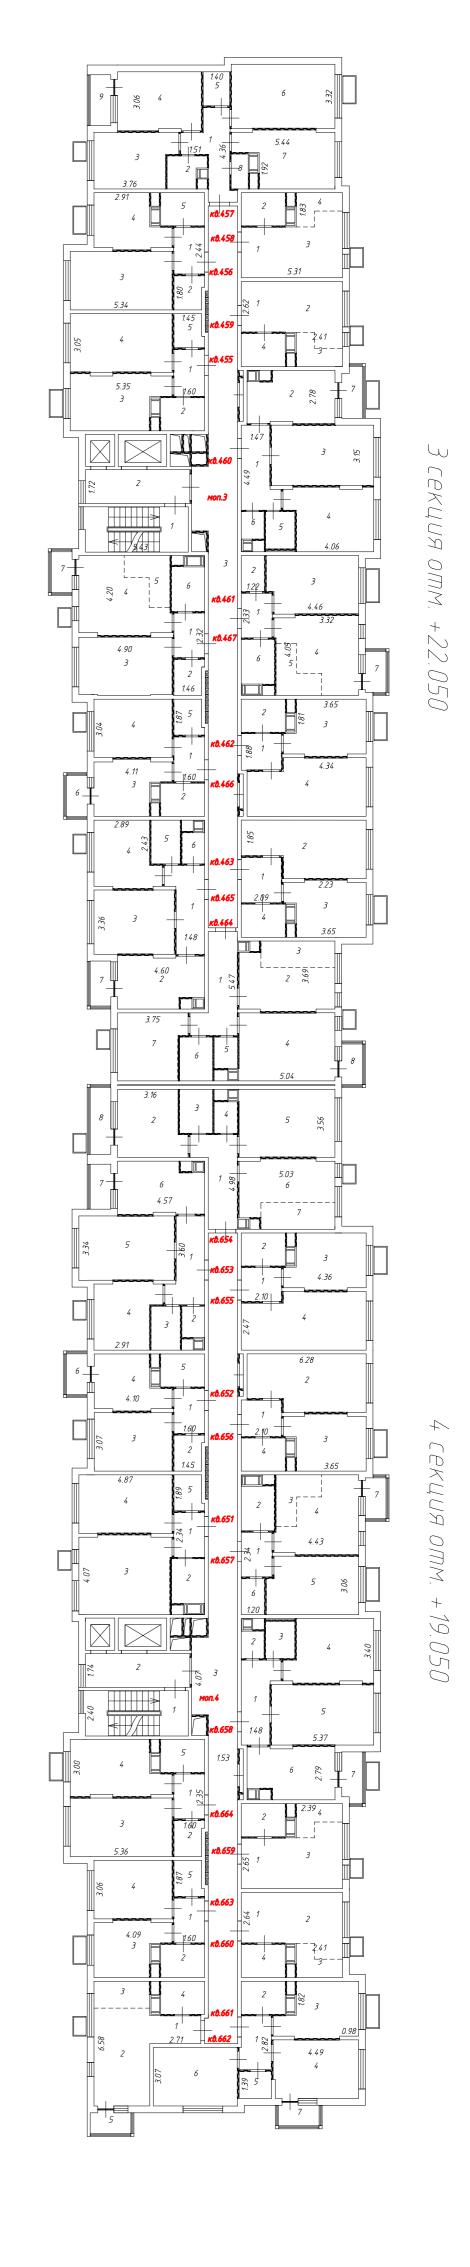

- Лифт
- Вентиляционный короб
- Стена с окном и дверью
- Дверь остекленная (на балкон, лоджию)
- Условная граница функциональной зоны
- Корзины для кондиционеров
- Оборудование



Условные обозначения:

1.25


3


кв.1










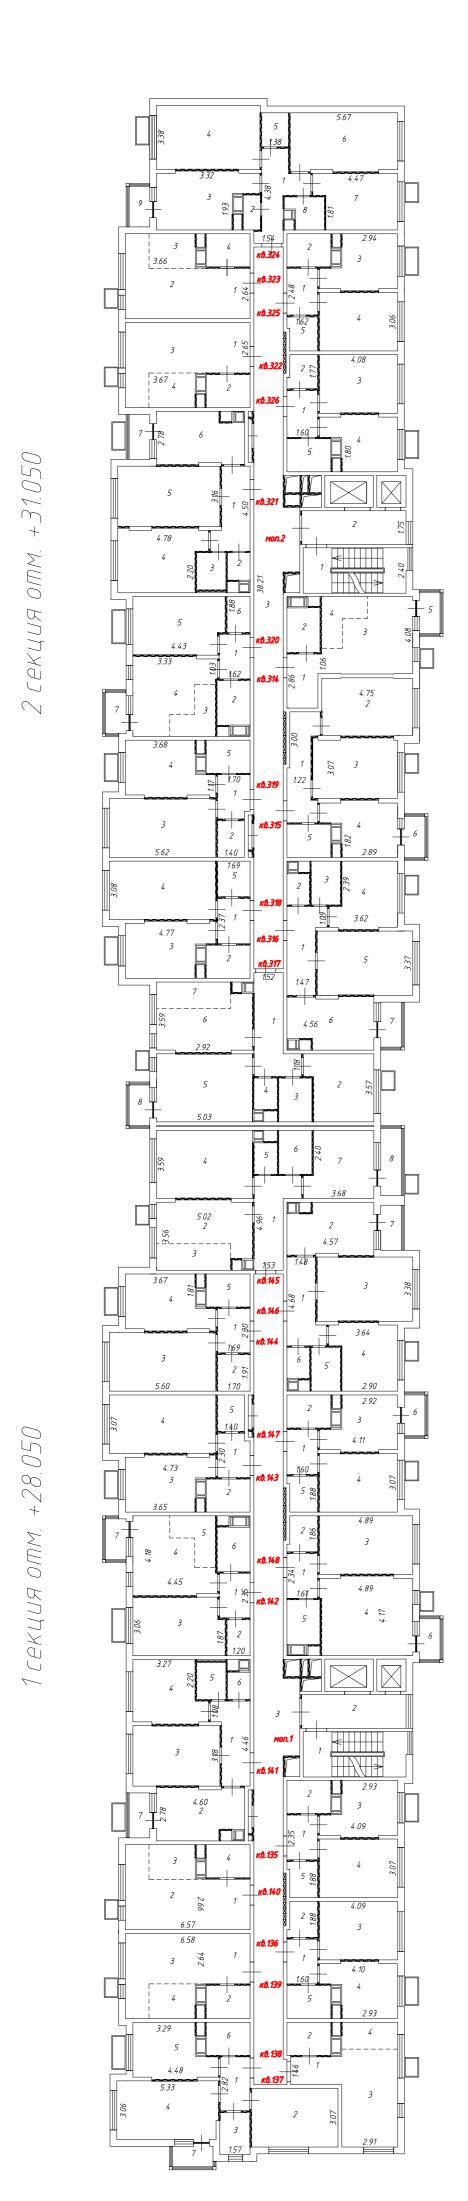

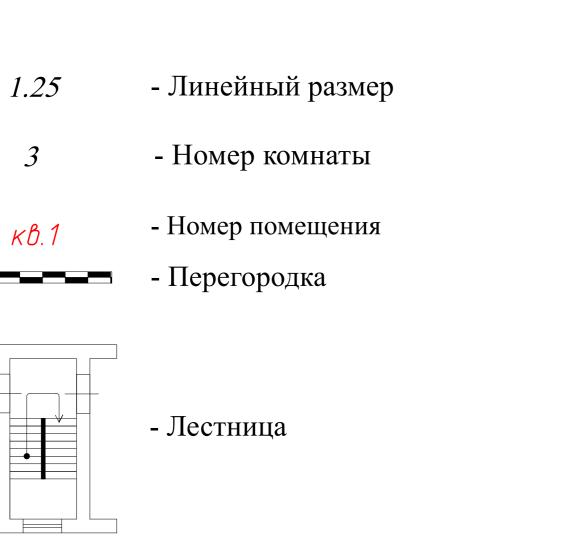


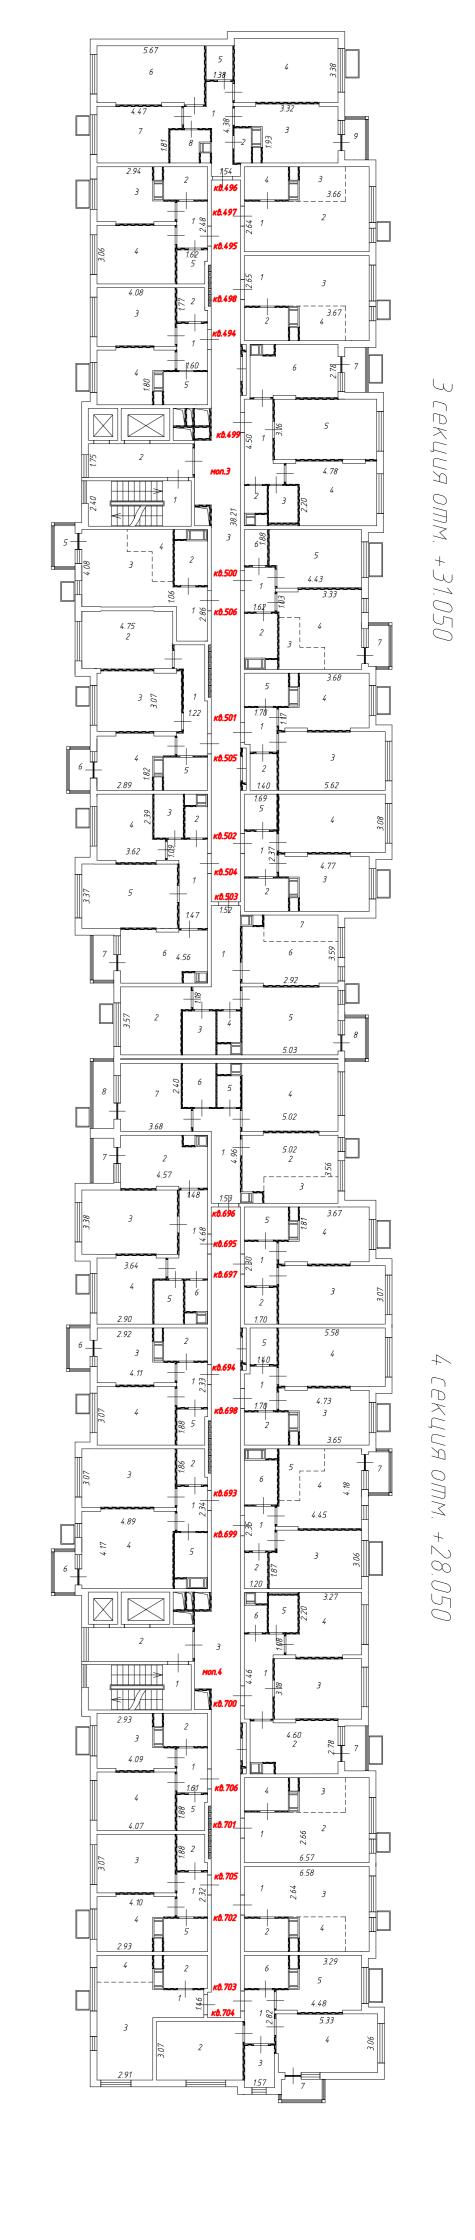

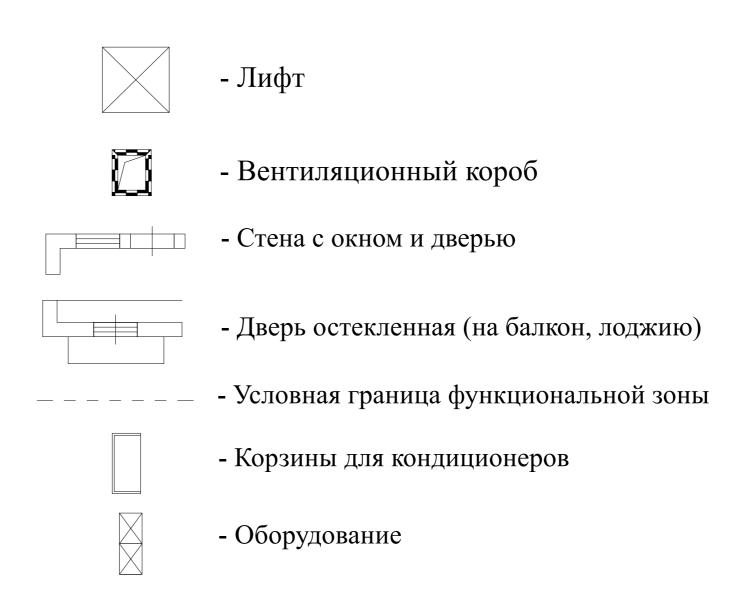

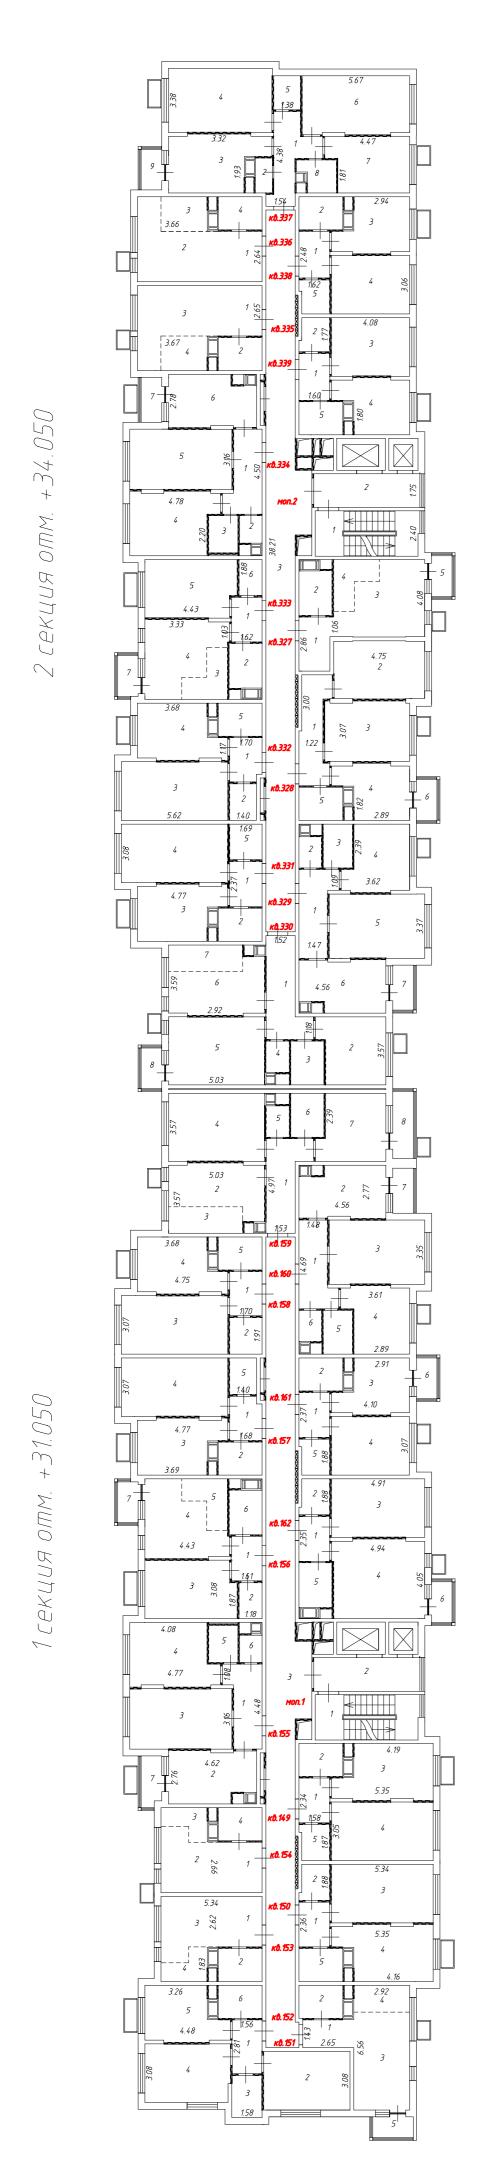



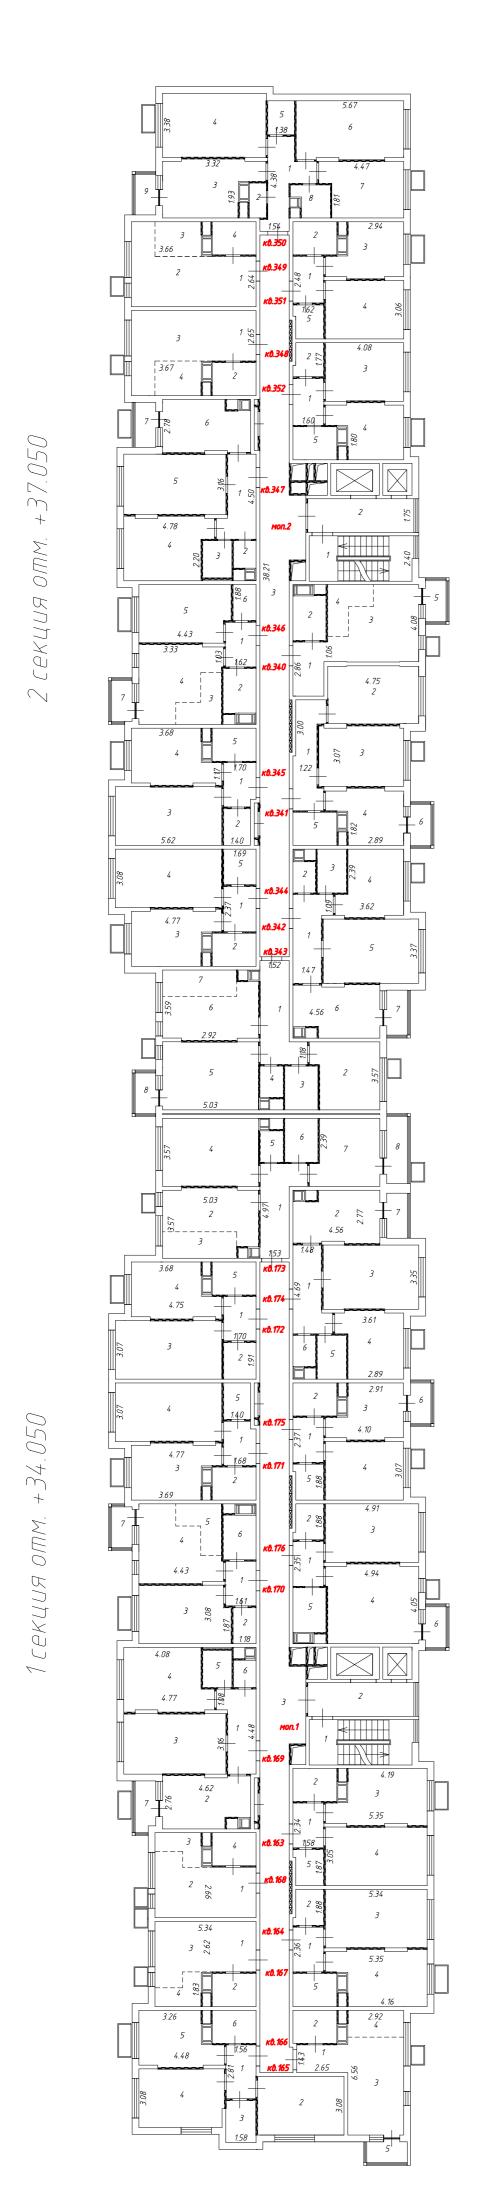

Условные обозначения:

- Линейный размер

- Номер комнаты

- Номер помещения


- Перегородка

- Лестница


1.25


3


кв.1

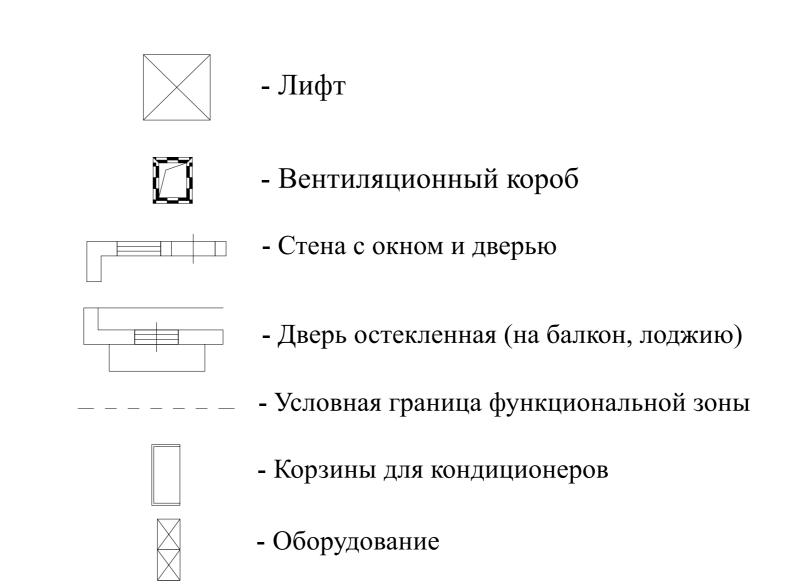



Масштаб 1:200

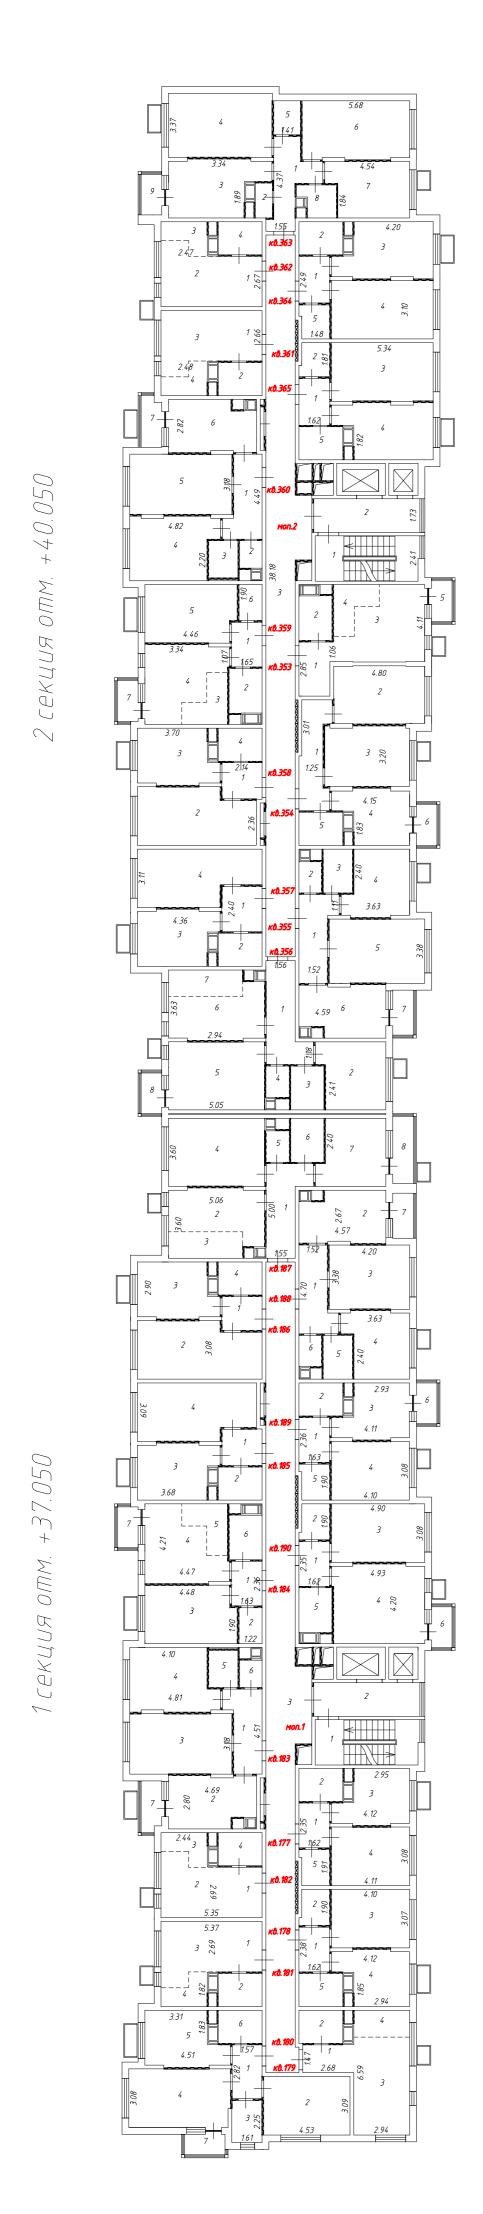

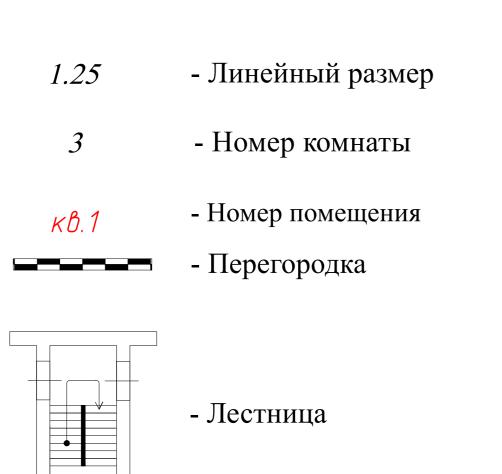

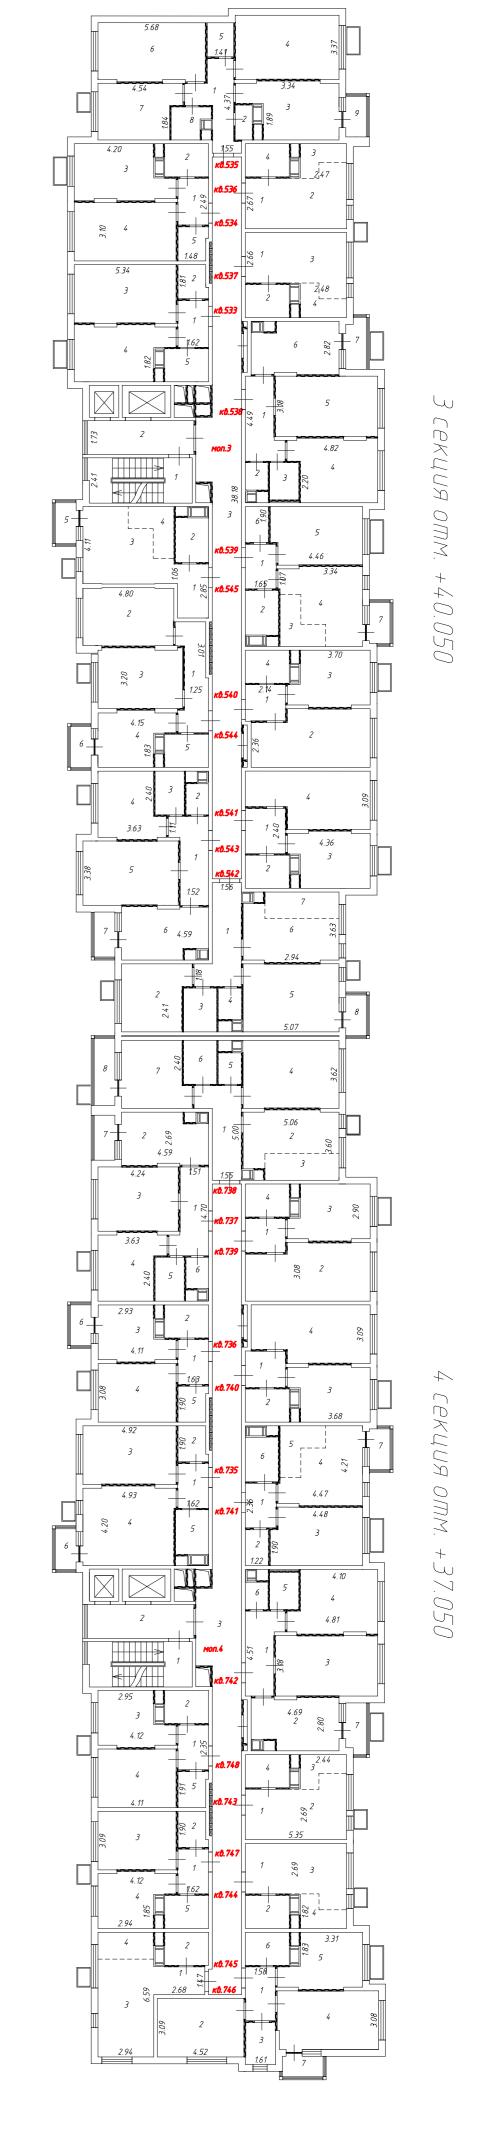

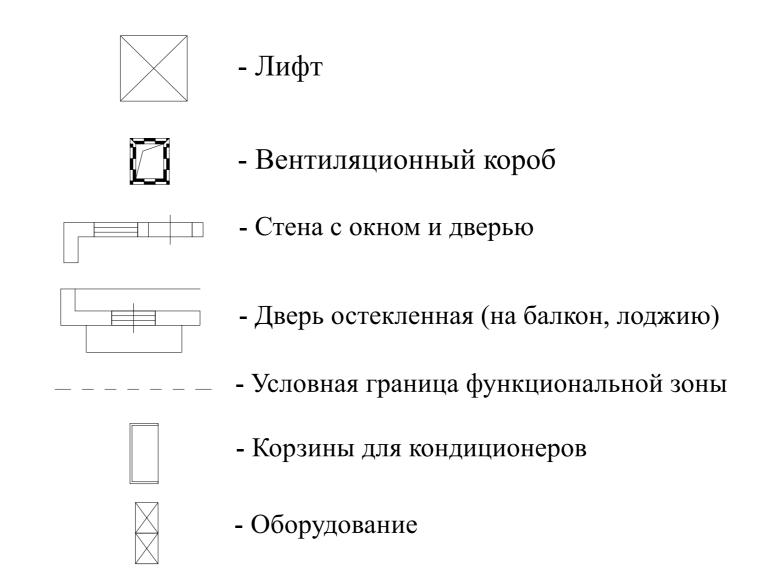

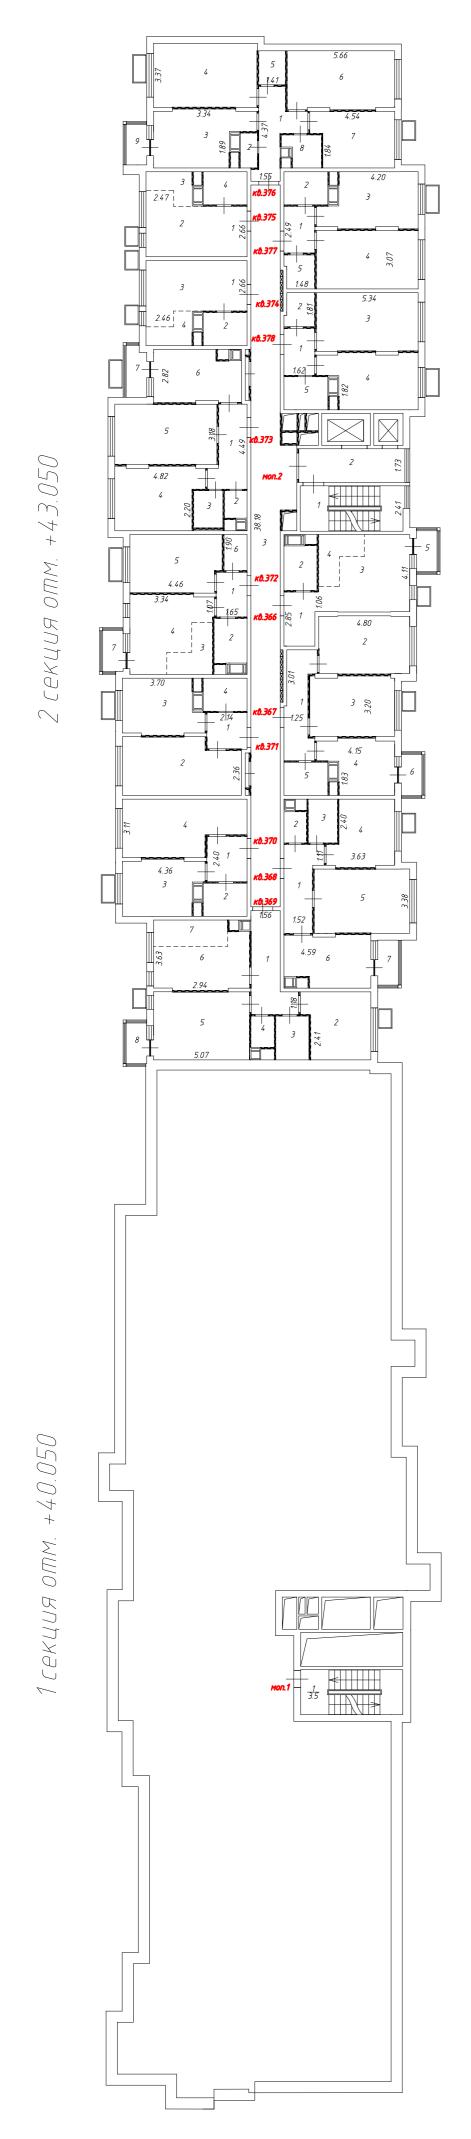

Условные обозначения:

1.25

кв.1

- Линейный размер

- Номер комнаты

- Номер помещения

- Перегородка

- Лестница






- Лифт




- Вентиляционный короб

- Стена с окном и дверью

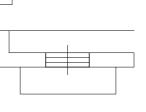

- Дверь остекленная (на балкон, лоджию)

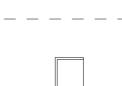


- Условная граница функциональной зоны




- Корзины для кондиционеров



- Оборудование

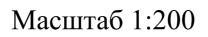

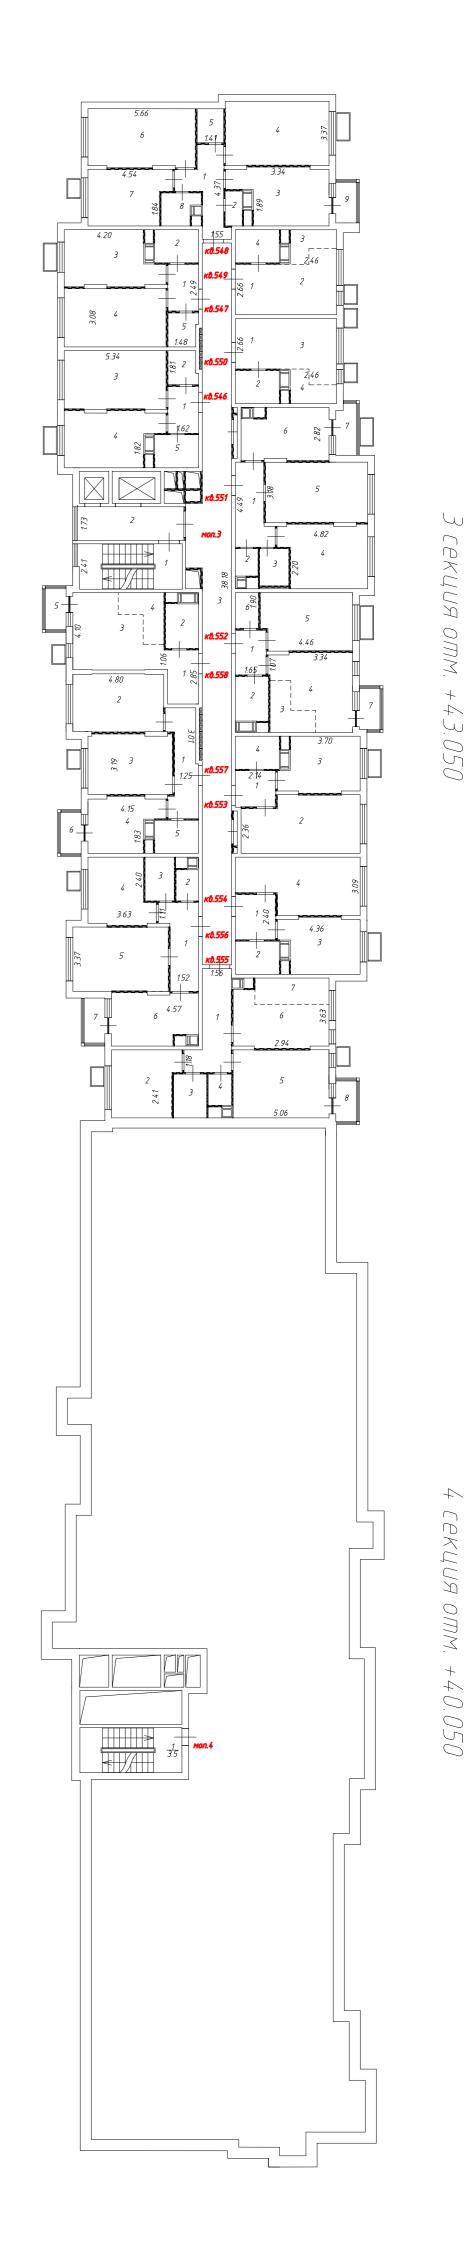

Литера	№ Этажа	№ Помещения	№ Части помещения	Назначение части помещения	Площадь с учетом неотапливаемых частей помещений	Общая площадь жилого помещения	Жилая	Подсобная	Лоджий, балконов, терасс, веранд	Примечание
1	2	3	4	5	6	7	8	9	10	11
	-1	моп.5	1	Лестничная клетка	15,7					
	-1	моп.5	2	Лифтовый холл (тамбур- шлюз)	14,6					
	-1	моп.5		ИТОГО:	30,3					
	-1	моп.6	1	Лифтовой холл (тамбур- шлюз)	14,7					
	-1	моп.6	2	Лестничная клетка	15,7					
	-1	моп.6	3	Коридор	45,9					
	-1	моп.6	4	Помещение для прокладки инженерных коммуникаций	135,1					
	-1	моп.6	5	Помещение для прокладки инженерных коммуникаций	179,2					
	-1	моп.6		итого:	390,6					
	-1	моп.7	1	Лифтовой холл (тамбур- шлюз)	14,7					
	-1	моп.7	2	Лестничная клетка	25,5					
	-1	моп.7	3	Коридор	8,6					
	-1	моп.7	4	Помещение для прокладки инженерных коммуникаций	204,5					
	-1	моп.7	5	Помещение для прокладки инженерных помещений	199,6					
	-1	моп.7		итого:	452,9					
	-1	моп.8	1	Лифтовой холл (тамбур- шлюз)	14,6					
	-1	моп.8	2	Лестничная клетка	15,7					
	-1	моп.8		итого:	30,3					
	-1	моп.9	1	Лестничная клетка	30,9					
	-1	моп.9		итого:	30,9					
	-1	моп.10	1	Приточная венткамера автостоянки	68,5					
	-1	моп.10		ИТОГО:	68,5					
	-1 - <b>1</b>	моп.11	1	ПУИ <b>ИТОГО</b> :	2,9 <b>2,9</b>					
	-1 -1	<b>моп.11</b> моп.12	1	ПУИ	<b>2,9</b> 2,9					
	-1	моп.12	•	итого:	2,9					
	-1	моп.13	1	Приточная венткамера автостоянки	60,3					
	-1	моп.13		итого:	60,3					
	-1	моп.14	1	Помещение подметальной машины	8,6					
	-1	моп.14		ИТОГО:	8,6					
	-1	моп.15	1	ПУИ	2,9					
	-1	моп.15		итого:	2,9					
	-1	моп.16	1	ПУИ	2,9					
	-1	моп.16		<b>ИТОГО:</b> Санузел помещения охраны	2,9					
	-1	моп.17	1	(КПП)	2,3					
	<b>-1</b> -1	<b>моп.17</b> моп.18	1	ИТОГО: Помещение охраны (КПП)	<b>2,3</b> 13,1					
	-1 -1	моп. 18	1	итого:	13,1					
Литера	№ Этажа	№ Помещения	№ Части помещения	Назначение части помещения	Площадь с учетом неотапливаемых частей помещений	Общая площадь жилого помещения	Жилая	Подсобная	Лоджий, балконов, терасс, веранд	Примечание
	-1	моп.19	1	Электрощитовая подземной автостоянки	30,4					
	-1	моп.19		итого:	30,4					
	-1	моп.20	1	Электрощитовая жилой части	19,9					
	-1	моп.20		ИТОГО:	19,9					
	-1	моп.21	1	Помещение СС	11,5					
	-1	моп.21		итого:	11,5					
	-1	моп.22	1	Электрощитовая жилой части	21,9					
	-1	моп.22		ИТОГО:	21,9					
	-1	моп.23	1	Помещение СС	10,4					
	-1	моп.23		ИТОГО:	10,4					
	-1 - <b>1</b>	моп.24 моп.24	1	ПУИ <b>ИТОГО</b> :	4,0 <b>4,0</b>					
	-1 -1	моп.25	1	Электрощитовая нежилых	12,0					
	-1	моп.25		помещений <b>ИТОГО</b> :	12,0					
	-1 -1	моп.26	1	Помещение насосной	46,4					
	-1	моп.26	'	ИТОГО:	46,4					
	<u>-1</u>	моп.27	1	Помещение ИТП	127,2					
	-1	моп.27	<u> </u>	ИТОГО:	127,2					
	-1	моп.28	1	Электрощитовая нежилых помещений	23,5					
	-1	моп.28		итого:	23,5					
	-1	моп.29	1	ПУИ	3,9					
	-1	моп.29		итого:	3,9					
	-1	моп.30	1	Помещение СС	10,3					
	-1	моп.30		итого:	10,3					
	-1	моп.31	1	Электрощитовая жилой части	21,8					
	-1	моп.31		итого:	21,8					
	-1	моп.32	11	Помещение СС	11,5					
	<b>-1</b> -1	<b>моп.32</b> моп.33	1	<b>ИТОГО:</b> Электрощитовая жилой части	<b>11,5</b> 26,2					
	-1	моп.33		итого:	26,2					
	- <b>1</b> -1	моп.100	1	Помещение автостоянки	2981,0					
	-1	моп.100	'	ИТОГО:	2981,0					
	-1			итого по моп:	4461,3					
	-1		1a	Машино-место	17,2					
	-1		1б	Машино-место	17,7					
	-1		2a	Машино-место	17,0		· · · · · · · · · · · · · · · · · · ·			
	-1		26	Машино-место	17,3					
	-1		3a	Машино-место	15,9					
	-1		3б	Машино-место	16,2					
	-1 1		4a	Машино-место	19,1					
	-1 -1		4б 5а	Машино-место Машино-место	19,4 18,6				$\vdash$	
	-1 -1		<u>5а</u> 5б	Машино-место	18,8					
	-1 -1		6a	Машино-место	14,8					
	-1 -1		<u>ба</u> 6б	Машино-место	15,0					
	-1		7a	Машино-место	19,5					
	<u>-1</u>		<u>7б</u>	Машино-место	19,4					
Литера	№ Этажа	Nº Помещения	№ Части помещения	Назначение части помещения	Площадь с учетом неотапливаемых частей помещений	Общая площадь жилого помещения	Жилая	Подсобная	Лоджий, балконов, терасс, веранд	Примечание
	-1		8a	Машино-место	19,4					
	-1		8б	Машино-место	19,4					
	-1		9a	Машино-место	14,8					
	-1		9б	Машино-место	15,0					
	-1		10a	Машино-место	18,6					
	-1 -1		10б	Машино-место	18,8					
	-1 -1		11а 11б	Машино-место Машино-место	19,1 19,4					
	-1 -1		12a	Машино-место	15,9					
	-1 -1		12a 126	Машино-место Машино-место	16,2					
	-1 -1		13a	Машино-место	17,0					
	-1		136	Машино-место	17,3					
	-1		14a	Машино-место	17,0					
	-1		14б	Машино-место	17,3					
	-1		15a	Машино-место	21,9					
	-1		15б	Машино-место	22,0					
	-1		16	Машино-место	15,5					
	-1		17	Машино-место	16,9					
	-1		18	Машино-место	16,8					
	-1 -1		19 20a	Машино-место Машино-место	15,7 13,3					
	-1 -1		20a 206	Машино-место	14,7					
	-1		21a	Машино-место	14,7					
	-1		21б	Машино-место	15,0					
	-1		22a	Машино-место	14,7					
	-1		35a	Машино-место	13,3					
	-1 1		356	Машино-место	13,6					
	-1 -1		36а 36б	Машино-место Машино-место	14,7 15,0					
	-1	1	300	імашино-место	10,0			l	1	

Литера	№ Этажа	Nº Помещения	№ Части помещения	Назначение части помещения	Площадь с учетом неотапливаемых частей помещений	Общая площадь жилого помещения	Жилая	Подсобная	Лоджий, балконов, терасс, веранд	Примечание
	-1		37a	Машино-место	14,7					
	-1		37б	Машино-место	15,0					
	-1		38a	Машино-место	13,3					
	-1		386	Машино-место	13,6					
	-1		39a	Машино-место	15,7					
	-1 -1		396 40	Машино-место	16,2 16,9					
	-1 -1		41a	Машино-место Машино-место	16,8					
	-1		416	Машино-место	17,2					
	-1		42a	Машино-место	15,5					
	-1		42б	Машино-место	15,7					
	-1		43a	Машино-место	21,9					
	-1		43б	Машино-место	22,0					
	-1		44a	Машино-место	16,8					
	-1		446	Машино-место	17,2					
	-1		45a	Машино-место	16,9					
	-1 -1		456 46a	Машино-место	17,2 15,8					
	-1 -1		466	Машино-место Машино-место	16,1					
	-1 -1		400 47a	Машино-место	19,1					
	-1 -1		476	Машино-место	19,3					
	-1		48a	Машино-место	18,5					
	-1		48б	Машино-место	18,7					
	-1		49a	Машино-место	14,8					
	-1		49б	Машино-место	14,9					
	-1		50a	Машино-место	19,4					
	-1		50б	Машино-место	19,3					
	-1		51a	Машино-место	19,5					
	-1 -1		516 52a	Машино-место	19,4					
			52a 52б	Машино-место	14,8					
	-1 -1		520 53a	Машино-место Машино-место	15,0 18,6					
	-1 -1		536	Машино-место	18,8					
	-1		54a	Машино-место	19,1					
	-1		54б	Машино-место	19,4					
	-1		55a	Машино-место	15,9					
	-1		55б	Машино-место	16,2					
	-1		56a	Машино-место	17,0					
<u> </u>	-1		566	Машино-место	17,3					
	-1 1		57a	Машино-место	17,2					
	-1 -1		576 58	Машино-место	17,7 20,8				-	
	-1 -1		59	Машино-место Машино-место	20,8					
	-1 -1		60	Машино-место	19,7					
	-1		61	Машино-место	17,8					
	-1		62	Машино-место	14,7					
	-1		63	Машино-место	13,3					
	-1		64	Машино-место	14,7					
	-1		65	Машино-место	14,7					
	-1		66	Машино-место	13,3					
	-1		67	Машино-место	14,7					
	-1 1		68	Машино-место	14,7					
	-1 -1		69 70	Машино-место Машино-место	13,3 14,7				-	
	-1	l	10	імашино-место	14,7				I .	

Литера	№ Этажа	Nº Помещения	№ Части помещения	Назначение части помещения	Площадь с учетом неотапливаемых частей помещений	Общая площадь жилого помещения	Жилая	Подсобная	Лоджий, балконов, терасс, веранд	Примечание
	-1		71	Машино-место	14,4					
	-1		72	Машино-место	13,3					
	-1		73	Машино-место	14,7					
	-1 -1		74 75	Машино-место	14,7					
	-1 -1		75 76	Машино-место Машино-место	13,3 14,4					
	-1		77	Машино-место	14,7					
	-1		78	Машино-место	13,3					
	-1		79	Машино-место	14,7					
	-1		80	Машино-место	14,7					
	-1		81	Машино-место	13,3					
	-1 -1		82 83	Машино-место	14,7					
	-1 -1		84	Машино-место Машино-место	17,8 19,7					
	-1		85	Машино-место	20,9					
	-1		86	Машино-место	20,8					
	-1		87	Машино-место	19,6					
	-1		88	Машино-место	14,3					
	-1		89	Машино-место	13,3					
	-1		90	Машино-место	14,3					
	-1 -1		91 92	Машино-место	14,3					
	-1 -1		92	Машино-место Машино-место	13,3 14,3					
	-1		94	Машино-место	14,3					
	-1		95	Машино-место	13,3					
	-1		96	Машино-место	14,3					
	-1		97	Машино-место	13,8					
	-1		122	Машино-место	14,4					
<u> </u>	-1		123	Машино-место	14,3					
	-1		124	Машино-место	13,3					

			<b>K</b>		тей	010		том чис		
		<u> </u>	e HZ		10 №	СИЭ				
Литера	№ Этажа	№ Помещения	№ Части помещения	Назначение части помещения	Площадь с учетом неотапливаемых частей помещений	Общая площадь жилого помещения	Жилая	Подсобная	Лоджий, балконов, терасс, веранд	Примечание
	-1		125	Машино-место	14,3					
	-1		126	Машино-место	13,3					
	-1		127	Машино-место	13,8					
	-1		128	Машино-место	14,3					
	-1 -1		129 130	Машино-место Машино-место	13,3 14,3					
	-1 -1		131	Машино-место	14,3					
	-1		132	Машино-место	13,3					
	-1		133	Машино-место	14,3					
	-1		134	Машино-место	14,3					
	-1		135	Машино-место	13,3					
	-1		136 137	Машино-место	14,3 13,3					
	-1 -1		137	Машино-место Машино-место	13,3					
	-1		139	Машино-место	14,3					
	-1		140	Машино-место	13,3					
	-1		141	Машино-место	14,3					
	-1		142	Машино-место	14,3					
	-1		143	Машино-место	13,3					
	-1		144	Машино-место	14,4					
	-1 -1		145 146	Машино-место Машино-место	14,3 13,3					
	-1 -1		147	Машино-место	14,4					
	-1		148	Машино-место	14,5					
	-1		149	Машино-место	13,3					
	-1		150	Машино-место	14,4					
	-1		151	Машино-место	14,4					
	-1 -1		152 153	Машино-место	13,3 14,4					
	-1 -1		154	Машино-место Машино-место	14,4					
	-1		155	Машино-место	13,3					
	-1		156	Машино-место	14,4					
	-1		157	Машино-место	13,8					
	-1		158	Машино-место	13,3					
	-1		159	Машино-место	14,4					
	-1 -1		160	Машино-место	13,3					
	-1 -1		161 162	Машино-место Машино-место	14,4 14,4					
	-1 -1		163	Машино-место	13,3					
	-1		164	Машино-место	14,4					
	-1		165	Машино-место	14,4					
	-1		166	Машино-место	13,3					
	-1		167	Машино-место	14,4					
	-1 1		168 169	Машино-место	13,8					
	-1 -1		170	Машино-место Машино-место	13,3 14,4					
	-1 -1		171	Машино-место	13,3					
	-1		172	Машино-место	14,4					
	-1		173	Машино-место	14,4					
	-1		174	Машино-место	13,3					
	-1		175	Машино-место	14,4					
	-1 1		176	Машино-место	14,4					
	-1 -1		177 178	Машино-место Машино-место	14,6 14,5					
	-1	<u> </u>	170	IVIAMINIO-IVIECTO	14,5			l	1	

			Ē.		r. Yeğ	ого		том чис		
Литера	№ Этажа	№ Помещения	№ Части помещения	Назначение части помещения	Площадь с учетом неотапливаемых частей помещений	Общая площадь жилого помещения	Жилая	Подсобная	Лоджий, балконов, терасс, веранд	Примечание
			_		Ë	90			로 .	
	-1		179	Машино-место	14,4					
	-1		180	Машино-место	14,4					
	-1		181	Машино-место	13,3					
	-1		182	Машино-место	14,4					
	-1 -1		183 184	Машино-место Машино-место	14,4 13,3					
	-1		185	Машино-место	14,4					
	-1		186	Машино-место	13,3					
	-1		187	Машино-место	13,8					
	-1		188	Машино-место	14,4					
	-1		189	Машино-место	13,3					
	-1		190	Машино-место	14,4					
	-1 -1		191 192	Машино-место	14,4					
	-1 -1		192	Машино-место Машино-место	13,3 14,4					
	-1		193	Машино-место	14,4					
	-1		195	Машино-место	13,3					
	-1		196	Машино-место	14,4					
	-1		197	Машино-место	13,3					
	-1		198	Машино-место	13,8					
	-1		199	Машино-место	14,4					
	-1		200	Машино-место	13,3					
	-1 -1		201 202	Машино-место	14,4					
	-1 -1		202	Машино-место Машино-место	14,4 13,3					
	-1		203	Машино-место	14,4					
	-1		205	Машино-место	14,4					
	-1		206	Машино-место	13,3					
					, <b>z</b>	0	В	том чи	сле	
			도		7 e ::	Ö	Г	тлощад	Ь	
		<u>π</u>	He		a o a	5			, "	-
Литера	№ Этажа	Nº Помещения	№ Части помещения	Назначение части помещения	Площадь с учетом неотапливаемых частей помещений	Общая площадь жилого помещения	Жилая	Подсобная	Лоджий, балконов, терасс, веранд	Примечание
	-1		233	Машино-место	14,4					
	-1		234	Машино-место	13,3					
	-1		235	Машино-место	14,3					
	-1		236	Машино-место	14,4					
	-1		237	Машино-место	14,3					
	-1		238	Машино-место	14,3					
	-1		239	Машино-место	14,3					
	-1		240	Машино-место	14,3					
	-1		241	Машино-место	13,3					
	-1		242	Машино-место	14,3					
	-1		243	Машино-место	14,3					
	-1		244	Машино-место	13,3					
	-1		245	Машино-место	14,3					
	-1		246	Машино-место	13,3					
	-1		247	Машино-место	13,8					
	-1		248	Машино-место	14,3					
	-1		249	Машино-место	13,3					
	-1		250	Машино-место	14,3					
	-1		251	Машино-место	14,3					
	-1		252	Машино-место	13,3					
	-1		253	Машино-место	14,3					
	-1		254	Машино-место	14,3					
	-1		255	Машино-место	13,3					
	-1		256	Машино-место	14,3					
	-1		257	Машино-место	13,3					
	-1		258	Машино-место	13,8					
	-1		259	Машино-место	14,3					
	-1		260	Машино-место	13,3					
	-1		261	Машино-место	14,3					
	-1		262	Машино-место	14,3					
	-1		263	Машино-место	13,3					
	-1		264	Машино-место	14,3					
	-1		265	Машино-место	14,3					
	-1		266	Машино-место	13,3				1	
	-1	Ì	267	Машино-место	14,3					
	-1			ИТОГО ПО ММ:	4782,0					
	-1			итого по этажу:	9243,3					

	l		1				R.	том чис	ПО	
			ь.		Ğ Z	010		гом чис ілощаді		
		<b>T</b>	Ϊ		o E a C	У.	-	.,,ощад		
Литера	№ Этажа	Nº Помещения	№ Части помещения	Назначение части помещения	Площадь с учетом неотапливаемых частей помещений	Общая площадь жилого помещения	Жилая	Подсобная	Лоджий, балконов, терасс, веранд	Примечание
	1	1	1	Коридор	5,7	5,7		5,7		
	1	1	2	Кладовая	1,4	1,4		1,4		
	1	1	3	Жилая комната	14,5	14,5	14,5	44.0		
	1	1	4 5	Кухня Совмещенный с/у	11,9 4,7	11,9 4,7		11,9 4,7		
	1	1	3	итого:	38,2	38,2	14,5	23,7		
	1	2	1	Коридор	3,8	3,8	14,0	3,8		
	1	2	2	Кладовая	2,2	2,2		2,2		
	1	2	3	Жилая комната	14,3	14,3	14,3			
	1	2	4	Жилая комната	13,5	13,5	13,5			
	1	2	5 6	Кухня	4,5	4,5		4,5		
	1 1	2 <b>2</b>	О	Совмещенный с/у <b>ИТОГО</b> :	4,0 <b>42,3</b>	4,0 <b>42,3</b>	27,8	4,0 <b>14,5</b>		
	1	3	1	Коридор	42,3	4,1	21,0	4,1		
	1	3	2	Совмещенный с/у	3,9	3,9		3,9		
	1	3	3	Кухня	11,4	11,4		11,4		
	1	3	4	Жилая комната	17,7	17,7	17,7			
	1	3		ИТОГО:	37,1	37,1	17,7	19,4		
	1	4	1	Коридор	3,7	3,7	10.0	3,7		
	1	4	3	Жилая комната Кухня	18,8 11,4	18,8 11,4	18,8	11,4		
	1	4	4	Совмещенный с/у	3,9	3,9		3,9		
	1	4	•	итого:	37,8	37,8	18,8	19,0		
	1	5	1	Коридор	8,7	8,7		8,7		
	1	5	2	Кухня	5,4	5,4		5,4		
	1	5	3	Жилая комната	12,3	12,3	12,3			
	1	5 5	4 5	Жилая комната С/У	17,9 1,9	17,9 1,9	17,9	1.0		
	1	5	6	С/у	3,9	3,9		1,9 3,9		
	1	5	7	Жилая комната	12,0	12.0	12.0	0,0		
	1	5	8	Лоджия	3,9	,	,		3,9	
	1	5		итого:	66,0	62,1	42,2	19,9	3,9	
	1	6	1	Коридор	7,6	7,6		7,6		
	1	6	2	Кухня	11,8	11,8		11,8		
	1	6	3	Жилая комната	14,2	14,2	14,2			
	1	6	4 5	Жилая комната Совмещенный с/у	11,1 3,4	11,1 3,4	11,1	3,4		
	1	6	6	Совмещенный с/у	1,9	1,9		1,9		
	1	6	7	Лоджия	2,6				2,6	
	1	6		ИТОГО:	52,6	50,0	25,3	24,7	2,6	
	1	7	1	Коридор	3,9	3,9		3,9		
	1	7	2	Совмещенный с/у	3,9	3,9		3,9		
	1	7	3 4	Кухня Жилая комната	9,9 12,8	9,9 12,8	12,8	9,9		
	1	7	5	жилая комната Кладовая	2,9	2,9	12,0	2,9		
	1	7	J	итого:	33,4	33,4	12,8	20,6		
	1	8	1	Коридор	3,7	3,7		3,7		
	1	8	2	Кладовая	2,8	2,8		2,8		
	1	8	3	Жилая комната	14,9	14,9	14,9			
	1	8	4	Кухня	19,8	19,8		19,8		
	1	8 <b>8</b>	5	Совмещенный с/у <b>ИТОГО</b> :	4,0	4,0	140	4,0 <b>30,3</b>		
	<b>1</b>	191	1	<b>ИТОГО:</b> Коридор	<b>45,2</b> 3,8	<b>45,2</b> 3,8	14,9	30,3		
	1	191	2	Совмещенный с/у	4,0	4,0		4,0		
					.,,,,	.,•	l .	.,,-	·	

Литера	№ Этажа	Nº Помещения	№ Части помещения	Назначение части помещения	Площадь с учетом неотапливаемых частей помещений	Общая площадь жилого помещения	В том числе площадь			
							Жилая	Подсобная	Лоджий, балконов, терасс, веранд	Примечание
	1	191	3	Кухня	4,5	4,5		4,5		
	1	191	4	Жилая комната	15,6	15,6	15,6			
	1	191 191	5 6	Жилая комната Кладовая	15,2 2,9	15,2 2,9	15,2	2,9		
	1	191	0	итого:	46,0	46,0	30,8	15,2		
	1	192	1	Коридор	3,9	3,9	- 55,5	3,9		
	1	192	2	Кладовая	2,8	2,8		2,8		
	1	192	3	Жилая комната	12,7	12,7	12,7			
	1	192	4	Кухня	10,0	10,0		10,0		
	1	192	5	Совмещенный с/у	3,9	3,9	40.7	3,9		
	1	<b>192</b> 193	1	<b>ИТОГО:</b> Коридор	<b>33,3</b> 7,7	<b>33,3</b> 7,7	12,7	<b>20,6</b> 7,7		
	1	193	2	коридор С/у	1,7	1,7		1,7		
	1	193	3	Ванная	3,4	3,4		3,4		
	1	193	4	Жилая комната	11,2	11,2	11,2	-,-		
	1	193	5	Жилая комната	14,2	14,2	14,2			
	1	193	6	Кухня	11,9	11,9		11,9		
	1	193	7	Лоджия	2,6		0= 4	010	2,6	
	1	<b>193</b> 194	1	ИТОГО:	52,9	50,3	25,4	24,9	2,6	
	1	194	1 2	Коридор Жилая комната	9,4 13,5	9,4 13,5	13,5	9,4		
	1	194	3	Ванная	3,9	3,9	13,5	3,9		
	1	194	4	C/y	1,9	1,9		1,9		
	1	194	5	Жилая комната	18,1	18,1	18,1	,		
	1	194	6	Кухня	13,3	13,3		13,3		
	1	194	7	Лоджия	3,6				3,6	
	1	194	4	итого:	63,7	60,1	31,6	28,5	3,6	
	1	195 195	1 2	Коридор Совмещенный с/у	5,1 3,9	5,1 3,9		5,1 3,9		
	1	195	3	Совмещенный с/у Кухня	11,6	11,6		11,6		
	1	195	4	Жилая комната	17,5	17,5	17,5	11,0		
	1	195		итого:	38,1	38,1	17,5	20,6		
	1	196	1	Коридор	4,0	4,0		4,0		
	1	196	2	Жилая комната	18,0	18,0	18,0			
	1	196	3	Кухня	11,7	11,7		11,7		
	1	196	4	Совмещенный с/у	3,9	3,9	100	3,9		
	1	<b>196</b> 197	1	<b>ИТОГО:</b> Коридор	<b>37,6</b> 3,9	<b>37,6</b> 3,9	18,0	<b>19,6</b> 3,9		
	1	197	2	коридор Совмещенный с/у	4,0	4,0		4,0		
	1	197	3	Кухня	4,5	4,5		4,5		
	1	197	4	Жилая комната	13,7	13,7	13,7			
	1	197	5	Жилая комната	14,6	14,6	14,6			
	1	197	6	Кладовая	2,3	2,3	05.5	2,3		
	1	197	4	ИТОГО:	43,0	43,0	28,3	14,7		
	1	198 198	2	Коридор Совмещенный с/у	5,8 4,7	5,8 4,7		5,8 4,7		
	1	198	3	Кухня	11,8	11,8		11,8		
	1	198	4	Жилая комната	14,5	14,5	14,5	, 0		
	1	198	5	Кладовая	1,5	1,5		1,5		
	1	198		ИТОГО:	38,3	38,3	14,5	23,8		
	1	559	1	Коридор	3,7	3,7		3,7		
	1	559	2	Кладовая	2,8	2,8	44.0	2,8		
	1	559 559	3 4	Жилая комната	14,9 19,8	14,9 19,8	14,9	19,8		
<u></u>		ววช	4	Кухня	19,6	19,0	<u> </u>	19,0		

	Nº Этажа		№ Части помещения	Назначение части помещения	Ď Ž	Общая площадь жилого помещения	В том числе			
Литера		_			o™		площадь			
		№ Помещения			Площадь с учетом неотапливаемых частей помещений		Жилая	Подсобная	Лоджий, балконов, терасс, веранд	Примечание
	1	559	5	Совмещенный с/у	4,0	4,0		4,0		
	1	559		итого:	45,2	45,2	14,9	30,3		
	1	560	1	Коридор	3,9	3,9		3,9		
	1	560 560	2	Совмещенный с/у Кухня	3,9 9,9	3,9 9,9		3,9 9,9		
	1	560	4	Жилая комната	12,8	12,8	12,8	9,9		
	1	560	5	Кладовая	2,9	2,9	12,0	2,9		
	1	560		итого:	33,4	33,4	12,8	20,6		
	1	561	1	Коридор	7,6	7,6		7,6		
	1	561	2	Кухня	11,8	11,8		11,8		
	1	561	3	Жилая комната	14,2	14,2	14,2			
	1	561 561	4 5	Жилая комната Совмещенный с/у	11,1 3,4	11,1 3,4	11,1	3,4		
	1	561	6	Совмещенный слу	1,9	1,9		1,9		
	1	561	7	Лоджия	2,8	1,5		1,3	2,8	
	1	561	,	итого:	52,8	50,0	25,3	24,7	2,8	
	1	562	1	Коридор	8,7	8,7		8,7	,	
	1	562	2	Кухня	5,4	5,4		5,4		
	1	562	3	Жилая комната	12,3	12,3	12,3			
	1	562	4	Жилая комната	17,9	17,9	17,9			
	1	562	5	С/У	1,9	1,9		1,9		
	1	562 562	6 7	Совмещенный с/у Жилая комната	3,9 12,0	3,9 12,0	12,0	3,9		
	1	562	8	Лоджия	4,0	12,0	12,0		4,0	
	1	562	Ü	итого:	66,1	62,1	42,2	19,9	4,0	
	1	563	1	Коридор	3,7	3,7	,	3,7	, , ,	
	1	563	2	Жилая комната	18,8	18,8	18,8			
	1	563	3	Кухня	11,4	11,4		11,4		
	1	563	4	Совмещенный с/у	3,9	3,9	10.0	3,9		
	1	563	4	ИТОГО:	37,8	37,8	18,8	19,0		
	1	564	2	Коридор Совмещенный с/у	4,1 3,9	4,1		4,1		
	1	564 564	3	Совмещенный с/у Кухня	11,4	3,9 11,4		3,9 11,4		
	1	564	4	Жилая комната	17,7	17,7	17,7	, -		
	1	564		итого:	37,1	37,1	17,7	19,4		
	1	565	1	Коридор	3,8	3,8		3,8		
	1	565	2	Кладовая	2,2	2,2		2,2		
	1	565	3	Жилая комната	14,3	14,3	14,3			
	1	565 565	4	Жилая комната	13,5	13,5	13,5	4 -		
	1	565 565	5 6	Кухня Совмещенный с/у	4,5 4,0	4,5 4,0		4,5 4,0		
	1	565	J	итого:	42,3	42,3	27,8	14,5		
	1	566	1	Коридор	5,7	5,7	_1,0	5,7		
	1	566	2	Кладовая	1,4	1,4		1,4		
	1	566	3	Жилая комната	14,5	14,5	14,5			
	1	566	4	Кухня	11,9	11,9		11,9		
	1	566	5	Совмещенный с/у	4,7	4,7	44-	4,7		
	1	566		ИТОГО:	38,2	38,2	14,5	23,7	10.5	
	1	моп.1	1	<b>ИТОГО ПО КВ:</b> Тамбур	<b>1058,4</b> 5,3	1038,9	526,8	512,1	19,5	
	1	моп. 1	2	тамоур Тамбур	15,4					
	1	моп.1	3	Коридор	2,7					
	1	моп.1	4	Тамбур	6,0					
	1	моп.1	5	Межквартирный коридор	44,8					

	№ Этажа	№ Помещения	№ Части помещения	Назначение части помещения	Площадь с учетом неотапливаемых частей помещений	Общая площадь жилого помещения	В том числе			
Литера							площадь			
							Жилая	Подсобная	Лоджий, балконов, терасс, веранд	Примечание
	1	моп.1	6	Вестибюль	9,5					
	1	моп.1	7	Лестничная клетка ЛВ-1	13,0					
	1	моп.1	1	<b>ΝΤΟΓΟ</b> :	<b>96,7</b> 6,0					
	1	моп.2 моп.2	2	Тамбур Тамбур	15,8					
	1	моп.2	3	Тамбур	5,3					
	1	моп.2	4	Межквартирный коридор	43,1					
	1	моп.2	5	Вестибюль	9,5					
	1	моп.2	6	Лестничная клетка ЛВ-2	13,0					
	1	моп.2		ИТОГО:	92,7					
-	1	моп.3 моп.3	<u>1</u>	Тамбур Тамбур	6,0 15,8					
	1	моп.3	3	Тамбур	5,0					
	1	моп.3	4	Вестибюль	22,9					
	1	моп.3	5	Лестничная клетка ЛВ-3	13,0					
	1	моп.3		итого:	62,7					
	1	моп.4	1	Тамбур	5,6					
	1	моп.4	2	Тамбур	15,4					
	1	моп.4 моп.4	3 4	Коридор Тамбур	2,7 6,0					
	1	моп.4 моп.4	5	тамоур Межквартирный коридор	44,8					
	1	моп.4	6	Вестибюль	9,5					
	1	моп.4	7	Лестничная клетка ЛВ-4	13,0					
	1	моп.4		итого:	97,0					
	1	моп.5	1	Лестничная клетка (подвал)	2,7					
	1	моп.5		итого:	2,7					
	1 1	моп.6	1	Лестничная клетка (подвал) <b>ИТОГО</b> :	2,7 <b>2,7</b>					
	1	<b>моп.6</b> моп.7	1	Лестничная клетка (подвал)	2,7					
	1	моп.7	<u> </u>	итого:	2,7					
	1	моп.8	1	Лестничная клетка (подвал)	2,7					
	1	моп.8		итого:	2,7					
	1	моп.9	1	Лестничная клетка	8,4					
	1	моп.9		ИТОГО: ИТОГО ПО МОП:	8,4 368,3					
	1	пом.1Н	1	Помещение БКТ (Ф4.3) №1	54,1					
	1	пом.111	'	ИТОГО:	54,1					
	1	пом.10Н	1	Помещение БКТ (Ф4.3) №10	61,5					
	1	пом.10Н		итого:	61,5					
	1	пом.11Н	1	Помещение БКТ (Ф4.3) №11	75,0					
	1	пом.11Н		итого:	75,0					
	1	пом.12Н	1	Помещение БКТ (Ф4.3) №12	36,4					
	1	пом.12Н		итого:	36,4					
	1	пом.13Н	1	Помещение БКТ (Ф4.3) №13	63,9					
	1	пом.13Н	4	NTOFO:	63,9					
	1	пом.2Н	1	Помещение БКТ (Ф4.3) №2 <b>ИТОГО</b> :	30,9					
	<b>1</b>	<b>пом.2Н</b> пом.3Н	1	Помещение БКТ (Ф4.3) №3	<b>30,9</b> 328,9					
	1	пом.3Н	'	ИТОГО:	328,9					
	1	пом.4Н	1	Помещение БКТ (Ф4.3) №4	428,6					
	1	пом.4Н	1	Помещение БКТ (Ф4.3) №4	428,6					

		_	ния		ом астей	пого		В том числе площадь		
Литера	№ Этажа	Nº Помещения	№ Части помещения	Назначение части помещения	Площадь с учетом неотапливаемых частей помещений	Общая площадь жилого помещения	Жилая	Подсобная	Лоджий, балконов, терасс, веранд	Примечание
	1	пом.4Н		итого:	428,6					
	1	пом.5Н	1	Помещение БКТ (Ф4.3) №5	30,6					
	1	пом.5Н		итого:	30,6					
	1	пом.6Н	1	Помещение БКТ (Ф4.3) №6	54,1					
	1	пом.6Н		итого:	54,1					
	1	пом.7Н	1	Помещение БКТ (Ф4.3) №7	40,9					
	1	пом.7Н		итого:	40,9					
	1	пом.8Н	1	Помещение БКТ (Ф4.3) №8	73,2					
	1	пом.8Н		итого:	73,2					
	1	пом.9Н	1	Помещение БКТ (Ф4.3) №9	58,1					
	1	пом.9Н		итого:	58,1					
	1			ИТОГО ПО ПОМ:	1336,2					
	1			ИТОГО ПО ЭТАЖУ:	2762,9	1038,9	526,8	512,1	19,5	

			ВИ		CT B Ĭ	100		том чис ілощад		
Литера	№ Этажа	№ Помещения	№ Части помещения	Назначение части помещения	Площадь с учетом неотапливаемых частей помещений	Общая площадь жилого помещения	Жилая	Подсобная	Лоджий, балконов, терасс, веранд	Примечание
	2	9	1	Коридор	3,7	3,7		3,7		
	2	9	2	Совмещенный с/у	3,9	3,9		3,9		
	2	9	3	Кухня	13,4	13,4	40.0	13,4		
	2	9	4 5	Жилая комната Кладовая	16,3 2,8	16,3 2,8	16,3	2,8		
	2	9	J	ИТОГО:	40,1	40,1	16,3	23,8		
	2	10	1	Коридор	4,5	4,5	10,0	4,5		
	2	10	2	Кладовая	2,0	2,0		2,0		
	2	10	3	Жилая комната	12,5	12,5	12,5			
	2	10	4	Кухня	9,8	9,8		9,8		
	2 <b>2</b>	10 <b>10</b>	5	Совмещенный с/у	3,9 <b>32,7</b>	3,9 <b>32,7</b>	12,5	3,9 <b>20,2</b>		
	2	11	1	<b>ИТОГО:</b> Коридор	32,7	32,7	12,5	3,9		
	2	11	2	Совмещенный с/у	3,9	3,9		3,9		
	2	11	3	Жилая комната	15,1	15,1	15,1	- , -		
	2	11	4	Кухня	4,1	4,1		4,1		
	2	11	5	Балкон	2,4				2,4	
	2	11	4	ИТОГО:	29,4	27,0	15,1	11,9	2,4	
	2	12 12	2	Коридор Жилая комната	4,7 13,6	4,7 13,6	13,6	4,7		
	2	12	3	жилая комната Кладовая	2,3	2,3	13,0	2,3		
	2	12	4	Жилая комната	13,9	13,9	13,9	2,0		
	2	12	5	Кухня	11,0	11,0	10,0	11,0		
	2	12	6	Совмещенный с/у	3,9	3,9		3,9		
	2	12		итого:	49,4	49,4	27,5	21,9		
	2	13	1	Коридор	4,2	4,2		4,2		
	2	13 13	2	Совмещенный с/у Жилая комната	3,9 11,0	3,9 11,0	11,0	3,9		
	2	13	4	жилая комната Кухня	3,1	3,1	11,0	3,1		
	2	13		итого:	22,2	22,2	11,0	11,2		
	2	14	1	Коридор	4,5	4,5	, , ,	4,5		
	2	14	2	Жилая комната	15,5	15,5	15,5			
	2	14	3	Кухня	4,4	4,4		4,4		
	2	14	4	Совмещенный с/у	3,9	3,9	45.5	3,9		
	<b>2</b>	<b>14</b> 15	1	<b>ИТОГО:</b> Коридор	<b>28,3</b> 7,3	<b>28,3</b> 7,3	15,5	<b>12,8</b> 7,3		
	2	15	2	коридор Кухня	12,1	12,1		12,1		
	2	15	3	Жилая комната	14,4	14,4	14,4	, .		
	2	15	4	Жилая комната	11,8	11,8	11,8			
	2	15	5	Ванная	2,9	2,9		2,9		
	2	15	6	C/y	1,6	1,6		1,6	0.0	
	2 <b>2</b>	15 <b>15</b>	7	Лоджия <b>ИТОГО</b> :	2,6	E0 4	26.2	22.0	2,6	
	2	16	1	<b>ИТОГО:</b> Коридор	<b>52,7</b> 3,8	<b>50,1</b> 3,8	26,2	<b>23,9</b> 3,8	2,6	
	2	16	2	Коридор Кладовая	2,3	2,3		2,3		
	2	16	3	Жилая комната	14,2	14,2	14,2	_,•		
	2	16	4	Жилая комната	13,5	13,5	13,5			
	2	16	5	Кухня	4,5	4,5		4,5		
	2	16	6	Совмещенный с/у	4,0	4,0	c= -	4,0		
	2	16	4	ИТОГО:	42,3	42,3	27,7	14,6		
	2	17 17	2	Коридор Совмещенный с/у	4,0 4,0	4,0 4,0		4,0 4,0		
	2	17	3	Совмещенный с/у Кухня	11,9	11,9		11,9		
	2	17	4	Жилая комната	17,7	17,7	17,7	,-		
		· · · · · ·			1,,	,,	, ,	L	1	

			ВИ		CT B Ĭ	100		гом чис ілощад		
Литера	№ Этажа	№ Помещения	№ Части помещения	Назначение части помещения	Площадь с учетом неотапливаемых частей помещений	Общая площадь жилого помещения	Жилая	Подсобная	Лоджий, балконов, терасс, веранд	Примечание
	2	17		итого:	37,6	37,6	17,7	19,9		
	2	18	1	Коридор	3,7	3,7		3,7		
	2	18 18	2	Кухня Жилая комната	18,7 11,4	18,7 11,4	11,4	18,7		
	2	18	4	Совмещенный с/у	3,9	3,9	11,4	3,9		
	2	18	•	итого:	37,7	37,7	11,4	26,3		
	2	19	1	Коридор	8,6	8,6		8,6		
	2	19	2	Жилая комната	12,3	12,3	12,3			
	2	19	3	Кухня	5,4	5,4	47.0	5,4		
	2	19 19	4 5	Жилая комната С/у	17,9 1,9	17,9 1,9	17,9	1,9		
	2	19	6	С/у Совмещенный с/у	3,9	3,9		3,9		
	2	19	7	Жилая комната	12,0	12,0	12,0	0,0		
	2	19	8	Лоджия	3,9				3,9	
	2	19		итого:	65,9	62,0	42,2	19,8	3,9	
	2	20	1	Коридор	7,7	7,7		7,7		
	2	20 20	2	Кухня Жилая комната	11,8 16,8	11,8 16,8	16,8	11,8		
	2	20	4	Жилая комната	11,2	11,2	11,2			
	2	20	5	Ванная	3,4	3,4	,=	3,4		
	2	20	6	C/y	1,9	1,9		1,9		
	2	20	7	Лоджия	2,6				2,6	
	2	20	4	ИТОГО:	55,4	52,8	28,0	24,8	2,6	
	2	21 21	2	Коридор Совмещенный с/у	3,8 3,9	3,8 3,9		3,8 3,9		
	2	21	3	Кухня	9,8	9,8		9,8		
	2	21	4	Жилая комната	12,6	12,6	12,6	0,0		
	2	21	5	Кладовая	2,8	2,8		2,8		
	2	21		итого:	32,9	32,9	12,6	20,3		
	2	22	1	Коридор	3,7	3,7		3,7		
	2	22 22	3	Кладовая Жилая комната	2,8 15,0	2,8 15,0	15,0	2,8		
	2	22	4	Кухня	19,8	19,8	13,0	19,8		
	2	22	5	Совмещенный с/у	4,0	4,0		4,0		
	2	22		итого:	45,3	45,3	15,0	30,3		
	2	199	1	Коридор	3,7	3,7		3,7		
	2	199	2	Совмещенный с/у	4,0	4,0		4,0		
	2	199 199	4	Кухня Жилая комната	4,5 15,4	4,5 15,4	15,4	4,5		
	2	199	5	Жилая комната	15,0	15,0	15,4			
	2	199	6	Кладовая	2,8	2,8	. 5,0	2,8		
	2	199	7	Балкон	2,4				2,4	
	2	199		итого:	47,8	45,4	30,4	15,0	2,4	
	2	200	1	Коридор	3,7	3,7		3,7		
	2	200 200	2	Кладовая Жилая комната	2,8 12,4	2,8 12,4	12,4	2,8		
	2	200	4	жилая комната Кухня	9,8	9,8	14,4	9,8		
	2	200	5	Совмещенный с/у	3,9	3,9		3,9		
	2	200		итого:	32,6	32,6	12,4	20,2		
	2	201	1	Коридор	7,4	7,4		7,4		
	2	201	2	C/y	1,9	1,9		1,9		
	2	201 201	3 4	Ванная	3,4 11,1	3,4 11,1	11,1	3,4		
	2	201	5	Жилая комната Жилая комната	16,6	16,6	16,6			
		201	J	/ινυιαλ κυινιπατα	10,0	10,0	10,0		l l	

							В	том чис	ле	
			<u> </u>		Hež.	010		лощаді		
Литера	№ Этажа	№ Помещения	№ Части помещения	Назначение части помещения	Площадь с учетом неотапливаемых частей помещений	Общая площадь жилого помещения	Жилая	Подсобная	Лоджий, балконов, терасс, веранд	Примечание
	2	201	6	Кухня	11,9	11,9		11,9		
	2	201	7	Лоджия	2,9				2,9	
	2	201	4	ИТОГО:	55,2	52,3	27,7	24,6	2,9	
	2	202 202	1 2	Коридор Жилая комната	9,3 13,4	9,3 13,4	13,4	9,3		
	2	202	3	Ванная	3,9	3,9	13,4	3,9		
	2	202	4	C/y	1,9	1,9		1,9		
	2	202	5	Жилая комната	17,9	17,9	17,9	.,0		
	2	202	6	Кухня	13,3	13,3		13,3		
	2	202	7	Лоджия	3,7				3,7	
	2	202		итого:	63,4	59,7	31,3	28,4	3,7	
	2	203	1	Коридор	4,8	4,8		4,8		
	2	203 203	3	Совмещенный с/у Кухня	3,9 11,4	3,9 11,4		3,9 11,4		
	2	203	4	Жилая комната	17,3	17,3	17,3	11,4		
	2	203	<b>-</b>	итого:	37,4	37,4	17,3	20,1		
		204	1	Коридор	3,9	3,9	,0	3,9		
	2	204	2	Жилая комната	17,7	17,7	17,7	-,-		
	2	204	3	Кухня	11,5	11,5		11,5		
	2	204	4	Совмещенный с/у	3,9	3,9		3,9		
	2	204		итого:	37,0	37,0	17,7	19,3		
	2	205	1	Коридор	3,7	3,7		3,7		
	2	205 205	2	Совмещенный с/у Кухня	4,0 4,5	4,0 4,5		4,0 4,5		
	2	205	4	кухня Жилая комната	13,6	13,6	13,6	4,5		
	2	205	5	Жилая комната	14,6	14,6	14,6			
	2	205	6	Кладовая	2,2	2,2	,.	2,2		
	2	205		итого:	42,6	42,6	28,2	14,4		
	2	206	1	Коридор	7,2	7,2		7,2		
	2	206	2	C/y	1,6	1,6		1,6		
	2	206	3	Ванная	2,9	2,9		2,9		
	2	206	4	Жилая комната	11,7	11,7	11,7			
	2	206 206	5 6	Жилая комната Кухня	14,3 12,2	14,3 12,2	14,3	12,2		
	2	206	7	кухня Лоджия	2,7	14,4		14,4	2,7	
	2	206	,	итого:	52,6	49,9	26,0	23,9	2,7	
	2	207	1	Коридор	4,5	4,5		4,5		
	2	207	2	Совмещенный с/у	3,9	3,9		3,9		
	2	207	3	Кухня	4,4	4,4		4,4		
	2	207	4	Жилая комната	15,1	15,1	15,1	40-		
	2	207	4	ИТОГО:	27,9	27,9	15,1	12,8		
	2	208 208	2	Коридор Жилая комната	4,5 15,0	4,5 15,0	15,0	4,5		
	2	208	3	жилая комната Кухня	4,4	4,4	13,0	4,4		
	2	208	4	Совмещенный с/у	3,9	3,9		3,9		
	2	208		ИТОГО:	27,8	27,8	15,0	12,8		
	2	209	1	Коридор	3,9	3,9		3,9		
	2	209	2	Кладовая	2,7	2,7		2,7		
	2	209	3	Жилая комната	16,3	16,3	16,3	4		
	2	209	4	Кухня	13,4	13,4		13,4		
	2 <b>2</b>	209 <b>209</b>	5	Совмещенный с/у <b>ИТОГО</b> :	3,9 <b>40,2</b>	3,9	16.2	3,9 <b>23,9</b>		
	2	379	1	Коридор	3,9	<b>40,2</b> 3,9	16,3	3,9		
	2	379	2	Кладовая	2,7	2,7		2,7		
								,, .	1	

					, <b>z</b>	0	В	том чис	ле	
			R Z		Z G Z	יסר	Г	пощад	Ь	
Литера	№ Этажа	Nº Помещения	№ Части помещения	Назначение части помещения	Площадь с учетом неотапливаемых частей помещений	Общая площадь жилого помещения	Жилая	Подсобная	Лоджий, балконов, терасс, веранд	Примечание
	2	379	3	Жилая комната	16,3	16,3	16,3			
	2	379	4	Кухня	13,4	13,4		13,4		
	2	379	5	Совмещенный с/у	3,9	3,9	400	3,9		
	<b>2</b>	<b>379</b> 380	1	<b>ИТОГО:</b> Коридор	<b>40,2</b> 4,5	<b>40,2</b> 4,5	16,3	<b>23,9</b> 4,5		
	2	380	2	Жилая комната	15,0	15,0	15,0	4,5		
	2	380	3	Кухня	4,4	4,4	. 5,5	4,4		
	2	380	4	Совмещенный с/у	3,9	3,9		3,9		
	2	380		итого:	27,8	27,8	15,0	12,8		
	2	381	1	Коридор	4,5	4,5		4,5		
	2	381 381	3	Совмещенный с/у Кухня	3,9 4,4	3,9 4,4		3,9 4,4		
	2	381	4	Жилая комната	15,1	15,1	15,1	7,7		
	2	381		итого:	27,9	27,9	15,1	12,8		
	2	382	1	Коридор	7,2	7,2		7,2		
	2	382	2	C/y	1,6	1,6		1,6		
	2	382 382	3 4	Ванная Жилая комната	2,9 11,7	2,9 11,7	11,7	2,9		
	2	382	5	Жилая комната	14,3	14,3	14,3			
	2	382	6	Кухня	12,2	12,2	14,0	12,2		
	2	382	7	Лоджия	2,7	,_		,_	2,7	
	2	382		итого:	52,6	49,9	26,0	23,9	2,7	
	2	383	1	Коридор	3,7	3,7		3,7		
	2	383	2	Совмещенный с/у	4,0	4,0		4,0		
	2	383 383	3 4	Кухня Жилая комната	4,5 13,6	4,5 13,6	13,6	4,5		
	2	383	5	Жилая комната	14,6	14,6	14,6			
	2	383	6	Кладовая	2,2	2,2	,.	2,2		
	2	383		итого:	42,6	42,6	28,2	14,4		
	2	384	1	Коридор	3,9	3,9		3,9		
	2	384	2	Жилая комната	17,7	17,7	17,7	44.5		
	2	384 384	3 4	Кухня Совмещенный с/у	11,5 3,9	11,5 3,9		11,5 3,9		
	2	384	7	ИТОГО:	37,0	37,0	17,7	19,3		
	2	385	1	Коридор	4,8	4,8	,	4,8		
	2	385	2	Совмещенный с/у	3,9	3,9		3,9		
	2	385	3	Кухня	11,4	11,4	4	11,4		
	2 <b>2</b>	385 <b>385</b>	4	Жилая комната <b>ИТОГО</b> :	17,3 <b>37,4</b>	17,3 <b>37,4</b>	17,3 <b>17,3</b>	20,1		
	2	385	1	Коридор	9,3	9,3	17,3	9,3		
	2	386	2	Жилая комната	13,4	13,4	13,4	3,5		
	2	386	3	Ванная	3,9	3,9		3,9		
	2	386	4	C/y	1,9	1,9		1,9		
	2	386	5	Жилая комната	17,9	17,9	17,9			
	2	386	6	Кухня	13,3	13,3		13,3	2.7	
	2 <b>2</b>	386 <b>386</b>	7	Лоджия <b>ИТОГО</b> :	3,7 <b>63,4</b>	59,7	31,3	28,4	3,7 <b>3,7</b>	
	2	387	1	Коридор	7,4	7,4	31,3	7,4	3,1	
	2	387	2	С/у	1,9	1,9		1,9		
	2	387	3	Ванная	3,4	3,4		3,4		
	2	387	4	Жилая комната	11,1	11,1	11,1			
	2	387	5	Жилая комната	16,6	16,6	16,6	44.0		
	2	387 387	6 7	Кухня Лоджия	11,9 2,9	11,9		11,9	2.0	
<u> </u>		301		киждоп	۷,۶	l	<u> </u>	l	2,9	

        15,0         15,0         15,0           2         389         5         Жилая комната         15,0         15,0         15,0           2         389         7         Балкон         2,6         2,6         2,6           2         389         7         Коридор         3,7         3,7         3,7           2         567         1         Коридор         3,7         3,7         3,7           2         567         1         Коридор         3,7         3,7         3,7           2         567         4         Курия         19,8         19,8         19,8           2         567         5         Совещенный с/у         4,0         4,0         4,0											
2         389         2         Совмещенный с/у         4,0         4,0         4,5           2         389         3         Кухня         4,5         4,5         4,5           2         389         4         Жилая комната         15,0         15,0         15,0           2         389         5         Жилая комната         15,0         15,0         15,0           2         389         6         
2         567         4         Кухня         19,8         19,8         19,8           2         567         5         Совмещенный с/у         4,0         4,0         4,0           2         567         ИТОГО:         45,3         45,3         15,0         30,3           2         568         1         Коридор         3,8         3,8         3,8           2         568         2         Совмещенный с/у         3,9         3,9         3,9           2         568         3         Кухня         9,8         9,8         9,8           2         568         4         Жилая комната         12,6         12,6         12,6           2         568         5         Кладовая         2,8         2,8         2,8         2,8           2         568         5         Кладовая         2,8         
2         568         ИТОГО:         32,9         32,9         12,6         20,3           2         569         1         Коридор         7,7         7,7         7,7           2         569         2         Кухня         11,8         11,8         11,8           2         569         3         Жилая комната         16,8         16,8         16,8           2         569         4         Жилая 
2         569         1         Коридор         7,7         7,7         7,7           2         569         2         Кухня         11,8         11,8         11,8           2         569         3         Жилая комната         16,8         16,8         16,8           2         569         4         Жилая комната         11,2         11,2         11,2           2         569         5         Ванная         3,4         3,4         3,4           2         569         6         С/у         1,9         1,9         1,9           2         569         7         Лоджия         2,6         2,6         2,6           2         570         1         Коридор         8,6         8,6         8,6           2         570         2         Жилая комната         12,3         12,3         12,3         12,3         12,3 <td></td> <td></td> <td></td> <td>J</td> <td></td> <td></td> <td></td> <td>12.6</td> <td></td> <td></td> <td></td>				J				12.6			
2     571     1     Коридор     3,7     3,7     3,7       2     571     2     Кухня     18,7     18,7     18,7       2     571     3     Жилая комната     11,4     11,4     11,4     11,4       2     571     4     Совмещенный с/у     3,9     3,9     3,9       2     571     ИТОГО:     37,7     37,7     11,4     26,3       2     572     1     Коридор     4,0     4,0     4,0       2     572     2     Совмещенный с/у     4,0     4,0     4,0				8							
2     571     2     Кухня     18,7     18,7       2     571     3     Жилая комната     11,4     11,4     11,4       2     571     4     Совмещенный с/у     3,9     3,9     3,9       2     571     ИТОГО:     37,7     37,7     11,4     26,3       2     572     1     Коридор     4,0     4,0     4,0       2     572     2     Совмещенный с/у     4,0     4,0     4,0				4				42,2		3,9	
2     571     3     Жилая комната     11,4     11,4     11,4       2     571     4     Совмещенный с/у     3,9     3,9     3,9       2     571     ИТОГО:     37,7     37,7     11,4     26,3       2     572     1     Коридор     4,0     4,0     4,0       2     572     2     Совмещенный с/у     4,0     4,0     4,0	-										
2     571     4     Совмещенный с/у     3,9     3,9     3,9       2     571     ИТОГО:     37,7     37,7     11,4     26,3       2     572     1     Коридор     4,0     4,0     4,0       2     572     2     Совмещенный с/у     4,0     4,0     4,0								11 4	10,1		
2     571     ИТОГО:     37,7     37,7     11,4     26,3       2     572     1     Коридор     4,0     4,0     4,0       2     572     2     Совмещенный с/у     4,0     4,0     4,0									3,9		
2 572 2 Совмещенный с/у 4,0 4,0 4,0			571					11,4	26,3		
1 1 0 1 570 1 0 1 16 1 44 7 1 44 7 1 44 7 1											
2     572     3     Кухня     11,7     11,7     11,7       2     572     4     Жилая комната     17,7     17,7     17,7						<del></del>		17 7	11,/		
2 572 4 7KWIIGH KOMHATA 17,7 17,7 17,7 19,7 2 572 NTOFO: 37,4 37,4 17,7 19,7				7					19.7		

вания         вания         назначение части помещения         вания         вания	Примечание
2         573         1         Коридор         3,8         3,8         3,8           2         573         2         Кладовая         2,3         2,3         2,3           2         573         3         Жилая комната         14,2         14,2         14,2           2         573         4         Жилая комната         13,5         13,5         13,5         13,5           2         573         5         Кухня         4,5         4,5         4,5         4,5           2         573         6         Совмещенный с/у         4,0         4,0         4,0         4,0           2         573         8         ИТОГО:         42,3         42,3         27,7         14,6         14,0         14,0         4,0         4,0         4,0         4,0         4,0         4,0         4,0         2,0         
2       573       5       Кухня       4,5       4,5       4,5         2       573       6       Совмещенный с/у       4,0       4,0       4,0         2       573       ИТОГО:       42,3       42,3       27,7       14,6         2       574       1       Коридор       7,3       7,3       7,3       7,3         2       574       2       Кухня       12,1       12,1       12,1       12,1         2       574       3       Жилая комната       14,4       14,4       14,4       14,4         2       574       4       Жилая комната       11,8       11,8       11,8       11,8         2       574       5       Ванная       2,9       2,9       2,9       2,9         2       574       6       С/у       1,6       1,6       1,6       1,6         2       574       7       Лоджия       2,6       2,9       2,9    
2 577 4 Жилая комната 13,9 13,9 13,9	
2 577 5 Кухня 11,0 11,0 11,0	
2 577 6 Совмещенный с/у 3,9 3,9 3,9	
2 577 ИТОГО: 49,4 49,4 27,5 21,9	
2 578 1 Коридор 3,9 3,9 3,9	
2 578 2 Совмещенный с/у 3,9 3,9 3,9 3,9	
2     578     3     Жилая комната     15,1     15,1     15,1       2     578     4     Кухня     4,1     4,1     4,1	
2 578 5 Балкон 2,4 2,4	
2 578 NTOFO: 29,4 27,0 15,1 11,9 2,4	
2 579 1 Коридор 4,5 4,5 4,5	
2 579 2 Кладовая 2,0 2,0 2,0	
2 579 3 Жилая комната 12,5 12,5 12,5 12,5 12,5 12,5 12,5 12,5	
2     579     4     Кухня     9,8     9,8     9,8       2     579     5     Совмещенный с/у     3,9     3,9     3,9	
2     580     1     Коридор     3,7     3,7     3,7	
2 580 2 Совмещенный с/у 3,9 3,9 3,9	
2 580 3 Кухня 13,4 13,4 13,4	
2 580 4 Жилая комната 16,3 16,3 16,3	
2     580     ИТОГО:     40,1     40,1     16,3     23,8       2     ИТОГО ПО КВ:     2072,8     2026,2     1032,2     994,0     46,6	
2         ИТОГО ПО КВ:         2072,8         2026,2         1032,2         994,0         46,6           2         моп.1         1         Лестничная клетка ЛВ-1         12,7	
2 моп.1 2 Лифтовой холл 9,5	
2 моп.1 3 Межквартирный коридор 68,5	

		Б	вина		том	илого		гом чис лощаді	<b>5</b>	
Литера	№ Этажа	Nº Помещения	№ Части помещения	Назначение части помещения	Площадь с учетом неотапливаемых частей помещений	Общая площадь жилого помещения	Жилая	Подсобная	Лоджий, балконов, терасс, веранд	Примечание
	2	моп.1		итого:	90,7					
	2	моп.2	1	Лестничная клетка ЛВ-2	12,7					
	2	моп.2	2	Лифтовой холл	9,5					
	2	моп.2	3	Межквартирный коридор	60,4					
	2	моп.2		итого:	82,6					
	2	моп.3	1	Лестничная клетка ЛВ-3	12,7					
	2	моп.3	2	Лифтовой холл	9,5					
	2	моп.3	3	Межквартирный коридор	60,4					
	2	моп.3		итого:	82,6					
	2	моп.4	1	Лестничная клетка ЛВ-4	12,7					
	2	моп.4	2	Лифтовой холл	9,5					
	2	моп.4	3	Межквартирный коридор	68,5					
	2	моп.4		ИТОГО:	90,7					
	2	моп.9	1	Лестничная клетка	2,8					
	2	моп.9		итого:	2,8					
	2			ИТОГО ПО МОП:	349,4					
	2	пом.3Н	1	Антресоль БКТ (Ф4.3) №3	30,3					
	2	пом.3Н		итого:	30,3					
	2	пом.4Н	1	Антресоль БКТ (Ф4.3) №4	30,2					
	2	пом.4Н		итого:	30,2					
	2			итого по пом:	60,5					
	2			ИТОГО ПО ЭТАЖУ:	2482,7	2026,2	1032,2	994,0	46,6	

					>Z	•	В.	гом чис	ле	
			В		Z Z E	יוסר	г	ілощад	Ь	
Литера	№ Этажа	Nº Помещения	№ Части помещения	Назначение части помещения	Площадь с учетом неотапливаемых частей помещений	Общая площадь жилого помещения	Жилая	Подсобная	Лоджий, балконов, терасс, веранд	Примечание
	3	23	1	Коридор	3,8	3,8		3,8		
	3	23	2	Совмещенный с/у	3,9	3,9		3,9		
	3	23	3	Кухня	13,5	13,5		13,5		
	3	23	4	Жилая комната	16,5	16,5	16,5	0.0		
	3 <b>3</b>	23 <b>23</b>	5	Кладовая <b>ИТОГО</b> :	2,8 <b>40,5</b>	2,8 <b>40,5</b>	16,5	2,8 <b>24,0</b>		
	3	24	1	Коридор	3,7	3,7	10,5	3,7		
	3	24	2	Кладовая	2,8	2,8		2,8		
	3	24	3	Жилая комната	12,5	12,5	12,5	,		
	3	24	4	Кухня	9,8	9,8		9,8		
	3	24	5	Совмещенный с/у	3,9	3,9		3,9		
	3	24	4	ИТОГО:	32,7	32,7	12,5	20,2		
	3	25 25	2	Коридор Совмещенный с/у	3,9 3,9	3,9 3,9		3,9 3,9		
	3	25	3	Совмещенный с/у Кухня	4,1	4,1		4,1		
	3	25	4	Жилая комната	15,2	15,2	15,2	7,1		
	3	25	5	Балкон	2,4				2,4	
	3	25		итого:	29,5	27,1	15,2	11,9	2,4	
	3	26	1	Коридор	4,6	4,6		4,6		
	3	26	2	Кладовая	2,4	2,4		2,4		
	3	26	3	Жилая комната	13,6	13,6	13,6	40.0		
	3	26 26	4 5	Кухня Совмещенный с/у	10,9 3,9	10,9 3,9		10,9 3,9		
	3	26	6	Жилая комната	13,6	13,6	13,6	3,9		
	3	26		итого:	49,0	49,0	27,2	21,8		
	3	27	1	Коридор	4,2	4,2	,	4,2		
	3	27	2	Совмещенный с/у	3,9	3,9		3,9		
	3	27	3	Кухня	3,1	3,1		3,1		
	3	27	4	Жилая комната	11,0	11,0	11,0	44.0		
	<b>3</b>	27	1	ИТОГО:	22,2	22,2	11,0	11,2		
	3	28 28	2	Коридор Жилая комната	4,5 15,2	4,5 15,2	15,2	4,5		
	3	28	3	Кухня	4,4	4,4	10,2	4,4		
	3	28	4	Совмещенный с/у	3,9	3,9		3,9		
	3	28		итого:	28,0	28,0	15,2	12,8		
	3	29	1	Коридор	7,1	7,1		7,1		
	3	29	2	Кухня	12,0	12,0	40.0	12,0		
	3	29 29	3	Жилая комната	16,9	16,9	16,9			
	3	29	4 5	Жилая комната Ванная	14,4 2,9	14,4 2,9	14,4	2,9		
	3	29	6	С/у	1,6	1,6		1,6		
	3	29	7	Лоджия	2,8	.,,		.,,	2,8	
	3	29		итого:	57,7	54,9	31,3	23,6	2,8	
	3	30	1	Коридор	3,7	3,7		3,7		
	3	30	2	Кладовая	2,2	2,2		2,2		
	3	30	3	Жилая комната	14,5	14,5	14,5			
	3	30 30	4 5	Жилая комната Кухня	13,7 4,5	13,7 4,5	13,7	4,5		
	3	30	6	кухня Совмещенный с/у	4,5	4,0		4,0		
	3	30	7	Балкон	2,4	7,0		7,0	2,4	
	3	30		ИТОГО:	45,0	42,6	28,2	14,4	2,4	
	3	31	1	Коридор	4,0	4,0		4,0		
	3	31	2	Совмещенный с/у	3,9	3,9		3,9		
	3	31	3	Кухня	11,4	11,4		11,4		

			_		Ġ Ž	ē.		гом чис ілощаді		
		•	H		o M Ta CT	ило	•	:лоща <u>д</u> :		
Литера	№ Этажа	Nº Помещения	№ Части помещения	Назначение части помещения	Площадь с учетом неотапливаемых частей помещений	Общая площадь жилого помещения	Жилая	Подсобная	Лоджий, балконов, терасс, веранд	Примечание
	3	31	4	Жилая комната	17,8	17,8	17,8			
	3	31		ИТОГО:	37,1	37,1	17,8	19,3		
	3	32 32	1	Коридор	4,0 3,2	4,0 3,2		4,0 3,2		
	3	32	3	Кладовая Жилая комната	17,2	3,2 17,2	17,2	3,2		
	3	32	4	Кухня	11,8	11,8	11,2	11,8		
	3	32	5	Совмещенный с/у	3,9	3,9		3,9		
	3	32		итого:	40,1	40,1	17,2	22,9		
	3	33	1	Коридор	8,5	8,5		8,5		
	3	33	2	Жилая комната	12,3	12,3	12,3			
	3	33	3	Кухня	5,4	5,4	40.0	5,4		
	3	33 33	4 5	Жилая комната С/у	18,0 1,9	18,0 1,9	18,0	1,9		
	3	33	6	С/у Совмещенный с/у	3,9	3,9		3,9		
	3	33	7	Жилая комната	12,0	12,0	12,0	0,0		
	3	33	8	Лоджия	3,9	, -	,		3,9	
	3	33		итого:	65,9	62,0	42,3	19,7	3,9	
	3	34	1	Коридор	7,5	7,5		7,5		
	3	34	2	Кухня	11,9	11,9		11,9		
	3	34	3	Жилая комната	16,9	16,9	16,9			
	3	34 34	4 5	Жилая комната Ванная	11,1 3,4	11,1 3,4	11,1	3,4		
	3	34	6	С/у	1,9	1,9		1,9		
	3	34	7	Лоджия	2,6	1,0		1,0	2,6	
	3	34		итого:	55,3	52,7	28,0	24,7	2,6	
	3	35	1	Коридор	3,7	3,7		3,7		
	3	35	2	Совмещенный с/у	3,9	3,9		3,9		
	3	35	3	Кухня	10,0	10,0	10.5	10,0		
	3	35 35	4 5	Жилая комната	12,5	12,5	12,5	2.0		
	3	35	6	Кладовая Балкон	2,8 2,6	2,8		2,8	2,6	
	3	35	U	ИТОГО:	35,5	32,9	12,5	20,4	2,6	
	3	36	1	Коридор	3,7	3,7	, _	3,7	,_	
	3	36	2	Кладовая	2,8	2,8		2,8		
	3	36	3	Жилая комната	14,9	14,9	14,9			
	3	36	4	Кухня	19,8	19,8		19,8		
	3	36	5	Совмещенный с/у	4,0	4,0	44.0	4,0		
	<b>3</b>	<b>36</b> 210	1	<b>ИТОГО:</b> Коридор	<b>45,2</b> 3,7	<b>45,2</b> 3,7	14,9	<b>30,3</b> 3,7		
	3	210	2	коридор Совмещенный с/у	4,0	4,0		4,0		
	3	210	3	Кухня	4,5	4,5		4,5		
	3	210	4	Жилая комната	15,4	15,4	15,4	, -		
	3	210	5	Жилая комната	15,0	15,0	15,0			
	3	210	6	Кладовая	2,8	2,8		2,8		
	3	210	7	Балкон	2,6	,	00	4= -	2,6	
	<b>3</b>	<b>210</b> 211	1	ИТОГО:	<b>48,0</b> 3,8	45,4	30,4	15,0	2,6	
	3	211	2	Коридор Кладовая	2,8	3,8 2,8		3,8 2,8		
	3	211	3	Жилая комната	12,5	12,5	12,5	2,0		
	3	211	4	Кухня	9,8	9,8	,0	9,8		
	3	211	5	Совмещенный с/у	3,9	3,9		3,9		
	3	211		ИТОГО:	32,8	32,8	12,5	20,3	_	
	3	212	1	Коридор	7,5	7,5		7,5		
	3	212	2	C/y	1,9	1,9		1,9		

					T .=		В.	том чис	ле	
			ᄄ		Heğ.	010		лощад <sub>і</sub>		
Литера	№ Этажа	Nº Помещения	№ Части помещения	Назначение части помещения	Площадь с учетом неотапливаемых частей помещений	Общая площадь жилого помещения	Жилая	Подсобная	Лоджий, балконов, терасс, веранд	Примечание
	3	212	3	Ванная	3,4	3,4		3,4		
	3	212	4	Жилая комната	11,0	11,0	11,0			
	3	212 212	5 6	Жилая комната Кухня	17,0 11,8	17,0 11,8	17,0	11,8		
	3	212	7	кухня Лоджия	2,6	11,0		11,0	2,6	
	3	212	•	итого:	55,2	52,6	28,0	24,6	2,6	
	3	213	1	Коридор	9,4	9,4		9,4		
	3	213	2	Жилая комната	13,4	13,4	13,4	0.0		
	3	213 213	3 4	Ванная С/у	3,9 1,9	3,9 1,9		3,9 1,9		
	3	213	5		17,9	17,9	17,9	1,9		
	3	213	6	Кухня	13,2	13,2	,0	13,2		
	3	213	7	Лоджия	3,6				3,6	
	3	213	4	итого:	63,3	59,7	31,3	28,4	3,6	
	3	214 214	2	Коридор Совмещенный с/у	5,0 3,9	5,0 3,9		5,0 3,9		
	3	214	3	Кухня	11,5	11,5		11,5		
	3	214	4	Жилая комната	17,4	17,4	17,4	11,0		
	3	214		итого:	37,8	37,8	17,4	20,4		
	3	215	1	Коридор	3,9	3,9		3,9		
	3	215	2	Жилая комната	17,8	17,8	17,8	44.4		
	3	215 215	3 4	Кухня Совмещенный с/у	11,4 3,9	11,4 3,9		11,4 3,9		
	3	215	7	итого:	37,0	37,0	17,8	19,2		
	3	216	1	Коридор	3,7	3,7		3,7		
	3	216	2	Совмещенный с/у	4,0	4,0		4,0		
	3	216	3	Кухня	4,5	4,5	40.7	4,5		
	3	216 216	4 5	Жилая комната Жилая комната	13,7 14,4	13,7 14,4	13,7 14,4			
	3	216	6	Кладовая	2,3	2,3	1-1,-1	2,3		
	3	216	7	Балкон	2,4	,		,	2,4	
	3	216		итого:	45,0	42,6	28,1	14,5	2,4	
	3	217	1	Коридор	7,2	7,2		7,2		
	3	217 217	2	С/у Ванная	1,6 2,9	1,6 2,9		1,6 2,9		
	3	217	4	Жилая комната	11,7	11,7	11,7	۷,3		
	3	217	5	Жилая комната	14,4	14,4	14,4			
	3	217	6	Кухня	12,0	12,0		12,0		
	3	217	7	Лоджия	2,9	40.0	00.4	00.7	2,9	
	<b>3</b>	<b>217</b> 218	1	<b>ИТОГО:</b> Коридор	<b>52,7</b> 4,5	<b>49,8</b> 4,5	26,1	<b>23,7</b> 4,5	2,9	
	3	218	2	коридор Совмещенный с/у	3,9	3,9		3,9		
	3	218	3	Кухня	4,4	4,4		4,4		
	3	218	4	Жилая комната	15,2	15,2	15,2			
	3	218	4	ИТОГО:	28,0	28,0	15,2	12,8		
	3	219 219	2	Коридор Жилая комната	4,5 15,0	4,5 15,0	15,0	4,5		
	3	219	3	жилая комната Кухня	4,4	4,4	13,0	4,4		
	3	219	4	Совмещенный с/у	3,9	3,9		3,9		
	3	219		ИТОГО:	27,8	27,8	15,0	12,8		
	3	220	1	Коридор	7,7	7,7		7,7		
	3	220	3	C/y	1,6	1,6		1,6		
	3	220 220	4	Кухня Жилая комната	13,7 18,3	13,7 18,3	18,3	13,7		

					ž	0	В.	том чис	ле	
			В		Z G	5	Г	ілощад	ь	
Литера	№ Этажа	Nº Помещения	№ Части помещения	Назначение части помещения	Площадь с учетом неотапливаемых частей помещений	Общая площадь жилого помещения	Жилая	Подсобная	Лоджий, балконов, терасс, веранд	Примечание
	3	220	5	Кладовая	2,4	2,4		2,4		
	3	220	6	Жилая комната	13,5	13,5	13,5			
	3	220	7	Жилая комната	11,9	11,9	11,9			
	3	220	8	Ванная	2,9	2,9		2,9	2.4	
	3 <b>3</b>	220 <b>220</b>	9	Лоджия <b>ИТОГО</b> :	3,1 <b>75,1</b>	72,0	43,7	28,3	3,1 <b>3,1</b>	
	3	221	1	Коридор	3,8	3,8	43,1	3,8	3,1	
	3	221	2	Совмещенный с/у	3,9	3,9		3,9		
	3	221	3	Кухня	9,8	9,8		9,8		
	3	221	4	Жилая комната	12,4	12,4	12,4			
	3	221	5	Кладовая	2,8	2,8		2,8		
	3	221		итого:	32,7	32,7	12,4	20,3		
	3	222	1	Коридор	3,9	3,9		3,9		
	3	222	2	Кладовая	2,7	2,7	10.6	2,7		
	3	222 222	4	Жилая комната Кухня	12,6 9,7	12,6 9,7	12,6	9,7		
	3	222	5	Совмещенный с/у	3,9	3,9		3,9		
	3	222	J	итого:	32,8	32,8	12,6	20,2		
	3	390	1	Коридор	3,8	3,8	12,0	3,8		
	3	390	2	Совмещенный с/у	3,9	3,9		3,9		
	3	390	3	Кухня	9,9	9,9		9,9		
	3	390	4	Жилая комната	12,6	12,6	12,6			
	3	390	5	Кладовая	2,7	2,7		2,7		
	3	390	4	итого:	32,9	32,9	12,6	20,3		
	3	391	1 2	Коридор	3,9	3,9		3,9		
	3	391 391	3	Кладовая Жилая комната	2,7 12,5	2,7 12,5	12,5	2,7		
	3	391	4	Кухня	9,9	9,9	12,0	9,9		
	3	391	5	Совмещенный с/у	3,9	3,9		3,9		
	3	391		ИТОГО:	32,9	32,9	12,5	20,4		
	3	392	1	Коридор	7,6	7,6		7,6		
	3	392	2	Ванная	2,9	2,9		2,9		
	3	392	3	Жилая комната	11,9	11,9	11,9			
	3	392	4	Жилая комната	13,6	13,6	13,6	0.4		
	3	392	5	Кладовая	2,4	2,4	10.0	2,4		
	3	392 392	6 7	Жилая комната Кухня	18,2 13,8	18,2 13,8	18,2	13,8		
	3	392	8	С/у	1,6	1,6		1,6		
	3	392	9		3,2	1,0		1,0	3,2	
	3	392		итого:	75,2	72,0	43,7	28,3	3,2	
	3	393	1	Коридор	4,5	4,5		4,5		
	3	393	2	Совмещенный с/у	3,9	3,9		3,9		
	3	393	3	Кухня	4,4	4,4		4,4		
	3	393	4	Жилая комната	15,2	15,2	15,2	4.5		
	3	393	4	ИТОГО:	28,0	28,0	15,2	12,8		
	3	394 394	2	Коридор	4,5 15.1	4,5 15,1	15.1	4,5		
	3	394	3	Жилая комната Кухня	15,1 4,4	4,4	15,1	4,4		
	3	394	4	кухня Совмещенный с/у	3,9	3,9		3,9		
	3	394		итого:	27,9	27,9	15,1	12,8		
	3	395	1	Коридор	7,3	7,3	, <b>.</b> .	7,3		
	3	395	2	Кухня	11,9	11,9		11,9		
	3	395	3	Жилая комната	14,3	14,3	14,3			
	3	395	4	Жилая комната	11,7	11,7	11,7			

			<b>E</b>		Φ Ž	010		том чис ілощаді		
		•	Н		o ⊠ 20 ⊆	<u>Б</u>	-	.,,ощад		
Литера	№ Этажа	Nº Помещения	№ Части помещения	Назначение части помещения	Площадь с учетом неотапливаемых частей помещений	Общая площадь жилого помещения	Жилая	Подсобная	Лоджий, балконов, терасс, веранд	Примечание
	3	395	5	Ванная	2,9	2,9		2,9		
	3	395	6	C/y	1,6	1,6		1,6		
	3	395	7	Лоджия	2,8				2,8	
	3	<b>395</b> 396	4	ИТОГО:	52,5	49,7	26,0	23,7	2,8	
	3	396	1 2	Коридор Кладовая	3,7 2,3	3,7 2,3		3,7 2,3		
	3	396	3	Жилая комната	14,4	14,4	14,4	2,3		
	3	396	4	Жилая комната	13,6	13,6	13,6			
	3	396	5	Кухня	4,5	4,5		4,5		
	3	396	6	Совмещенный с/у	4,0	4,0		4,0		
	3	396	7	Балкон	2,5				2,5	
	3	396	4	ИТОГО:	45,0	42,5	28,0	14,5	2,5	
	3	397 397	1 2	Коридор Совмещенный с/у	4,0 3,9	4,0 3,9		4,0 3,9		
	3	397	3	Кухня	11,4	11,4		11,4		
	3	397	4	Жилая комната	17,7	17,7	17,7	11,7		
	3	397		итого:	37,0	37,0	17,7	19,3		
	3	398	1	Коридор	5,0	5,0		5,0		
	3	398	2	Жилая комната	17,4	17,4	17,4			
	3	398	3	Кухня	11,4	11,4		11,4		
	3	398	4	Совмещенный с/у	3,9	3,9	47.4	3,9		
	<b>3</b>	<b>398</b> 399	1	<b>ИТОГО:</b> Коридор	<b>37,7</b> 9,3	<b>37,7</b> 9,3	17,4	<b>20,3</b> 9,3		
	3	399	2	Кухня	13,5	13,5		13,5		
	3	399	3	Жилая комната	18,1	18,1	18,1	10,0		
	3	399	4	C/y	1,9	1,9		1,9		
	3	399	5	Ванная	3,9	3,9		3,9		
	3	399	6	Жилая комната	13,3	13,3	13,3			
	3	399	7	Лоджия	3,6				3,6	
	3	399	4	ИТОГО:	63,6	60,0	31,4	28,6	3,6	
	3	400 400	1 2	Коридор Кухня	7,6 11,8	7,6 11,8		7,6 11,8		
	3	400	3	Жилая комната	17,0	17,0	17,0	11,0		
	3	400	4	Жилая комната	11,2	11,2	11,2			
	3	400	5	Ванная	3,4	3,4		3,4		
	3	400	6	C/y	1,9	1,9		1,9		
	3	400	7	Лоджия	2,6				2,6	
	<b>3</b>	400	4	ИТОГО:	55,5	52,9	28,2	24,7	2,6	
	3	401 401	1 2	Коридор Совмещенный с/у	3,7 3,9	3,7 3,9		3,7 3,9		
	3	401	3	Кухня	9,8	9,8		9,8		
	3	401	4	Жилая комната	12,5	12,5	12,5	5,5		
	3	401	5	Кладовая	2,8	2,8		2,8		
	3	401		ИТОГО:	32,7	32,7	12,5	20,2		
	3	402	1	Коридор	3,7	3,7		3,7		
	3	402	2	Кладовая	2,8	2,8	45.0	2,8		
	3	402 402	3 4	Жилая комната Жилая комната	15,0 15,7	15,0 15,7	15,0 15,7			
	3	402	5	жилая комната Кухня	4,5	4,5	13,1	4,5		
	3	402	6	Совмещенный с/у	4,0	4,0		4,0		
	3	402	7	Балкон	2,4	,-		,-	2,4	
	3	402		итого:	48,1	45,7	30,7	15,0	2,4	
	3	581	1	Коридор	3,7	3,7		3,7		
<u></u>	3	581	2	Совмещенный с/у	3,9	3,9		3,9		

			ВИ		стей	010		том чис ілощад		
Литера	№ Этажа	№ Помещения	№ Части помещения	Назначение части помещения	Площадь с учетом неотапливаемых частей помещений	Общая площадь жилого помещения	Жилая	Подсобная	Лоджий, балконов, терасс, веранд	Примечание
	3	581	3	Кухня	19,9	19,9		19,9		
	3	581	4	Жилая комната	14,8	14,8	14,8			
	3	581	5	Кладовая	2,8	2,8		2,8		
	<b>3</b>	<b>581</b> 582	1	<b>ИТОГО</b> : Коридор	<b>45,1</b> 3,7	<b>45,1</b> 3,7	14,8	<b>30,3</b> 3,7		
	3	582	2	коридор Кладовая	2,8	2,8		2,8		
	3	582	3	Жилая комната	12,6	12,6	12,6	2,0		
	3	582	4	Кухня	10,0	10,0	, -	10,0		
	3	582	5	Совмещенный с/у	3,9	3,9		3,9		
	3	582	6	Балкон	2,4	20.0	10.0	00.4	2,4	
	<b>3</b>	<b>582</b> 583	1	<b>ИТОГО</b> : Коридор	<b>35,4</b> 7,6	<b>33,0</b> 7,6	12,6	<b>20,4</b> 7,6	2,4	
	3	583	2	С/у	1,9	1,9		1,9		
	3	583	3	Ванная	3,4	3,4		3,4		
	3	583	4	Жилая комната	11,2	11,2	11,2			
	3	583	5	Жилая комната	17,0	17,0	17,0			
	3	583	6	Кухня	11,9	11,9		11,9	0.0	
	3 <b>3</b>	583 <b>583</b>	7	Лоджия <b>ИТОГО</b> :	2,6 <b>55,6</b>	53,0	28,2	24,8	2,6 <b>2,6</b>	
	3	584	1	Коридор	8,6	8,6	20,2	8,6	2,6	
	3	584	2	Жилая комната	12,0	12,0	12,0	0,0		
	3	584	3	Совмещенный с/у	3,9	3,9	,	3,9		
	3	584	4	C/y	1,9	1,9		1,9		
	3	584	5	Жилая комната	17,8	17,8	17,8			
	3	584	6	Жилая комната	12,1	12,1	12,1	F 4		
	3	584 584	7 8	Кухня	5,4 4,0	5,4		5,4	4,0	
	3	584	0	Лоджия <b>ИТОГО</b> :	65,7	61,7	41,9	19,8	4,0 4,0	
	3	585	1	Коридор	4,0	4,0	41,0	4,0	4,0	
	3	585	2	Совмещенный с/у	3,9	3,9		3,9		
	3	585	3	Кухня	11,8	11,8		11,8		
	3	585	4	Жилая комната	17,2	17,2	17,2	0.0		
	3 <b>3</b>	585 <b>585</b>	5	Кладовая <b>ИТОГО</b> :	3,3 <b>40,2</b>	3,3 <b>40,2</b>	17,2	3,3 <b>23,0</b>		
	3	586	1	Коридор	4,0	4,0	17,2	4,0		
	3	586	2	Жилая комната	17,7	17,7	17,7	.,5		
	3	586	3	Кухня	11,4	11,4		11,4		
	3	586	4	Совмещенный с/у	3,9	3,9		3,9		
	3	586	4	ИТОГО:	37,0	37,0	17,7	19,3		
	3	587 587	2	Коридор Совмещенный с/у	3,8 4,0	3,8 4,0		3,8 4,0		
	3	587	3	Совмещенный с/у Кухня	4,0	4,0		4,0		
	3	587	4	Жилая комната	13,7	13,7	13,7	.,5		
	3	587	5	Жилая комната	14,3	14,3	14,3			
	3	587	6	Кладовая	2,3	2,3		2,3		
	3	587	7	Балкон	2,4	40.0	00.0	44.0	2,4	
	<b>3</b>	<b>587</b> 588	1	<b>ИТОГО</b> :	<b>45,0</b> 7,3	<b>42,6</b> 7,3	28,0	14,6 7.3	2,4	
	3	588	2	Коридор С/у	1,6	1,6		7,3 1,6		
	3	588	3	Ванная	2,9	2,9		2,9		
	3	588	4	Жилая комната	14,3	14,3	14,3	,-		
	3	588	5	Жилая комната	17,0	17,0	17,0			
	3	588	6	Кухня	12,1	12,1		12,1		
	3	588	7	Лоджия	2,6				2,6	

						_	В том числе			
			Ы		Heğ.	0.0		лощад <u>і</u>		
Литера	№ Этажа	№ Помещения	№ Части помещения	Назначение части помещения	Площадь с учетом неотапливаемых частей помещений	Общая площадь жилого помещения	Жилая	Подсобная	Лоджий, балконов, терасс, веранд	Примечание
	3	588		ИТОГО:	57,8	55,2	31,3	23,9	2,6	
	3	589	1	Коридор	4,5	4,5		4,5		
	3	589 589	2	Совмещенный с/у	3,9 4,4	3,9 4,4		3,9 4,4		
	3	589	4	Кухня Жилая комната	15,1	15,1	15,1	4,4		
	3	589	7	ИТОГО:	27,9	27,9	15,1	12,8		
	3	590	1	Коридор	4,2	4,2		4,2		
	3	590	2	Жилая комната	11,1	11,1	11,1			
	3	590	3	Кухня	3,1	3,1		3,1		
	3 <b>3</b>	590 <b>590</b>	4	Совмещенный с/у <b>ИТОГО</b> :	3,9	3,9 <b>22,3</b>	11,1	3,9		
	3	590 591	1	Коридор	<b>22,3</b> 4,5	<b>4,5</b>	11,1	<b>11,2</b> 4,5		
	3	591	2	Совмещенный с/у	3,9	3,9		3,9		
	3	591	3	Кухня	10,9	10,9		10,9		
	3	591	4	Жилая комната	13,5	13,5	13,5			
	3	591	5	Кладовая	2,4	2,4	40.5	2,4		
	3 <b>3</b>	591 <b>591</b>	6	Жилая комната <b>ИТОГО</b> :	13,5 <b>48,7</b>	13,5 <b>48,7</b>	13,5 <b>27,0</b>	21,7		
	3	592	1	Коридор	3,9	3,9	21,0	3,9		
	3	592	2	Жилая комната	15,2	15,2	15,2	5,5		
	3	592	3	Кухня	4,1	4,1	. 0,=	4,1		
	3	592	4	Совмещенный с/у	3,9	3,9		3,9		
	3	592	5	Балкон	2,5				2,5	
	3	592	4	ИТОГО:	29,6	27,1	15,2	11,9	2,5	
	3	593	1	Коридор	3,7	3,7		3,7		
	3	593 593	3	Совмещенный с/у Кухня	3,9 9,9	3,9 9,9		3,9 9,9		
	3	593	4	Жилая комната	12,6	12,6	12,6	3,3		
	3	593	5	Кладовая	2,9	2,9	12,0	2,9		
	3	593		итого:	33,0	33,0	12,6	20,4		
	3	594	1	Коридор	3,7	3,7		3,7		
	3	594	2	Кладовая	2,8	2,8		2,8		
	3	594 594	3 4	Жилая комната	16,3 13,5	16,3 13,5	16,3	13,5		
	3	594	5	Кухня Совмещенный с/у	3,9	3,9		3,9		
	3	594	Ü	итого:	40,2	40,2	16,3	23,9		
	3			ИТОГО ПО КВ:	2304,4		1160,3		67,5	
	3	моп.1	1	Лестничная клетка ЛВ-1	12,8					
	3	моп.1	2	Межквартирный коридор	69,9					
	3	моп.1	3	Лифтовой холл	9,4					
	3	<b>моп.1</b> моп.2	1	<b>ИТОГО:</b> Лифтовой холл	<b>92,1</b> 9,3					
	3	моп.2	2	Лестничная клетка ЛВ-2	13,0					
	3	моп.2	3	Межквартирный коридор	63,2					
	3	моп.2		ИТОГО:	85,5					
	3	моп.3	1	Лестничная клетка ЛВ-3	13,0					
	3	моп.3	2	Лифтовой холл	9,4					
	3	моп.3	3	Межквартирный коридор	63,6					
	<b>3</b>	<b>моп.3</b> моп.4	1	<b>ИТОГО:</b> Лестничная клетка ЛВ-4	<b>86,0</b> 13,0					
	3	моп.4	2	Лифтовой холл	9,5					
	3	моп.4	3	Межквартирный коридор	70,4					
	3	моп.4		итого:	92,9					
	3			ИТОГО ПО МОП:	356,5					

			ИЯ		СТЕЙ	жилого я		том чис. ілощаді		
Литера	№ Этажа	винәітәмо⊔ ₅N	№ Части помещен	Назначение части помещения	Площадь с учето неотапливаемых ча помещений	Общая площадь жил помещения	Жилая	Подсобная	Лоджий, балконов, терасс, веранд	Примечание
	3			итого по этажу:	2660,9	2236,9	1160,3	1076,6	67,5	

			<b>R</b>		z e ž	010		том чис ілощад		
Литера	№ Этажа	Nº Помещения	№ Части помещения	Назначение части помещения	Площадь с учетом неотапливаемых частей помещений	Общая площадь жилого помещения	Жилая	Подсобная	Лоджий, балконов, терасс, веранд	Примечание
	4	37	1	Коридор	3,8	3,8		3,8		
	4	37	2	Совмещенный с/у	3,9	3,9		3,9		
	4	37	3	Кухня	13,5	13,5		13,5		
	4	37	4	Жилая комната	16,5	16,5	16,5			
	4	37	5	Кладовая	2,8	2,8	40.5	2,8		
	<b>4</b>	<b>37</b> 38	1	<b>ИТОГО:</b> Коридор	<b>40,5</b> 3,7	<b>40,5</b> 3,7	16,5	<b>24,0</b> 3,7		
	4	38	2	коридор Кладовая	2,8	2,8		2,8		
	4	38	3	Жилая комната	12,5	12,5	12,5	2,0		
	4	38	4	Кухня	9,8	9,8	12,0	9,8		
	4	38	5	Совмещенный с/у	3,9	3,9		3,9		
	4	38		итого:	32,7	32,7	12,5	20,2		
	4	39	1	Коридор	3,9	3,9		3,9		
	4	39	2	Совмещенный с/у	3,9	3,9		3,9		
	4	39	3	Кухня	4,1	4,1	45.0	4,1		
	4	39	4	Жилая комната	15,2	15,2	15,2		0.4	
	4 <b>4</b>	39 <b>39</b>	5	Балкон <b>ИТОГО</b> :	2,4 <b>29,5</b>	27.4	15,2	11,9	2,4 <b>2,4</b>	
	4	40	1	Коридор	4,6	<b>27,1</b> 4,6	15,2	4,6	2,4	
	4	40	2	коридор Кладовая	2,4	2,4		2,4		
	4	40	3	Жилая комната	13,6	13,6	13,6	2,4		
	4	40	4	Кухня	10,9	10,9	10,0	10,9		
	4	40	5	Совмещенный с/у	3,9	3,9		3,9		
	4	40	6	Жилая комната	13,6	13,6	13,6			
	4	40		итого:	49,0	49,0	27,2	21,8		
	4	41	1	Коридор	4,2	4,2		4,2		
	4	41	2	Совмещенный с/у	3,9	3,9		3,9		
	4	41	3	Кухня	3,1	3,1	44.0	3,1		
	4 <b>4</b>	41 <b>41</b>	4	Жилая комната	11,0 <b>22,2</b>	11,0 <b>22,2</b>	11,0	44.2		
	4	42	1	<b>ИТОГО:</b> Коридор	4,5	4,5	11,0	<b>11,2</b> 4,5		
	4	42	2	жилая комната	15,2	15,2	15,2	4,5		
	4	42	3	Кухня	4,4	4,4	10,2	4,4		
	4	42	4	Совмещенный с/у	3,9	3,9		3,9		
	4	42		итого:	28,0	28,0	15,2	12,8		
	4	43	1	Коридор	7,1	7,1		7,1		
	4	43	2	Кухня	12,0	12,0		12,0		
	4	43	3	Жилая комната	16,9	16,9	16,9			
<u> </u>	4	43	4	Жилая комната	14,4	14,4	14,4	0.0		
	4	43 43	5 6	Ванная	2,9	2,9		2,9		
	4	43	7	С/у Лоджия	1,6 2,8	1,6		1,6	2,8	
	4	43 43	1	лоджия ИТОГО:	57,7	54,9	31,3	23,6	2,8	
	4	44	1	Коридор	3,7	3,7	31,3	3,7	2,0	
	4	44	2	Кладовая	2,2	2,2		2,2		
	4	44	3	Жилая комната	14,5	14,5	14,5	, , , , , , , , , , , , , , , , , , ,		
	4	44	4	Жилая комната	13,7	13,7	13,7			
	4	44	5	Кухня	4,5	4,5		4,5		
	4	44	6	Совмещенный с/у	4,0	4,0		4,0		
	4	44	7	Балкон	2,4				2,4	
	4	44		ИТОГО:	45,0	42,6	28,2	14,4	2,4	
	4	45	1	Коридор	4,0	4,0		4,0		
	4	45 45	2	Совмещенный с/у	3,9 11,4	3,9 11,4		3,9 11,4		
	4	40	J	Кухня	11,4	11,4	<u> </u>	11,4	l	

			ВИ		CT B Ĭ	100		том чис ілощад		
Литера	№ Этажа	№ Помещения	№ Части помещения	Назначение части помещения	Площадь с учетом неотапливаемых частей помещений	Общая площадь жилого помещения	Жилая	Подсобная	Лоджий, балконов, терасс, веранд	Примечание
	4	45	4	Жилая комната	17,8	17,8	17,8	10.0		
	4	45	4	ИТОГО:	37,1	37,1	17,8	19,3		
	4	46 46	2	Коридор Кладовая	4,0 3,2	4,0 3,2		4,0 3,2		
	4	46	3	Жилая комната	17,2	17,2	17,2	3,2		
	4	46	4	Кухня	11,8	11,8	,_	11,8		
	4	46	5	Совмещенный с/у	3,9	3,9		3,9		
	4	46		итого:	40,1	40,1	17,2	22,9		
	4	47	1	Коридор	8,5	8,5	10.0	8,5		
	4	47 47	3	Жилая комната Кухня	12,3 5,4	12,3 5,4	12,3	5,4		
	4	47	4	жухня Жилая комната	18,0	18,0	18,0	5,4		
	4	47	5	C/y	1,9	1,9	. 0,0	1,9		
	4	47	6	Совмещенный с/у	3,9	3,9		3,9		
	4	47	7	Жилая комната	12,0	12,0	12,0			
	4	47	8	Лоджия	3,9	00.0	40.0	40.7	3,9	
	4	<b>47</b> 48	1	<b>ИТОГО:</b> Коридор	<b>65,9</b> 7,5	<b>62,0</b> 7,5	42,3	<b>19,7</b> 7,5	3,9	
	4	48	2	Коридор Кухня	11,9	11,9		11,9		
	4	48	3	Жилая комната	16,9	16,9	16,9	,e		
	4	48	4	Жилая комната	11,1	11,1	11,1			
	4	48	5	Ванная	3,4	3,4		3,4		
	4	48	6	C/y	1,9	1,9		1,9	0.0	
	4 4	48 <b>48</b>	7	Лоджия <b>ИТОГО</b> :	2,6 <b>55,3</b>	52,7	28,0	24,7	2,6 <b>2,6</b>	
	4	49	1	Коридор	3,7	3,7	20,0	3,7	2,0	
	4	49	2	Совмещенный с/у	3,9	3,9		3,9		
	4	49	3	Кухня	10,0	10,0		10,0		
	4	49	4	Жилая комната	12,5	12,5	12,5			
	4	49	5	Кладовая	2,8	2,8		2,8	0.4	
	4 <b>4</b>	49 <b>49</b>	6	<u>Балкон</u> <b>ИТОГО</b> :	2,4 <b>35,3</b>	32,9	12,5	20,4	2,4 <b>2,4</b>	
	4	50	1	Коридор	3,7	3,7	12,5	3,7	2,4	
	4	50	2	Кладовая	2,8	2,8		2,8		
	4	50	3	Жилая комната	14,9	14,9	14,9			
	4	50	4	Кухня	19,8	19,8		19,8		
	4	50	5	Совмещенный с/у	4,0	4,0	4.5	4,0		
	<b>4</b>	<b>50</b> 223	1	<b>ИТОГО:</b> Коридор	<b>45,2</b> 3,7	<b>45,2</b> 3,7	14,9	<b>30,3</b> 3,7		
	4	223	2	коридор Совмещенный с/у	4,0	4,0		4,0		
	4	223	3	Кухня	4,5	4,5		4,5		
	4	223	4	Жилая комната	15,4	15,4	15,4			
	4	223	5	Жилая комната	15,0	15,0	15,0			
	4	223	6	Кладовая	2,8	2,8		2,8	0.4	
	4 4	223 <b>223</b>	7	Балкон <b>ИТОГО</b> :	2,4 <b>47,8</b>	45,4	30,4	15,0	2,4 <b>2,6</b>	
	4	224	1	Коридор	3,8	3,8	30,4	3,8	2,0	
	4	224	2	Кладовая	2,8	2,8		2,8		
	4	224	3	Жилая комната	12,5	12,5	12,5			
	4	224	4	Кухня	9,8	9,8		9,8		
	4	224	5	Совмещенный с/у	3,9	3,9		3,9		
	4	224	4	ИТОГО:	32,8	32,8	12,5	20,3		
	4	225 225	1 2	Коридор С/у	7,5 1,9	7,5 1,9		7,5 1,9		
	4	223		Cry	۱,۶	1,⊎	l	1,⊎	1	

Назначение части помещения   Назначение ча	терасс, веранд Примечание
4     225     4     Жилая комната     11,0     11,0     11,0       4     225     5     Жилая комната     17,0     17,0     17,0	
4 225 5 Жилая комната 17,0 17,0 17,0	
	2
4   225   6   KVXH9   11.8   11.8   11.8	2
4 225 7 Лоджия 2,6 2,6	
4 225 NTOFO: 55,2 52,6 28,0 24,6 2,0	
4 226 1 Коридор 9,4 9,4 9,4	
4 226 2 Жилая комната 13,4 13,4 13,4	
4 226 3 Ванная 3,9 3,9 3,9	
4 226 4 C/y 1,9 1,9 1,9	
4     226     5     Жилая комната     17,9     17,9     17,9       4     226     6     Кухня     13,2     13,2     13,2	
4     226     6     Кухня     13,2     13,2     13,2       4     226     7     Лоджия     3,6     3,6	3
4 226 NTOFO: 63,3 59,7 31,3 28,4 3,0	
4 227 1 Коридор 5,0 5,0 5,0	
4 227 2 Совмещенный с/у 3,9 3,9 3,9	
4 227 3 Кухня 11,5 11,5 11,5	
4 227 4 Жилая комната 17,4 17,4 17,4	
4         227         ИТОГО:         37,8         37,8         17,4         20,4           4         228         1         Коридор         3,9         3,9         3,9	
4     228     1     Коридор     3,9     3,9     3,9       4     228     2     Жилая комната     17,8     17,8     17,8	
4 228 3 Кухня 11,4 11,4 11,4	
4 228 4 Совмещенный с/у 3,9 3,9 3,9	
4 228 ИТОГО: 37,0 37,0 17,8 19,2	
4         229         1         Коридор         3,7         3,7         3,7	
4 229 2 Совмещенный с/у 4,0 4,0 4,0	
4     229     3     Кухня     4,5     4,5     4,5       4     229     4     Жилая комната     13,7     13,7     13,7	
4     229     4     Жилая комната     13,7     13,7     13,7       4     229     5     Жилая комната     14,4     14,4     14,4	
4 229 6 Кладовая 2,3 2,3 2,3	
4 229 7 Балкон 2,4 2,4	1
4 229 NTOFO: 45,0 42,6 28,1 14,5 2,4	
4 230 1 Коридор 7,2 7,2 7,2	
4 230 2 C/y 1,6 1,6 1,6	
4     230     3     Ванная     2,9     2,9     2,9       4     230     4     Жилая комната     11,7     11,7     11,7	
4     230     4     Жилая комната     11,7     11,7     11,7       4     230     5     Жилая комната     14,4     14,4     14,4	
4 230 6 Кухня 12,0 12,0 12,0	
4 230 7 Лоджия 2,8 2,4	
4 230 ИТОГО: 52,6 49,8 26,1 23,7 2,4	3
4 231 1 Коридор 4,5 4,5 4,5	
4     231     2     Совмещенный с/у     3,9     3,9     3,9       4     231     3     Кухня     4,4     4,4     4,4	
4     231     3     Кухня     4,4     4,4     4,4       4     231     4     Жилая комната     15,2     15,2     15,2	
4 231 NTOFO: 28,0 28,0 15,2 12,8	
4 232 1 Коридор 4,5 4,5 4,5	
4 232 2 Жилая комната 15,0 15,0 15,0	
4 232 3 Кухня 4,4 4,4 4,4	
4 232 4 Совмещенный с/у 3,9 3,9 3,9	
4 232 NTOFO: 27,8 27,8 15,0 12,8	
4         233         1         Коридор         7,6         7,6         7,6           4         233         2         C/y         1,6         1,6         1,6	
4 233 3 Кухня 13,7 13,7 13,7	
4 233 4 Жилая комната 18,3 18,3 18,3	

4       233       6       Жилая комната       13,5       13,5       13,5         4       233       7       Жилая комната       12,0       12,0       12,0         4       233       8       Ванная       2,9       2,9       2,9         4       233       9       Лоджия       3,1       3,1       3,1         4       233       9       ИТОГО:       75,1       72,0       43,8       28,2       3,1         4       234       1       Коридор       3,8       3,8       3,8       3,8         4       234       2       Совмещенный с/у       3,9       3,9       3,9       3,9         4       234       3       Кухня       9,8       9,8       9,8       9,8         4       234       4       Жилая комната       12,4       12,4       12,4       12,4         4       234       5       Кладовая       2,8       2,8       2,8       2,8         4       234       1       Коридор       3,9       3,9       3,9       3,9         4       235       1       Коридор       3,9       3,9       3,9       3,9	
4 235 1 Коридор 3,9 3,9 3,9	
4 235 2 Кладовая 2,7 2,7 2,7	l
4 235 3 Жилая комната 12,6 12,6 12,6	
4 235 4 Кухня 9,7 9,7 9,7	
4 235 5 Совмещенный с/у 3,9 3,9 3,9	
4 235 NTOFO: 32,8 32,8 12,6 20,2	
4     403     1     Коридор     3,8     3,8     3,8       4     403     2     Совмещенный с/у     3,9     3,9     3,9	
4 403 2 Совмещенный с/у 3,9 3,9 3,9 4 403 3 Кухня 9,9 9,9 9,9	
4 403 4 Жилая комната 12,6 12,6 12,6	
4 403 5 Кладовая 2,7 2,7 2,7	
4 403 ΝΤΟΓΟ: 32,9 32,9 12,6 20,3	
4 404 1 Коридор 3,9 3,9 3,9	
4 404 2 Кладовая 2,7 2,7 2,7	
4     404     3     Жилая комната     12,5     12,5     12,5       4     404     4     Кухня     9,9     9,9     9,9	
4     404     4     Кухня     9,9     9,9     9,9       4     404     5     Совмещенный с/у     3,9     3,9     3,9	
4 404 NTOFO: 32,9 32,9 12,5 20,4	
4 405 1 Коридор 7,6 7,6 7,6	
4 405 2 Ванная 2,9 2,9 2,9	
4 405 3 Жилая комната 11,9 11,9 11,9	
4 405 4 Жилая комната 13,6 13,6 13,6	
4     405     5     Кладовая     2,4     2,4     2,4       4     405     6     Жилая комната     18,2     18,2     18,2	
4 405 6 жилая комната 16,2 16,2 16,2 4 405 7 Кухня 13,8 13,8 13,8	
4 405 8 C/y 1,6 1,6 1,6	
4 405 9 Лоджия 3,2 3,2	
4 405 ΝΤΟΓΟ: 75,2 72,0 43,7 28,3 3,2	
4 406 1 Коридор 4,5 4,5 4,5	
4     406     2     Совмещенный с/у     3,9     3,9     3,9       4     406     3     Кухня     4,4     4,4     4,4	
4     406     3     Кухня     4,4     4,4     4,4       4     406     4     Жилая комната     15,2     15,2     15,2	
4 406 NTOFO: 28,0 28,0 15,2 12,8	
4 407 1 Коридор 4,5 4,5 4,5	
4 407 2 Жилая комната 15,1 15,1 15,1	
4 407 3 Кухня 4,4 4,4 4,4	
4 407 4 Совмещенный с/у 3,9 3,9 3,9	
4         407         ИТОГО:         27,9         27,9         15,1         12,8           4         408         1         Коридор         7,3         7,3         7,3	
4     408     1     Коридор     7,3     7,3     7,3       4     408     2     Кухня     11,9     11,9     11,9	
4 408 3 Жилая комната 14,3 14,3 14,3	
4 408 4 Жилая комната 11,7 11,7 11,7	

	I				T _		В том числе			
			<b>K</b>		T EX	010		том чис ілощаді	-	
Литера	№ Этажа	Nº Помещения	№ Части помещения	Назначение части помещения	Площадь с учетом неотапливаемых частей помещений	Общая площадь жилого помещения				Примечание
5	Š	Ne ∏o	№ Части		Площа неотаплие пом	Общая пл пом	Жилая	Подсобная	Лоджий, балконов, терасс, веранд	При
	4	408	5	Ванная	2,9	2,9		2,9		
	4	408	6	C/y	1,6	1,6		1,6	0.0	
	4	408 <b>408</b>	7	Лоджия <b>ИТОГО</b> :	2,8 <b>52,5</b>	49,7	26,0	23,7	2,8 <b>2,8</b>	
	4	409	1	Коридор	3,7	3,7	20,0	3,7	2,0	
	4	409	2	Кладовая	2,3	2,3		2,3		
	4	409	3	Жилая комната	14,4	14,4	14,4			
	4	409	4	Жилая комната	13,6	13,6	13,6			
	4	409	5	Кухня	4,5	4,5		4,5		
	4	409 409	6 7	Совмещенный с/у Балкон	4,0 2,5	4,0		4,0	2,5	
	4	409	'	ИТОГО:	45,0	42,5	28,0	14,5	2,5	
	4	410	1	Коридор	4,0	4,0		4,0	_,c	
	4	410	2	Совмещенный с/у	3,9	3,9		3,9		
	4	410	3	Кухня	11,4	11,4		11,4		
	4	410	4	Жилая комната	17,7	17,7	17,7	40.0		
	4	<b>410</b> 411	1	<b>ИТОГО:</b> Коридор	<b>37,0</b> 5,0	<b>37,0</b> 5,0	17,7	<b>19,3</b> 5,0		
	4	411	2	Жилая комната	17,4	17,4	17,4	0,0		
	4	411	3	Кухня	11,4	11,4	,.	11,4		
	4	411	4	Совмещенный с/у	3,9	3,9		3,9		
	4	411		итого:	37,7	37,7	17,4	20,3		
	4	412	1	Коридор	9,3	9,3		9,3		
	4	412 412	2	Кухня Жилая комната	13,3 18,1	13,3 18,1	18,1	13,3		
	4	412	4	С/у	1,9	1,9	10,1	1,9		
	4	412	5	Ванная	3,9	3,9		3,9		
	4	412	6	Жилая комната	13,5	13,5	13,5	,		
	4	412	7	Лоджия	3,6				3,6	
	4	412		ИТОГО:	63,6	60,0	31,6	28,4	3,6	
	4	413	1	Коридор	7,6	7,6		7,6		
	4	413 413	3	Кухня Жилая комната	11,8 17,0	11,8 17,0	17,0	11,8		
	4	413	4	Жилая комната	11,0	11,2	11,2			
	4	413	5	Ванная	3,4	3,4	,	3,4		
	4	413	6	C/y	1,9	1,9		1,9		
	4	413	7	Лоджия	2,6				2,6	
	4	413	4	ИТОГО:	55,5	52,9	28,2	24,7	2,6	
	4	414 414	2	Коридор Совмещенный с/у	3,7 3,9	3,7 3,9		3,7 3,9		
	4	414	3	Кухня	9,8	9,8		9,8		
	4	414	4	Жилая комната	12,5	12,5	12,5	-,-		
	4	414	5	Кладовая	2,8	2,8		2,8		
	4	414		ИТОГО:	32,7	32,7	12,5	20,2		
	4	415	1	Коридор	3,7	3,7		3,7		
	4	415 415	3	Кладовая Жилая комната	2,8 15,0	2,8 15,0	15,0	2,8		
	4	415	4	Жилая комната Жилая комната	15,0	15,0	15,0			
	4	415	5	Кухня	4,5	4,5	.0,1	4,5		
	4	415	6	Совмещенный с/у	4,0	4,0		4,0		
	4	415	7	Балкон	2,4				2,4	
	4	415		ИТОГО:	48,1	45,7	30,7	15,0	2,4	
	4	595	1	Коридор	3,7	3,7		3,7		
	4	595	2	Совмещенный с/у	3,9	3,9	<u> </u>	3,9	]	

					Ž	o.		том чис		
			И		ΣΩ	101	П	ілощад	Ь	
Литера	№ Этажа	№ Помещения	№ Части помещения	Назначение части помещения	Площадь с учетом неотапливаемых частей помещений	Общая площадь жилого помещения	Жилая	Подсобная	Лоджий, балконов, терасс, веранд	Примечание
	4	595	3	Кухня	19,9	19,9		19,9		
	4	595	4	Жилая комната	14,9	14,9	14,9			
	4	595	5	Кладовая	2,8	2,8		2,8		
	4	595	4	ИТОГО:	45,2	45,2	14,9	30,3		
	4	596 596	1 2	Коридор Кладовая	3,7 2,8	3,7 2,8		3,7 2,8		
	4	596	3	Жилая комната	12,6	12,6	12,6	2,0		
	4	596	4	Кухня	10,0	10,0	12,0	10,0		
	4	596	5	Совмещенный с/у	3,9	3,9		3,9		
	4	596	6	Балкон	2,4				2,4	
	4	596		итого:	35,4	33,0	12,6	20,4	2,4	
	4	597	1	Коридор	7,6	7,6		7,6		
	4	597	2	C/y	1,9	1,9		1,9		
	4	597 597	3 4	Ванная Жилая комната	3,4 11,2	3,4 11,2	11,2	3,4		
	4	597	5	Жилая комната	17,0	17,0	17,0			
	4	597	6	Кухня	11,8	11,8	17,0	11,8		
	4	597	7	Лоджия	2,6	11,0		11,0	2,6	
	4	597	-	итого:	55,5	52,9	28,2	24,7	2,6	
	4	598	1	Коридор	8,6	8,6	,	8,6		
	4	598	2	Жилая комната	12,0	12,0	12,0			
	4	598	3	Совмещенный с/у	3,9	3,9		3,9		
	4	598	4	C/y	1,9	1,9	4= 0	1,9		
	4	598	5	Жилая комната	17,8	17,8	17,8			
	4	598 598	6 7	Жилая комната Кухня	12,1 5,4	12,1 5,4	12,1	5,4		
	4	598	8	лоджия Тоджия	4,0	5,4		5,4	4,0	
	4	598	J	итого:	65,7	61,7	41,9	19,8	4,0	
	4	599	1	Коридор	4,0	4,0	11,0	4,0	-,,-	
	4	599	2	Совмещенный с/у	3,9	3,9		3,9		
	4	599	3	Кухня	11,8	11,8		11,8		
	4	599	4	Жилая комната	17,2	17,2	17,2			
	4	599	5	Кладовая	3,3	3,3	47.0	3,3		
	<b>4</b>	<b>599</b> 600	1	ИТОГО:	40,2	40,2	17,2	23,0		
	4	600	2	Коридор Жилая комната	4,0 17,7	4,0 17,7	17,7	4,0		
	4	600	3	Кухня	11,4	11,4	11,1	11,4		
	4	600	4	Совмещенный с/у	3,9	3,9		3,9		
	4	600		итого:	37,0	37,0	17,7	19,3		
	4	601	1	Коридор	3,8	3,8		3,8		
	4	601	2	Совмещенный с/у	4,0	4,0		4,0		
	4	601	3	Кухня	4,5	4,5	40 =	4,5		
	4	601	4	Жилая комната	13,7	13,7	13,7			
<u> </u>	4	601 601	5 6	Жилая комната Кладовая	14,3 2,3	14,3 2,3	14,3	2,3		
	4	601	7	Балкон	2,3	۷,۵		2,3	2,4	
	4	601	,	ИТОГО:	45,0	42,6	28,0	14,6	2,4	
	4	602	1	Коридор	7,3	7,3	,-	7,3	, -	
	4	602	2	C/y	1,6	1,6		1,6		
	4	602	3	Ванная	2,9	2,9		2,9		
	4	602	4	Жилая комната	14,3	14,3	14,3			
	4	602	5	Жилая комната	17,0	17,0	17,0	40.4		
	4	602	6 7	Кухня	12,1	12,1		12,1	2.6	
	4	602	/	Лоджия	2,6			<u> </u>	2,6	

		1			T _	I	В том числе			
			<u> </u>		T e K	0.0		гом пло. глощадь		
Литера	№ Этажа	N₂ Помещения	№ Части помещения		Общая площадь жилого помещения	Жилая	Подсобная	Лоджий, балконов, терасс, веранд	Примечание	
	4	602		ИТОГО:	57,8	55,2	31,3	23,9	2,6	
	4	603	1	Коридор	4,5	4,5		4,5		
	4	603	2	Совмещенный с/у	3,9	3,9		3,9		
	4	603 603	3 4	Кухня Жилая комната	4,4 15,1	4,4 15,1	15,1	4,4		
	4	603	4	итого:	27,9	27,9	15,1	12,8		
	4	604	1	Коридор	4,2	4,2	10,1	4,2		
	4	604	2	Жилая комната	11,1	11,1	11,1	,		
	4	604	3	Кухня	3,1	3,1		3,1		
	4	604	4	Совмещенный с/у	3,9	3,9	44.4	3,9		
	4	<b>604</b> 605	1	<b>ИТОГО:</b> Коридор	<b>22,3</b> 4,5	<b>22,3</b> 4,5	11,1	<b>11,2</b> 4,5		
	4	605	2	Совмещенный с/у	3,9	3,9		3,9		
	4	605	3	Кухня	10,9	10,9		10,9		
	4	605	4	Жилая комната	13,5	13,5	13,5			
	4	605	5	Кладовая	2,4	2,4		2,4		
	4	605	6	Жилая комната	13,5	13,5	13,5			
	<b>4</b>	<b>605</b> 606	1	ИТОГО:	<b>48,7</b> 3,9	<b>48,7</b> 3,9	27,0	<b>21,7</b> 3,9		
	4	606	2	Коридор Жилая комната	15,2	15,2	15,2	3,9		
	4	606	3	Кухня	4,1	4,1	13,2	4,1		
	4	606	4	Совмещенный с/у	3,9	3,9		3,9		
	4	606	5	Балкон	2,5	-,-		-,-	2,5	
	4	606		ИТОГО:	29,6	27,1	15,2	11,9	2,5	
	4	607	1	Коридор	3,7	3,7		3,7		
	4	607	2	Совмещенный с/у	3,9	3,9		3,9		
	4	607 607	3 4	Кухня Жилая комната	9,9 12,6	9,9 12,6	12,6	9,9		
	4	607	5	Кладовая	2,9	2,9	12,0	2,9		
	4	607		итого:	33,0	33,0	12,6	20,4		
	4	608	1	Коридор	3,7	3,7	, , ,	3,7		
	4	608	2	Кладовая	2,8	2,8		2,8		
	4	608	3	Жилая комната	16,3	16,3	16,3			
	4	608	4	Кухня	13,5	13,5		13,5		
	4 <b>4</b>	608 <b>608</b>	5	Совмещенный с/у <b>ИТОГО</b> :	3,9 <b>40,2</b>	3,9 <b>40,2</b>	16,3	3,9 <b>23,9</b>		
	4	000		ИТОГО ПО КВ:	2303,9	2236,9			67,2	
	4	моп.1	1	Лестничная клетка ЛВ-1	12,8		1.50,1	,2	<b>∵.</b> , <b>=</b>	
	4	моп.1	2	Межквартирный коридор	69,9					
	4	моп.1	3	Лифтовой холл	9,4					
	4	моп.1	4	ИТОГО:	92,1					
	4	моп.2	1	Лифтовой холл	9,3					
	4	моп.2 моп.2	3	Лестничная клетка ЛВ-2 Межквартирный коридор	13,0 63,2					
	4	моп.2	J	итого:	85,5					
	4	моп.3	1	Лестничная клетка ЛВ-3	13,0					
	4	моп.3	2	Лифтовой холл	9,4					
	4	моп.3	3	Межквартирный коридор	63,6					
	4	моп.3	4	ИТОГО:	86,0					
	4	моп.4	1	Лестничная клетка ЛВ-4	13,0					
	4	моп.4 моп.4	3	Лифтовой холл Межквартирный коридор	9,5 70,4					
	4	моп.4 моп.4	J	итого:	92,9					
	4			итого по моп:	356,5					
	-			7.1.010 HOIL	555,5					

			Ви		СТЕЙ	жилого я		том чис. ілощаді		
Литера	№ Этажа	винәітәмо⊔ ₅N	№ Части помещен	Назначение части помещения	Площадь с учето неотапливаемых ча помещений	Общая площадь жил помещения	Жилая	Подсобная	Лоджий, балконов, терасс, веранд	Примечание
	4			итого по этажу:	2660,4	2236,9	1160,7	1076,2	67,2	

			<u> </u>		T e X	ого		том чис ілощад		
Литера	№ Этажа	Nº Помещения	№ Части помещения	Назначение части помещения	Площадь с учетом неотапливаемых частей помещений	Общая площадь жилого помещения	Жилая	Подсобная	Лоджий, балконов, терасс, веранд	Примечание
	5	51	1	Коридор	3,8	3,8		3,8		
	5	51	2	Совмещенный с/у	3,9	3,9		3,9		
	5	51	3	Кухня	13,5	13,5		13,5		
	5	51	4	Жилая комната	16,5	16,5	16,5			
	5	51	5	Кладовая	2,8	2,8	40.5	2,8		
	<b>5</b>	<b>51</b> 52	1	ИТОГО:	<b>40,5</b> 3,7	<b>40,5</b> 3,7	16,5	<b>24,0</b> 3,7		
	5	52	2	Коридор Кладовая	2,8	2,8		2,8		
	5	52	3	Жилая комната	12,5	12,5	12,5	2,0		
	5	52	4	Кухня	9,8	9,8	12,0	9,8		
	5	52	5	Совмещенный с/у	3,9	3,9		3,9		
	5	52		итого:	32,7	32,7	12,5	20,2		
	5	53	1	Коридор	3,9	3,9		3,9		
	5	53	2	Совмещенный с/у	3,9	3,9		3,9		
	5	53	3	Кухня	4,1	4,1	45.0	4,1		
	5	53	4	Жилая комната	15,2	15,2	15,2		0.4	
	5 <b>5</b>	53 <b>53</b>	5	Балкон <b>ИТОГО</b> :	2,4 <b>29,5</b>	27,1	15,2	11,9	2,4 <b>2,4</b>	
	5	54	1	Коридор	4,6	4,6	15,2	4,6	2,4	
	5	54	2	Коридор	2,4	2,4		2,4		
	5	54	3	Жилая комната	13,6	13,6	13,6	2,4		
	5	54	4	Кухня	10,9	10,9	10,0	10,9		
	5	54	5	Совмещенный с/у	3,9	3,9		3,9		
	5	54	6	Жилая комната	13,6	13,6	13,6			
	5	54		итого:	49,0	49,0	27,2	21,8		
	5	55	1	Коридор	4,2	4,2		4,2		
	5	55	2	Совмещенный с/у	3,9	3,9		3,9		
	5	55	3	Кухня	3,1	3,1	44.0	3,1		
	5 <b>5</b>	55 <b>55</b>	4	Жилая комната <b>ИТОГО</b> :	11,0 <b>22,2</b>	11,0 <b>22,2</b>	11,0 <b>11,0</b>	11,2		
	5	56	1	Коридор	4,5	4,5	11,0	4,5		
	5	56	2	жилая комната	15,2	15,2	15,2	4,5		
	5	56	3	Кухня	4,4	4,4	10,2	4,4		
	5	56	4	Совмещенный с/у	3,9	3,9		3,9		
	5	56		итого:	28,0	28,0	15,2	12,8		
	5	57	1	Коридор	7,1	7,1		7,1		
	5	57	2	Кухня	12,0	12,0		12,0		
	5	57	3	Жилая комната	16,9	16,9	16,9			
	5	57	4	Жилая комната	14,4	14,4	14,4	2.0		
	5 5	57 57	5 6	Ванная	2,9 1,6	2,9		2,9 1,6		
	5	57	7	С/у Лоджия	2,8	1,6		1,0	2,8	
	<b>5</b>	<b>57</b>	1	лоджия итого:	57,7	54,9	31,3	23,6	2,8	
	5	58	1	Коридор	3,7	3,7	51,0	3,7	2,3	
	5	58	2	Кладовая	2,2	2,2		2,2		
	5	58	3	Жилая комната	14,5	14,5	14,5			
	5	58	4	Жилая комната	13,7	13,7	13,7			
	5	58	5	Кухня	4,5	4,5		4,5		
	5	58	6	Совмещенный с/у	4,0	4,0		4,0		
	5	58	7	Балкон	2,4				2,4	
	5	58	4	ИТОГО:	45,0	42,6	28,2	14,4	2,4	
	5	59	1	Коридор	4,0	4,0		4,0		
	5 5	59 59	2	Совмещенный с/у Кухня	3,9 11,4	3,9 11,4		3,9 11,4		
	L 5	່ວສ	J	гулня	11,4	11,4		11,4	<u>I</u>	

					, <del>-</del>		В-	том чис	ле	
			ᅜ		Z E	IOFO		ілощад		
Литера	№ Этажа	Nº Помещения	№ Части помещения	Назначение части помещения	Площадь с учетом неотапливаемых частей помещений	Общая площадь жилого помещения	Жилая	Подсобная	Лоджий, балконов, терасс, веранд	Примечание
	5	59	4	Жилая комната	17,8	17,8	17,8			
	5	59	4	ИТОГО:	37,1	37,1	17,8	19,3		
	5 5	60 60	1 2	Коридор Кладовая	4,0 3,2	4,0 3,2		4,0 3,2		
	5	60	3	Жилая комната	17,2	17,2	17,2	3,2		
	5	60	4	Кухня	11,8	11,8	,_	11,8		
	5	60	5	Совмещенный с/у	3,9	3,9		3,9		
	5	60	4	ИТОГО:	40,1	40,1	17,2	22,9		
	5	61 61	1 2	Коридор	8,5 12,3	8,5 12,3	10.2	8,5		
	5 5	61	3	Жилая комната Кухня	5,4	5,4	12,3	5,4		
	5	61	4	Жилая комната	18,0	18,0	18,0	J, T		
	5	61	5	C/y	1,9	1,9	Í	1,9		
	5	61	6	Совмещенный с/у	3,9	3,9		3,9		
	5	61	7	Жилая комната	12,0	12,0	12,0		4.0	
	5 <b>5</b>	61 <b>61</b>	8	Лоджия <b>ИТОГО</b> :	4,0 <b>66,0</b>	62,0	42,3	19,7	4,0 <b>4,0</b>	
	5	62	1	Коридор	7,5	7,5	42,3	7,5	4,0	
	5	62	2	Кухня	11,9	11,9		11,9		
	5	62	3	Жилая комната	16,9	16,9	16,9			
	5	62	4	Жилая комната	11,1	11,1	11,1			
	5	62	5	Ванная	3,4	3,4		3,4		
	5 5	62 62	6 7	С/у Лоджия	1,9 2,6	1,9		1,9	2,6	
	5	62	,	итого:	55,3	52,7	28,0	24,7	2,6	
	5	63	1	Коридор	3,7	3,7	20,0	3,7	_,0	
	5	63	2	Совмещенный с/у	3,9	3,9		3,9		
	5	63	3	Кухня	10,0	10,0		10,0		
	5 5	63 63	4 5	Жилая комната	12,5 2,8	12,5 2,8	12,5	2,8		
	5	63	6	Кладовая Балкон	2,6	2,0		2,0	2,6	
	5	63	U	ИТОГО:	35,5	32,9	12,5	20,4	2,6	
	5	64	1	Коридор	3,7	3,7	12,0	3,7	_,c	
	5	64	2	Кладовая	2,8	2,8		2,8		
	5	64	3	Жилая комната	14,9	14,9	14,9	40.0		
	5 5	64 64	4 5	Кухня	19,8 4,0	19,8 4,0		19,8 4,0		
	5 5	64	J	Совмещенный с/у <b>ИТОГО</b> :	4,0 <b>45,2</b>	4,0 <b>45,2</b>	14,9	<b>30,3</b>		
	5	236	1	Коридор	3,7	3,7	,•	3,7		
	5	236	2	Совмещенный с/у	4,0	4,0		4,0		
	5	236	3	Кухня	4,5	4,5		4,5		
	5	236	4	Жилая комната	15,4	15,4	15,4			
	5 5	236 236	5 6	Жилая комната Кладовая	15,0 2,8	15,0 2,8	15,0	2,8		
	5	236	7	Балкон	2,6	۷,0		2,0	2,6	
	5	236		итого:	48,0	45,4	30,4	15,0	2,6	
	5	237	1	Коридор	3,8	3,8		3,8		
	5	237	2	Кладовая	2,8	2,8	46.5	2,8		
<u> </u>	5	237	3	Жилая комната	12,5	12,5	12,5	0.0		
	5 5	237 237	4 5	Кухня Совмещенный с/у	9,8 3,9	9,8 3,9		9,8 3,9		
	5	237	J	ИТОГО:	32,8	32,8	12,5	20,3		
	5	238	1	Коридор	7,5	7,5		7,5		
	5	238	2	C/y	1,9	1,9		1,9		

					Z	0	В.	том чис	ле	
			ᅜ		Z e :	00	П	ілощад	Ь	
Литера	№ Этажа	№ Помещения	№ Части помещения	Назначение части помещения	Площадь с учетом неотапливаемых частей помещений	Общая площадь жилого помещения	Жилая	Подсобная	Лоджий, балконов, терасс, веранд	Примечание
	5	238	3	Ванная	3,4	3,4		3,4		
	5	238	4	Жилая комната	11,0	11,0	11,0			
	5	238	5	Жилая комната	17,0	17,0	17,0			
	5	238	6	Кухня	11,8	11,8		11,8	0.0	
	5	238	7	Лоджия	2,6	F0.0	20.0	04.0	2,6	
	<b>5</b>	<b>238</b> 239	1	<b>ИТОГО:</b> Коридор	<b>55,2</b> 9,4	<b>52,6</b> 9,4	28,0	<b>24,6</b> 9,4	2,6	
	5	239	2	Жилая комната	13,4	13,4	13,4	9,4		
	5	239	3	Ванная	3,9	3,9	10,1	3,9		
	5	239	4	C/y	1,9	1,9		1,9		
	5	239	5	Жилая комната	17,9	17,9	17,9			
	5	239	6	Кухня	13,2	13,2		13,2		
	5	239	7	Лоджия	3,6				3,6	
	5	239		итого:	63,3	59,7	31,3	28,4	3,6	
	5	240	1	Коридор	5,0	5,0		5,0		
	5	240	2	Совмещенный с/у	3,9	3,9		3,9		
	5 5	240 240	3 4	Кухня Жилая комната	11,5 17,4	11,5 17,4	17,4	11,5		
	5	240	4	ИТОГО:	37,8	37,8	17,4	20,4		
	5	241	1	Коридор	3,9	3,9	17,4	3,9		
	5	241	2	Жилая комната	17,8	17,8	17,8	0,0		
	5	241	3	Кухня	11,4	11,4	11,0	11,4		
	5	241	4	Совмещенный с/у	3,9	3,9		3,9		
	5	241		итого:	37,0	37,0	17,8	19,2		
	5	242	1	Коридор	3,7	3,7		3,7		
	5	242	2	Совмещенный с/у	4,0	4,0		4,0		
	5	242	3	Кухня	4,5	4,5		4,5		
	5	242	4	Жилая комната	13,7	13,7	13,7			
	5	242	5	Жилая комната	14,4	14,4	14,4	0.0		
	5 5	242	6 7	Кладовая	2,3	2,3		2,3	2.4	
	5 5	242 <b>242</b>	/	Балкон <b>ИТОГО</b> :	2,4 <b>45,0</b>	42,6	28,1	14,5	2,4 <b>2,4</b>	
	5	243	1	Коридор	7,2	7,2	20,1	7,2	2,4	
	5	243	2	С/у	1,6	1,6		1,6		
	5	243	3	Ванная	2,9	2,9		2,9		
	5	243	4	Жилая комната	11,7	11,7	11,7			
	5	243	5	Жилая комната	14,4	14,4	14,4			
	5	243	6	Кухня	12,0	12,0		12,0		
	5	243	7	Лоджия	2,9				2,9	
	5	243		ИТОГО:	52,7	49,8	26,1	23,7	2,9	
	5	244	1	Коридор	4,5	4,5		4,5		
	5	244	2	Совмещенный с/у	3,9	3,9		3,9		
	5 5	244 244	3 4	Кухня Жилая комната	4,4 15,2	4,4 15,2	15,2	4,4		
	<b>5</b>	244	4	милая комната <b>ИТОГО:</b>	28,0	28,0	15,2 15,2	12,8		
	5	245	1	Коридор	4,5	4,5	10,2	4,5		
	5	245	2	Жилая комната	15,0	15,0	15,0	.,0		
	5	245	3	Кухня	4,4	4,4	-,-	4,4		
	5	245	4	Совмещенный с/у	3,9	3,9		3,9		
	5	245		итого:	27,8	27,8	15,0	12,8		
	5	246	1	Коридор	7,7	7,7		7,7		
	5	246	2	C/y	1,6	1,6		1,6		
	5	246	3	Кухня	13,7	13,7	40.0	13,7		
	5	246	4	Жилая комната	18,2	18,2	18,2	]		

					>5	_	В.	гом чис	ле	
			Æ		₹	IOTO	г	лощад	ь	
Литера	№ Этажа	Nº Помещения	№ Части помещения	Назначение части помещения	Площадь с учетом неотапливаемых частей помещений	Общая площадь жилого помещения	Жилая	Подсобная	Лоджий, балконов, терасс, веранд	Примечание
	5	246	5	Кладовая	2,4	2,4		2,4		
	5	246	6	Жилая комната	13,5	13,5	13,5			
	5 5	246 246	7 8	Жилая комната	12,0 2,9	12,0 2,9	12,0	2,9		
	5	246	9	Ванная Лоджия	3,1	2,9		2,9	3,1	
	5	246		итого:	75,1	72,0	43,7	28,3	3,1	
	5	247	1	Коридор	3,8	3,8		3,8	,	
	5	247	2	Совмещенный с/у	3,9	3,9		3,9		
	5	247	3	Кухня	9,8	9,8	40.4	9,8		
	5 5	247 247	4 5	Жилая комната Кладовая	12,4 2,8	12,4 2,8	12,4	2,8		
	<b>5</b>	247 247	3	итого:	32,7	32,7	12,4	20,3		
	5	248	1	Коридор	3,9	3,9	· <b>-</b> , ·	3,9		
	5	248	2	Кладовая	2,7	2,7		2,7		
	5	248	3	Жилая комната	12,6	12,6	12,6			
	5	248	4	Кухня	9,7	9,7		9,7		
	5 <b>5</b>	248 <b>248</b>	5	Совмещенный с/у <b>ИТОГО</b> :	3,9 <b>32,8</b>	3,9 <b>32,8</b>	12,6	3,9 <b>20,2</b>		
	5	416	1	Коридор	3,8	3,8	12,0	3,8		
	5	416	2	Совмещенный с/у	3,9	3,9		3,9		
	5	416	3	Кухня	9,9	9,9		9,9		
	5	416	4	Жилая комната	12,6	12,6	12,6			
	5	416	5	Кладовая	2,7	2,7	10.0	2,7		
	<b>5</b>	<b>416</b> 417	1	<b>ИТОГО</b> : Коридор	<b>32,9</b> 3,9	<b>32,9</b> 3,9	12,6	<b>20,3</b> 3,9		
	5	417	2	коридор Кладовая	2,7	2,7		2,7		
	5	417	3	Жилая комната	12,5	12,5	12,5	2,1		
	5	417	4	Кухня	9,9	9,9		9,9		
	5	417	5	Совмещенный с/у	3,9	3,9		3,9		
	5	417	4	ИТОГО:	32,9	32,9	12,5	20,4		
	5 5	418 418	2	Коридор Ванная	7,6	7,6 2,9		7,6 2,9		
	5	418	3	Жилая комната	11,9	11,9	11,9	2,9		
	5	418	4	Жилая комната	13,6	13,6	13,6			
	5	418	5	Кладовая	2,4	2,4		2,4		
	5	418	6	Жилая комната	18,2	18,2	18,2			
-	5	418	7	Кухня	13,8	13,8		13,8		
	5 5	418 418	8 9	С/у Лоджия	1,6 3,2	1,6		1,6	3,2	
	<b>5</b>	418	9	лоджия <b>ИТОГО</b> :	75,2	72,0	43,7	28,3	3,2	
	5	419	1	Коридор	4,5	4,5		4,5	· ;=	
	5	419	2	Совмещенный с/у	3,9	3,9		3,9		
	5	419	3	Кухня	4,4	4,4		4,4		
	5	419	4	Жилая комната	15,2	15,2	15,2	40.		
	5	<b>419</b>	4	ИТОГО:	28,0	28,0	15,2	12,8		
	5 5	420 420	2	Коридор Жилая комната	4,5 15,1	4,5 15,1	15,1	4,5		
	5	420	3	Кухня	4,4	4,4	10,1	4,4		
	5	420	4	Совмещенный с/у	3,9	3,9		3,9		
	5	420		ИТОГО:	27,9	27,9	15,1	12,8		
	5	421	1	Коридор	7,3	7,3		7,3		
	5 5	421	2	Кухня	11,9	11,9	14.2	11,9		
	5	421 421	3 4	Жилая комната Жилая комната	14,3 11,7	14,3 11,7	14,3 11,7			
L		741		אוואומא הטואוחמומ	11,1	11,1	11,7		l	

			_		Ġ Ž	ē		том чис		
		<b></b>	ž		ОМ	25	<u> </u>	ілощаді		
Литера	№ Этажа	Nº Помещения	№ Части помещения	Назначение части помещения	Площадь с учетом неотапливаемых частей помещений	Общая площадь жилого помещения	Жилая	Подсобная	Лоджий, балконов, терасс, веранд	Примечание
	5	421	5	Ванная	2,9	2,9		2,9		
	5	421	6	C/y	1,6	1,6		1,6		
	5	421	7	Лоджия	2,8				2,8	
	5	421	4	ИТОГО:	52,5	49,7	26,0	23,7	2,8	
	5 5	422 422	2	Коридор Кладовая	3,7 2,3	3,7 2,3		3,7 2,3		
	5	422	3	Жилая комната	14,4	14,4	14,4	2,3		
	5	422	4	Жилая комната	13,6	13,6	13,6			
	5	422	5	Кухня	4,5	4,5	10,0	4,5		
	5	422	6	Совмещенный с/у	4,0	4,0		4,0		
	5	422	7	Балкон	2,5				2,5	
	5	422		итого:	45,0	42,5	28,0	14,5	2,5	
	5	423	1	Коридор	4,0	4,0		4,0		
	5 5	423 423	3	Совмещенный с/у Кухня	3,9 11,4	3,9 11,4		3,9 11,4		
	5	423	4	жухня Жилая комната	17,7	17,7	17,7	11,4		
	5	423	4	ИТОГО:	37,0	37,0	17,7	19,3		
	5	424	1	Коридор	5,0	5,0	,.	5,0		
	5	424	2	Жилая комната	17,4	17,4	17,4	-,-		
	5	424	3	Кухня	11,4	11,4	-	11,4		
	5	424	4	Совмещенный с/у	3,9	3,9		3,9		
	5	424		итого:	37,7	37,7	17,4	20,3		
	5	425	1	Коридор	9,3	9,3		9,3		
	5	425	2	Кухня	13,3	13,3	40.4	13,3		
	5 5	425 425	3 4	Жилая комната С/у	18,1 1,9	18,1 1,9	18,1	1,9		
	5	425	5	Ванная	3,9	3,9		3,9		
	5	425	6	Жилая комната	13,5	13,5	13,5	0,0		
	5	425	7	Лоджия	3,6	. 0,0	. 5,5		3,6	
	5	425		итого:	63,6	60,0	31,6	28,4	3,6	
	5	426	1	Коридор	7,6	7,6		7,6		
	5	426	2	Кухня	11,8	11,8		11,8		
	5	426	3	Жилая комната	17,0	17,0	17,0			
	5	426	4	Жилая комната	11,2	11,2	11,2	2.4		
<u> </u>	5 5	426 426	5 6	Ванная С/у	3,4 1,9	3,4 1,9		3,4 1,9		
	5	426	7		2,6	1,9		1,9	2,6	
	5	426	,	итого:	55,5	52,9	28,2	24,7	2,6	
	5	427	1	Коридор	3,7	3,7	,-	3,7	_,-	
	5	427	2	Совмещенный с/у	3,9	3,9		3,9		
	5	427	3	Кухня	9,8	9,8		9,8		
	5	427	4	Жилая комната	12,5	12,5	12,5	_		
	5	427	5	Кладовая	2,8	2,8	40 -	2,8		
	5	427	4	ИТОГО:	32,7	32,7	12,5	20,2		
-	5 5	428 428	2	Коридор Кладовая	3,7 2,8	3,7 2,8		3,7 2,8		
	5	428	3	Жилая комната	15,0	15,0	15,0	2,0		
	5	428	4	Жилая комната	15,7	15,7	15,7			
	5	428	5	Кухня	4,5	4,5	, ,	4,5		
	5	428	6	Совмещенный с/у	4,0	4,0		4,0		
	5	428	7	Балкон	2,4				2,4	
	5	428		итого:	48,1	45,7	30,7	15,0	2,4	
	5	609	1	Коридор	3,7	3,7		3,7		
	5	609	2	Совмещенный с/у	3,9	3,9		3,9		

			σ.		ē Ž	O.C		том чис ілощад		
		К1	ени		_ 4ac₁	<b>КИ</b>				σ.
Литера	№ Этажа	№ Помещения	№ Части помещения	Назначение части помещения	Площадь с учетом неотапливаемых частей помещений	Общая площадь жилого помещения	Жилая	Подсобная	Лоджий, балконов, терасс, веранд	Примечание
	5	609	3	Кухня	19,9	19,9		19,9		
-	5	609	4	Жилая комната	14,9	14,9	14,9	0.0		
	5 <b>5</b>	609 <b>609</b>	5	Кладовая <b>ИТОГО</b> :	2,8 <b>45,2</b>	2,8 <b>45,2</b>	14,9	2,8 <b>30,3</b>		
	5	610	1	Коридор	3,7	3,7	14,5	3,7		
	5	610	2	Кладовая	2,8	2,8		2,8		
	5	610	3	Жилая комната	12,6	12,6	12,6			
	5	610	4	Кухня	10,0	10,0		10,0		
	5 5	610 610	5 6	Совмещенный с/у Балкон	3,9 2,4	3,9		3,9	2,4	
	5	610	0	ИТОГО:	35,4	33,0	12,6	20,4	2,4	
	5	611	1	Коридор	7,6	7,6	,	7,6	_, .	
	5	611	2	C/y	1,9	1,9		1,9		
	5	611	3	Ванная	3,4	3,4		3,4		
	5	611	4	Жилая комната	11,2	11,2	11,2			
	5 5	611 611	5 6	Жилая комната Кухня	17,0 11,9	17,0 11,9	17,0	11,9		
	5	611	7		2,6	11,9		11,8	2,6	
	5	611		итого:	55,6	53,0	28,2	24,8	2,6	
	5	612	1	Коридор	8,6	8,6		8,6		
	5	612	2	Жилая комната	12,0	12,0	12,0			
-	5	612	3	Совмещенный с/у	3,9	3,9		3,9		
	5 5	612 612	4 5	С/у Жилая комната	1,9 17,8	1,9 17,8	17,8	1,9		
	5	612	6	Жилая комната	12,1	12,1	12,1			
	5	612	7	Кухня	5,4	5,4	12,1	5,4		
	5	612	8	Лоджия	4,0				4,0	
	5	612		итого:	65,7	61,7	41,9	19,8	4,0	
	5	613	1	Коридор	4,0	4,0		4,0		
	5 5	613 613	2	Совмещенный с/у Кухня	3,9 11,8	3,9 11,8		3,9 11,8		
	5	613	4	Жилая комната	17,2	17,2	17,2	11,0		
	5	613	5	Кладовая	3,3	3,3	,_	3,3		
	5	613		итого:	40,2	40,2	17,2	23,0		
	5	614	1	Коридор	4,0	4,0		4,0		
	5	614	2	Жилая комната	17,7	17,7	17,7	11 1		
-	5 5	614 614	3 4	Кухня Совмещенный с/у	11,4 3,9	11,4 3,9		11,4 3,9		
	<b>5</b>	614	4	ИТОГО:	37,0	<b>37,0</b>	17,7	<b>19,3</b>		
	5	615	1	Коридор	3,8	3,8	,-	3,8		
	5	615	2	Совмещенный с/у	4,0	4,0		4,0		
$\vdash$	5	615	3	Кухня	4,5	4,5	4.5 -	4,5		
<b>-</b>	5	615	4 5	Жилая комната	13,7	13,7	13,7			
<del>                                     </del>	5 5	615 615	6	Жилая комната Кладовая	14,3 2,3	14,3 2,3	14,3	2,3		
	5	615	7	Балкон	2,3	2,0		2,0	2,4	
	5	615		ИТОГО:	45,0	42,6	28,0	14,6	2,4	
	5	616	1	Коридор	7,3	7,3		7,3		
$\vdash$	5	616	2	C/y	1,6	1,6		1,6		
-	5	616	3	Ванная	2,9	2,9	14.2	2,9		
<del>                                     </del>	5 5	616 616	4 5	Жилая комната Жилая комната	14,3 17,0	14,3 17,0	14,3 17,0			
	5	616	6	Кухня	12,1	12,1	17,0	12,1		
	5	616	7	Лоджия	2,6				2,6	

					_		B:	гом чис	пе	
			<b>K</b>		T E K	0.0		гом чис. глощаді		
Литера	№ Этажа	№ Помещения	№ Части помещения	Назначение части помещения	Площадь с учетом неотапливаемых частей помещений	Общая площадь жилого помещения	Жилая	Подсобная	Лоджий, балконов, терасс, веранд	Примечание
			Ž		Нео	190		_	η	
	5	616		итого:	57,8	55,2	31,3	23,9	2,6	
	5	617	1	Коридор	4,5	4,5		4,5		
	5 5	617 617	2	Совмещенный с/у	3,9	3,9		3,9		
	5	617	4	Кухня Жилая комната	4,4 15,1	4,4 15,1	15,1	4,4		
	5	617	7	NTOFO:	27,9	27,9	15,1	12,8		
	5	618	1	Коридор	4,2	4,2	10,1	4,2		
	5	618	2	Жилая комната	11,1	11,1	11,1			
	5	618	3	Кухня	3,1	3,1		3,1		
	5	618	4	Совмещенный с/у	3,9	3,9	44.4	3,9		
	<b>5</b>	<b>618</b> 619	1	<b>ИТОГО:</b> Коридор	<b>22,3</b> 4,5	<b>22,3</b> 4,5	11,1	<b>11,2</b> 4,5		
	5 5	619	2	коридор Совмещенный с/у	3,9	3,9		3,9		
	5	619	3	Кухня	10,9	10,9		10,9		
	5	619	4	Жилая комната	13,5	13,5	13,5	-,•		
	5	619	5	Кладовая	2,4	2,4		2,4		
	5	619	6	Жилая комната	13,5	13,5	13,5			
	5	619		ИТОГО:	48,7	48,7	27,0	21,7		
	5 -	620	1	Коридор	3,9 15,2	3,9 15,2	45.0	3,9		
	5 5	620 620	3	Жилая комната Кухня	4,1	4,1	15,2	4,1		
	5	620	4	Совмещенный с/у	3,9	3,9		3,9		
	5	620	5	Балкон	2,5	0,0		0,0	2,5	
	5	620		ИТОГО:	29,6	27,1	15,2	11,9	2,5	
	5	621	1	Коридор	3,7	3,7		3,7		
	5	621	2	Совмещенный с/у	3,9	3,9		3,9		
	5	621	3	Кухня	9,9	9,9	40.0	9,9		
	5 5	621 621	4 5	Жилая комната	12,6 2,9	12,6 2,9	12,6	2,9		
	5 5	621	5	Кладовая <b>ИТОГО</b> :	33,0	33,0	12,6	20,4		
	5	622	1	Коридор	3,7	3,7	12,0	3,7		
	5	622	2	Кладовая	2,8	2,8		2,8		
	5	622	3	Жилая комната	16,3	16,3	16,3			
	5	622	4	Кухня	13,5	13,5		13,5		
	5	622	5	Совмещенный с/у	3,9	3,9	10.0	3,9		
	5	622		ИТОГО: ИТОГО ПО КВ:	40,2 2304,6	40,2	16,3 1160,6	23,9 1076,4	67.6	
	<b>5</b>	моп.1	1	Лестничная клетка ЛВ-1	12,8	2237,0	1 100,0	1070,4	67,6	
	5	моп.1	2	Межквартирный коридор	69,9					
	5	моп.1	3	Лифтовой холл	9,4					
	5	моп.1		итого:	92,1					
	5	моп.2	1	Лифтовой холл	9,3					
	5	моп.2	2	Лестничная клетка ЛВ-2	13,0					
	5	моп.2	3	Межквартирный коридор	63,2					
	<b>5</b>	<b>моп.2</b> моп.3	1	<b>ИТОГО:</b> Лестничная клетка ЛВ-3	<b>85,5</b> 13,0					
	5	моп.3	2	Лифтовой холл	9,4					
	5	моп.3	3	Межквартирный коридор	63,6					
	5	моп.3		ИТОГО:	86,0					
	5	моп.4	1	Лестничная клетка ЛВ-4	13,0					
	5	моп.4	2	Лифтовой холл	9,5					
	5	моп.4	3	Межквартирный коридор	70,4					
	5 5	моп.4		ИТОГО: ИТОГО ПО МОП:	92,9					
	5			ИТОГО ПО MOII:	356,5					

			ИЯ		м стей	жилого я		гом чис ілощаді		
Литера	№ Этажа	Nº Помещения	№ Части помещен	Назначение части помещения	Площадь с учето неотапливаемых ча помещений	Общая площадь жил помещения	Жилая	Подсобная	Лоджий, балконов, терасс, веранд	Примечание
	5			итого по этажу:	2661,1	2237,0	1160,6	1076,4	67,6	

					,5		В.	том чис	ле	
			RN		₹	1010	Г	ілощаді	ь	
Литера	№ Этажа	№ Помещения	№ Части помещения	Назначение части помещения	Площадь с учетом неотапливаемых частей помещений	Общая площадь жилого помещения	Жилая	Подсобная	Лоджий, балконов, терасс, веранд	Примечание
	6	65	1	Коридор	3,7	3,7		3,7		
	6	65	2	Совмещенный с/у	3,9	3,9		3,9		
	6	65	3	Кухня	13,5	13,5	40.0	13,5		
	6	65 65	4 5	Жилая комната Кладовая	16,3 2,7	16,3 2,7	16,3	2,7		
	6	65	3	итого:	40,1	40,1	16,3	23,8		
	6	66	1	Коридор	3,7	3,7		3,7		
	6	66	2	Кладовая	2,8	2,8		2,8		
	6	66	3	Жилая комната	12,6	12,6	12,6			
	6	66	4	Кухня	10,0	10,0		10,0		
	6 <b>6</b>	66 <b>66</b>	5	Совмещенный с/у <b>ИТОГО</b> :	3,9 <b>33,0</b>	3,9 <b>33,0</b>	12,6	3,9 <b>20,4</b>		
	6	67	1	Коридор	3,9	3,9	12,0	3,9		
	6	67	2	Совмещенный с/у	3,9	3,9		3,9		
	6	67	3	Жилая комната	15,1	15,1	15,1			
	6	67	4	Кухня	4,1	4,1		4,1		
	6	67	5	Балкон	2,4	<b>0-</b> 0	45.4	44.0	2,4	
	<b>6</b>	<b>67</b> 68	1	<b>ИТОГО:</b> Коридор	<b>29,4</b> 4,6	<b>27,0</b> 4,6	15,1	<b>11,9</b> 4,6	2,4	
	6	68	2	коридор Жилая комната	13,5	13,5	13,5	4,0		
	6	68	3	Кладовая	2,4	2,4	10,0	2,4		
	6	68	4	Жилая комната	13,8	13,8	13,8	,		
	6	68	5	Кухня	11,0	11,0		11,0		
	6	68	6	Совмещенный с/у	3,9	3,9		3,9		
	6	68	7	Балкон	2,5	40.0	07.0	04.0	2,5	
	<b>6</b>	<b>68</b> 69	1	<b>ИТОГО:</b> Коридор	<b>51,7</b> 4,2	<b>49,2</b> 4,2	27,3	<b>21,9</b> 4,2	2,5	
	6	69	2	коридор Совмещенный с/у	3,9	3,9		3,9		
	6	69	3	Жилая комната	11,2	11,2	11,2	0,0		
	6	69	4	Кухня	3,1	3,1	-	3,1		
	6	69		итого:	22,4	22,4	11,2	11,2		
	6	70	1	Коридор	4,2	4,2	44.0	4,2		
	6	70 70	2	Жилая комната	11,3 3,1	11,3 3,1	11,3	3,1		
	6	70	4	Кухня Совмещенный с/у	3,1	3,1		3,1		
	6	70		ИТОГО:	22,5	22,5	11,3	11,2		
	6	71	1	Коридор	7,2	7,2		7,2		
	6	71	2	Кухня	12,0	12,0		12,0		
	6	71	3	Жилая комната	17,0	17,0	17,0			
<u> </u>	6	71 71	4 5	Жилая комната	14,4 2,9	14,4	14,4	2.0		
	6	71	6	Ванная С/у	1,6	2,9 1,6		2,9 1,6		
	6	71	7	Лоджия	2,9	1,0		1,0	2,9	
	6	71		итого:	58,0	55,1	31,4	23,7	2,9	
	6	72	1	Коридор	3,8	3,8		3,8		
	6	72	2	Кладовая	2,2	2,2		2,2		
	6	72	3	Жилая комната	14,4	14,4	14,4			
	6	72 72	4 5	Жилая комната Кухня	13,8 4,5	13,8 4,5	13,8	4,5		
	6	72	6	Совмещенный с/у	4,0	4,0		4,0		
	6	72	7	Балкон	2,5	.,0		.,0	2,5	
	6	72		итого:	45,2	42,7	28,2	14,5	2,5	
	6	73	1	Коридор	4,0	4,0		4,0		
	6	73	2	Совмещенный с/у	3,9	3,9		3,9		

			В		C T e Ň	0101		том чис ілощад		
Литера	№ Этажа	Nº Помещения	№ Части помещения	Назначение части помещения	Площадь с учетом неотапливаемых частей помещений	Общая площадь жилого помещения	Жилая	Подсобная	Лоджий, балконов, терасс, веранд	Примечание
	6	73	3	Кухня	11,5	11,5		11,5		
	6	73	4	Жилая комната	17,7	17,7	17,7			
	6	73	4	ИТОГО:	37,1	37,1	17,7	19,4		
	6 6	74 74	1 2	Коридор Жилая комната	3,7 18,7	3,7 18,7	18,7	3,7		
	6	74	3	Кухня	11,5	11,5	10,7	11,5		
	6	74	4	Совмещенный с/у	3,9	3,9		3,9		
	6	74		итого:	37,8	37,8	18,7	19,1		
	6	75	1	Коридор	8,7	8,7		8,7		
	6	75	2	Жилая комната	12,0	12,0	12,0			
	6 6	75 75	3 4	Кухня Жилая комната	5,4 18,0	5,4 18,0	18,0	5,4		
	6	75	5	С/у	1,9	1,9	10,0	1,9		
	6	75	6	Совмещенный с/у	3,9	3,9		3,9		
	6	75	7	Жилая комната	12,1	12,1	12,1	-,-		
	6	75	8	Лоджия	3,8				3,8	
	6	75		итого:	65,8	62,0	42,1	19,9	3,8	
	6	76	1	Коридор	7,7	7,7		7,7		
	6 6	76 76	2	Кухня Жилая комната	11,8 16,9	11,8 16,9	16,9	11,8		
	6	76	4	Жилая комната	11,1	11,1	11,1			
	6	76	5	Ванная	3,4	3,4	11,1	3,4		
	6	76	6	С/у	1,9	1,9		1,9		
	6	76	7	Лоджия	2,6				2,6	
	6	76		итого:	55,4	52,8	28,0	24,8	2,6	
	6	77	1	Коридор	3,7	3,7		3,7		
	6 6	77 77	2	Совмещенный с/у Кухня	3,9 9,9	3,9 9,9		3,9 9,9		
	6	77	4	Жилая комната	12,5	12,5	12,5	9,9		
	6	77	5	Кладовая	2,9	2,9	12,0	2,9		
	6	77	6	Балкон	2,5	,		,	2,5	
	6	77		итого:	35,4	32,9	12,5	20,4	2,5	
	6	78	1	Коридор	3,6	3,6		3,6		
	6	78	2	Кладовая	2,8	2,8	15.0	2,8		
	6 6	78 78	3 4	Жилая комната Кухня	15,0 19,7	15,0 19,7	15,0	19,7		
	6	78	5	Совмещенный с/у	4,0	4,0		4,0		
	6	78	_	итого:	45,1	45,1	15,0	30,1		
	6	249	1	Коридор	3,7	3,7		3,7		
	6	249	2	Совмещенный с/у	4,0	4,0	. –	4,0		
	6	249	3	Жилая комната	15,4	15,4	15,4	4.5		
	6	249 249	4 5	Кухня Жилая комната	4,5 14,9	4,5 14,9	14,9	4,5		
	6	249	6	жилая комната Кладовая	2,8	2,8	14,9	2,8		
	6	249	7	Балкон	2,5	2,0		2,0	2,5	
	6	249		ИТОГО:	47,8	45,3	30,3	15,0	2,5	
	6	250	1	Коридор	3,7	3,7		3,7		
	6	250	2	Кладовая	2,8	2,8	40 -	2,8		
<u> </u>	6	250	3	Жилая комната	12,6	12,6	12,6	0.0		
	6	250 250	4 5	Кухня Совмещенный с/у	9,9 3,9	9,9 3,9		9,9 3,9		
	6	250	6	Совмещенный с/у Балкон	2,4	ა,ჟ		3,8	2,4	
	6	250		итого:	35,3	32,9	12,6	20,3	2,4	
	6	251	1	Коридор	7,6	7,6		7,6		

			<u>K</u>		T e X	010		том чис		
Литера	№ Этажа	Ne Помещения	№ Части помещения	Назначение части помещения	Площадь с учетом неотапливаемых частей помещений	Общая площадь жилого помещения	Жилая	Подсобная	Лоджий, балконов, терасс, веранд	Примечание
	6	251	2	C/y	1,9	1,9		1,9		
	6	251	3	Ванная	3,4	3,4		3,4		
	6	251	4	Жилая комната	11,0	11,0	11,0			
	6	251	5	Жилая комната	14,2	14,2	14,2	44.0		
	6 6	251 251	6 7	Кухня Лоджия	11,9 2,6	11,9		11,9	2,6	
	6	251 251	/	лоджия итого:	52,6	50,0	25,2	24,8	2,6	
	6	252	1	Коридор	9,4	9,4	20,2	9,4	2,0	
	6	252	2	Жилая комната	11,9	11,9	11,9	<b>O</b> , .		
	6	252	3	Ванная	3,9	3,9	,-	3,9		
	6	252	4	C/y	1,9	1,9		1,9		
	6	252	5	Жилая комната	17,9	17,9	17,9			
	6	252	6	Жилая комната	12,2	12,2	12,2			
	6	252	7	Кухня	5,4	5,4		5,4	0.5	
	6	252	8	Балкон	2,5	CO C	40.0	20.0	2,5	
	<b>6</b>	<b>252</b> 253	1	<b>ИТОГО:</b> Коридор	<b>65,1</b> 5,0	<b>62,6</b> 5,0	42,0	<b>20,6</b> 5,0	2,5	
	6	253	2	коридор Совмещенный с/у	3,9	3,9		3,9		
	6	253	3	Кухня	11,4	11,4		11,4		
	6	253	4	Жилая комната	17,6	17,6	17,6	, .		
	6	253	-	итого:	37,9	37,9	17,6	20,3		
	6	254	1	Коридор	4,1	4,1		4,1		
	6	254	2	Жилая комната	17,9	17,9	17,9			
	6	254	3	Кухня	11,5	11,5		11,5		
	6	254	4	Совмещенный с/у	3,9	3,9	4= 4	3,9		
	6	<b>254</b> 255	1	ИТОГО:	37,4	37,4	17,9	19,5		
	6 6	255	2	Коридор Совмещенный с/у	3,8 4,0	3,8 4,0		3,8 4,0		
	6	255	3	Кухня	4,5	4,5		4,5		
	6	255	4	Жилая комната	13,7	13,7	13,7	1,0		
	6	255	5	Жилая комната	14,5	14,5	14,5			
	6	255	6	Кладовая	2,2	2,2		2,2		
	6	255	7	Балкон	2,5				2,5	
	6	255		ИТОГО:	45,2	42,7	28,2	14,5	2,5	
	6	256	1	Коридор	7,3	7,3		7,3		
	6	256	3	C/y	1,6	1,6		1,6		
	6 6	256 256	4	Ванная Жилая комната	2,9 14,3	2,9 14,3	14,3	2,9		
	6	256	5	Жилая комната	17,1	17,1	17,1			
	6	256	6	Кухня	12,1	12,1	,.	12,1		
	6	256	7	Лоджия	2,8	-, -		-, -	2,8	
	6	256		ИТОГО:	58,1	55,3	31,4	23,9	2,8	
	6	257	1	Коридор	4,2	4,2		4,2		
	6	257	2	Совмещенный с/у	3,9	3,9		3,9		
	6	257	3	Жилая комната	11,2	11,2	11,2	<u> </u>		
	6	257	4	Кухня	3,1	3,1	44.0	3,1		
	6	257 258	1	ИТОГО:	22,4	22,4	11,2	11,2		
	6 6	258 258	2	Коридор Жилая комната	4,2 11,2	4,2 11,2	11,2	4,2		
	6	258	3	жилая комната Кухня	3,1	3,1	11,4	3,1		
	6	258	4	Совмещенный с/у	3,9	3,9		3,9		
	6	258		ИТОГО:	22,4	22,4	11,2	11,2		
	6	259	1	Коридор	7,7	7,7		7,7		
	6	259	2	C/y	1,6	1,6		1,6		

			В		CT e Ĭ	100		гом чис ілощад		
Литера	№ Этажа	№ Помещения	№ Части помещения	Назначение части помещения	Площадь с учетом неотапливаемых частей помещений	Общая площадь жилого помещения	Жилая	Подсобная	Лоджий, балконов, терасс, веранд	Примечание
	6	259	3	Кухня	13,6	13,6		13,6		
	6	259	4	Жилая комната	18,3	18,3	18,3			
	6	259	5	Кладовая	2,5	2,5	40.5	2,5		
	6	259 259	6 7	Жилая комната Жилая комната	13,5 11,9	13,5 11,9	13,5 11,9			
	6	259	8	жилая комната Ванная	2,9	2,9	11,9	2,9		
	6	259	9	Лоджия	3,1	2,0		2,0	3,1	
	6	259		итого:	75,1	72,0	43,7	28,3	3,1	
	6	260	1	Коридор	3,8	3,8		3,8		
	6	260	2	Совмещенный с/у	3,9	3,9		3,9		
	6 6	260 260	3 4	Кухня Жилая комната	9,9 16,3	9,9 16,3	16,3	9,9		
	6	260	5	жилая комната Кладовая	2,7	2,7	10,3	2,7		
	6	260		итого:	36,6	36,6	16,3	20,3		
	6	261	1	Коридор	3,9	3,9		3,9		
	6	261	2	Кладовая	2,7	2,7		2,7		
	6	261	3	Жилая комната	16,4	16,4	16,4	10.5		
	6	261 261	4 5	Кухня	13,5 3,9	13,5 3,9		13,5 3,9		
	6	261	3	Совмещенный с/у <b>ИТОГО</b> :	40,4	40,4	16,4	<b>24,0</b>		
	6	429	1	Коридор	3,9	3,9	10,4	3,9		
	6	429	2	Совмещенный с/у	3,9	3,9		3,9		
	6	429	3	Кухня	13,5	13,5		13,5		
	6	429	4	Жилая комната	16,3	16,3	16,3			
	6	429	5	Кладовая	2,7	2,7	40.0	2,7		
	<b>6</b>	<b>429</b> 430	1	<b>ИТОГО</b> : Коридор	<b>40,3</b> 3,9	<b>40,3</b> 3,9	16,3	<b>24,0</b> 3,9		
	6	430	2	Коридор	2,8	2,8		2,8		
	6	430	3	Жилая комната	16,3	16,3	16,3	,		
	6	430	4	Кухня	9,8	9,8		9,8		
	6	430	5	Совмещенный с/у	3,9	3,9		3,9		
	6	430	4	ИТОГО:	36,7	36,7	16,3	20,4		
	6 6	431 431	2	Коридор	7,6 2,9	7,6 2,9		7,6 2,9		
	6	431	3	Ванная Жилая комната	12,0	12,0	12,0	۷,۶		
	6	431	4	Жилая комната	13,4	13,4	13,4			
	6	431	5	Кладовая	2,5	2,5		2,5		
	6	431	6	Жилая комната	18,3	18,3	18,3			
	6	431	7	Кухня	13,7	13,7		13,7		
	6	431 431	8 9	С/у Лоджия	1,6 3,1	1,6		1,6	3,1	
	6	431 431	9	лоджия <b>ИТОГО</b> :	<b>75,1</b>	72,0	43,7	28,3	3,1	
	6	432	1	Коридор	4,2	4,2	,.	4,2	٠,٠	
	6	432	2	Совмещенный с/у	3,9	3,9		3,9		
	6	432	3	Жилая комната	11,1	11,1	11,1			
	6	432	4	Кухня	3,1	3,1	44.4	3,1		
	6	<b>432</b> 433	1	<b>ИТОГО:</b> Коридор	<b>22,3</b> 4,2	<b>22,3</b> 4,2	11,1	<b>11,2</b> 4,2		
	6	433	2	коридор Жилая комната	11,1	4,2 11,1	11,1	4,∠		
	6	433	3	Кухня	3,1	3,1	, .	3,1		
	6	433	4	Совмещенный с/у	3,9	3,9		3,9		
	6	433		итого:	22,3	22,3	11,1	11,2		
	6	434	1	Коридор	7,2	7,2		7,2		
	6	434	2	Кухня	12,0	12,0		12,0		

			Ви		СТЕЙ	0101		гом чис ілощаді		
Литера	№ Этажа	Nº Помещения	№ Части помещения	Назначение части помещения	Площадь с учетом неотапливаемых частей помещений	Общая площадь жилого помещения	Жилая	Подсобная	Лоджий, балконов, терасс, веранд	Примечание
	6	434	3	Жилая комната	16,9	16,9	16,9			
	6	434	4	Жилая комната	14,5	14,5	14,5	0.0		
	6	434 434	5 6	Ванная С/у	2,9 1,6	2,9		2,9 1,6		
	6	434	7	С/у Лоджия	2,9	1,6		1,0	2,9	
	6	434	,	итого:	58,0	55,1	31,4	23,7	2,9	
	6	435	1	Коридор	3,7	3,7		3,7	,-	
	6	435	2	Кладовая	2,3	2,3		2,3		
	6	435	3	Жилая комната	14,3	14,3	14,3			
	6	435 435	4 5	Жилая комната	13,7 4,5	13,7 4,5	13,7	1 E		
	6	435	6	Кухня Совмещенный с/у	4,0	4,0		4,5 4,0		
	6	435	7	Балкон	2,6	7,0		7,0	2,6	
	6	435		итого:	45,1	42,5	28,0	14,5	2,6	
	6	436	1	Коридор	3,9	3,9		3,9		
	6	436	2	Совмещенный с/у	3,9	3,9		3,9		
	6	436 436	3 4	Кухня Жилая комната	11,4 17,7	11,4 17,7	17,7	11,4		
	6	436 436	4	жилая комната <b>ИТОГО</b> :	36,9	36,9	17,7	19,2		
	6	437	1	Коридор	4,9	4,9	11,1	4,9		
	6	437	2	Жилая комната	17,4	17,4	17,4	.,,-		
	6	437	3	Кухня	11,4	11,4		11,4		
	6	437	4	Совмещенный с/у	3,9	3,9		3,9		
	6	437	4	ИТОГО:	37,6	37,6	17,4	20,2		
	6	438 438	1 2	Коридор Жилая комната	9,4 12,2	9,4 12,2	12,2	9,4		
	6	438	3	Кухня	5,4	5,4	12,2	5,4		
	6	438	4	Жилая комната	18,1	18,1	18,1	0, 1		
	6	438	5	C/y	1,9	1,9	,	1,9		
	6	438	6	Ванная	3,9	3,9		3,9		
	6	438	7	Жилая комната	12,0	12,0	12,0			
	6	438 <b>438</b>	8	Балкон <b>ИТОГО</b> :	2,4 <b>65,3</b>	62.0	42,3	20.6	2,4 <b>2,4</b>	
	<b>6</b>	439	1	Коридор	7,5	<b>62,9</b> 7,5	42,3	<b>20,6</b> 7,5	2,4	
	6	439	2	Кухня	12,0	12,0		12,0		
	6	439	3	Жилая комната	14,2	14,2	14,2			
	6	439	4	Жилая комната	11,1	11,1	11,1			
	6	439	5	Ванная	3,4	3,4		3,4		
	6	439 439	6 7	С/у Лоджия	1,9	1,9		1,9	26	
	6 <b>6</b>	439 <b>439</b>	/	лоджия ИТОГО:	2,6 <b>52,7</b>	50,1	25,3	24,8	2,6 <b>2,6</b>	
	6	440	1	Коридор	3,7	3,7	_0,0	3,7	_,5	
	6	440	2	Совмещенный с/у	3,9	3,9		3,9		
	6	440	3	Кухня	10,0	10,0		10,0		
	6	440	4	Жилая комната	12,4	12,4	12,4	0.5		
	6	440	5 6	Кладовая	2,8	2,8		2,8	2.6	
	6 <b>6</b>	440 <b>440</b>	ъ	Балкон <b>ИТОГО</b> :	2,6 <b>35,4</b>	32,8	12,4	20,4	2,6 <b>2,6</b>	
	6	441	1	Коридор	3,7	3,7	12,4	3,7	2,0	
	6	441	2	Кладовая	2,8	2,8		2,8		
	6	441	3	Жилая комната	14,9	14,9	14,9			
	6	441	4	Жилая комната	15,6	15,6	15,6			
	6	441	5	Кухня	4,5	4,5		4,5		
	6	441	6	Совмещенный с/у	4,0	4,0		4,0		

			<b>π</b>		Teď.	010		гом чис ілощаді		
		<u> </u>	BH A		_ 10 M - 4a C;	й				
Литера	№ Этажа	Nº Помещения	№ Части помещения	Назначение части помещения	Площадь с учетом неотапливаемых частей помещений	Общая площадь жилого помещения	Жилая	Подсобная	Лоджий, балконов, терасс, веранд	Примечание
	6	441	7	Балкон	2,4	4= =	00.5	4= 0	2,4	
	6	441	4	ИТОГО:	47,9	45,5	30,5	15,0	2,4	
	6	623 623	2	Коридор Совмещенный с/у	3,7 4,0	3,7 4,0		3,7 4,0		
	6	623	3	Кухня	19,8	19,8		19,8		
	6	623	4	Жилая комната	14,9	14,9	14,9	10,0		
	6	623	5	Кладовая	2,9	2,9		2,9		
	6	623		ИТОГО:	45,3	45,3	14,9	30,4		
	6	624	1	Коридор	3,8	3,8		3,8		
	6	624 624	3	Кладовая Жилая комната	2,7 12,6	2,7 12,6	12,6	2,7		
	6	624	4	Кухня	10,0	10,0	12,0	10,0		
	6	624	5	Совмещенный с/у	3,9	3,9		3,9		
	6	624	6	Балкон	2,4				2,4	
	6	624		итого:	35,4	33,0	12,6	20,4	2,4	
	6	625	1	Коридор	7,6	7,6		7,6		
	6	625	2	C/y	1,9	1,9		1,9		
	6	625 625	3 4	Ванная	3,4 11,2	3,4 11,2	11,2	3,4		
	6	625	5	Жилая комната Жилая комната	16,8	16,8	16,8			
	6	625	6	Кухня	12,0	12,0	10,0	12,0		
	6	625	7	Лоджия	2,6	12,0		12,0	2,6	
	6	625		итого:	55,5	52,9	28,0	24,9	2,6	
	6	626	1	Коридор	8,7	8,7		8,7		
	6	626	2	Жилая комната	12,1	12,1	12,1			
	6	626	3 4	Совмещенный с/у	3,9	3,9		3,9 1,9		
	6	626 626	5	С/у Жилая комната	1,9 17,9	1,9 17,9	17,9	1,9		
	6	626	6	Жилая комната	12,3	12,3	12,3			
	6	626	7	Кухня	5,4	5,4	12,0	5,4		
	6	626	8	Лоджия	3,9	-,		-,	3,9	
	6	626		итого:	66,1	62,2	42,3	19,9	3,9	
	6	627	1	Коридор	3,7	3,7		3,7		
	6	627	2	Совмещенный с/у	3,9	3,9		3,9		
	6	627 627	3 4	Кухня	11,5	11,5	18,9	11,5		
	6	627 627	4	Жилая комната <b>ИТОГО</b> :	18,9 <b>38,0</b>	18,9 <b>38,0</b>	18,9 18,9	19,1		
	6	628	1	Коридор	4,0	4,0	10,3	4,0		
	6	628	2	Жилая комната	17,8	17,8	17,8	.,.		
	6	628	3	Кухня	11,5	11,5		11,5		
	6	628	4	Совмещенный с/у	3,9	3,9		3,9		
	6	628	4	ИТОГО:	37,2	37,2	17,8	19,4		
	6	629 629	2	Коридор Совмещенный с/у	3,8	3,8		3,8		
	6	629	3	Совмещенный с/у Кухня	4,0 4,5	4,0 4,5		4,0 4,5		
	6	629	4	Жилая комната	13,8	13,8	13,8	7,0		
	6	629	5	Жилая комната	14,4	14,4	14,4			
	6	629	6	Кладовая	2,3	2,3		2,3		
	6	629	7	Балкон	2,4			_	2,4	
	6	629	4	ИТОГО:	45,2	42,8	28,2	14,6	2,4	
	6	630	1	Коридор	7,3	7,3		7,3		
-	6	630 630	3	С/у	1,6 2,9	1,6 2,9		1,6 2,9		
	6	630	4	Ванная Жилая комната	14,4	2,9 14,4	14,4	2,9		
	U	1 000		ANDIAN KUMITATA	17,4	ı <del>⊤</del> , <del>+</del>	ı <del>⊤</del> , <del>+</del>			

			_		Σ̈́	2		гом чис		
			ния		≅CŢ	ᅙ	П	лощадь	•	
Литера	№ Этажа	Nº Помещения	№ Части помещения	Назначение части помещения	Площадь с учетом неотапливаемых частей помещений	Общая площадь жилого помещения	Жилая	Подсобная	Лоджий, балконов, терасс, веранд	Примечание
	6	630	5	Жилая комната	16,9	16,9	16,9			
	6	630	6	Кухня	12,0	12,0		12,0		
	6	630	7	Лоджия	2,9				2,9	
	<b>6</b>	<b>630</b> 631	1	<b>ИТОГО:</b> Коридор	<b>58,0</b> 4,2	<b>55,1</b> 4,2	31,3	23,8	2,9	
	6	631	2	коридор Совмещенный с/у	3,9	3,9		4,2 3,9		
	6	631	3	Жилая комната	11,1	11,1	11,1	0,0		
	6	631	4	Кухня	3,1	3,1		3,1		
	6	631		итого:	22,3	22,3	11,1	11,2		
	6	632	1	Коридор	4,2	4,2	44.0	4,2		
	6 6	632 632	3	Жилая комната Кухня	11,2 3,1	11,2 3,1	11,2	3,1		
	6	632	4	Совмещенный с/у	3,1	3,1		3,1		
	6	632		итого:	22,4	22,4	11,2	11,2		
	6	633	1	Коридор	4,6	4,6	,	4,6		
	6	633	2	Совмещенный с/у	3,9	3,9		3,9		
	6	633	3	Кухня	10,9	10,9		10,9		
	6	633	4	Жилая комната	13,8	13,8	13,8	0.0		
	6 6	633 633	5 6	Кладовая Жилая комната	2,3 13,6	2,3 13,6	13,6	2,3		
	6	633	7	жилая комната Балкон	2,4	13,0	13,0		2,4	
	6	633	,	ИТОГО:	51,5	49,1	27,4	21,7	2,4	
	6	634	1	Коридор	3,9	3,9		3,9	<b>,</b> -	
	6	634	2	Жилая комната	15,1	15,1	15,1			
	6	634	3	Кухня	4,1	4,1		4,1		
	6	634	4	Совмещенный с/у	3,9	3,9		3,9	0.4	
	6 <b>6</b>	634 <b>634</b>	5	Балкон <b>ИТОГО</b> :	2,4 <b>29,4</b>	27,0	15,1	11,9	2,4 <b>2,4</b>	
	6	635	1	Коридор	3,8	3,8	15,1	3,8	2,4	
	6	635	2	Совмещенный с/у	3,9	3,9		3,9		
	6	635	3	Кухня	9,8	9,8		9,8		
	6	635	4	Жилая комната	12,5	12,5	12,5			
	6	635	5	Кладовая	2,8	2,8	10.5	2,8		
	6	<b>635</b> 636	1	ИТОГО:	32,8	32,8	12,5	20,3		
	6 6	636	2	Коридор Кладовая	3,8 2,8	3,8 2,8		3,8 2,8		
	6	636	3	Жилая комната	16,3	16,3	16,3	_,5		
	6	636	4	Кухня	13,6	13,6	,-	13,6		
	6	636	5	Совмещенный с/у	3,9	3,9		3,9		
	6	636		ИТОГО:	40,4	40,4	16,3	24,1		
	<b>6</b>	MOT 1	1	ИТОГО ПО КВ: Лестничная клетка ЛВ-1	<b>2310,3</b> 13,0	2235,1	1182,5	1052,6	75,2	
	6	моп.1 моп.1	2	лестничная клетка лв-т Лифтовой холл	9,4	<del>                                     </del>				
	6	моп.1	3	Межквартирный коридор	70,6					
	6	моп.1		итого:	93,0					
	6	моп.2	1	Лестничная клетка ЛВ-2	12,9					
	6	моп.2	2	Лифтовой холл	9,3	ļ				
	6	моп.2	3	Межквартирный коридор	63,6					
	<b>6</b>	<b>моп.2</b> моп.3	1	<b>ИТОГО:</b> Лестничная клетка ЛВ-3	<b>85,8</b> 13,0					
	6	моп.3	2	Лифтовой холл	9,2	<u> </u>				
	6	моп.3	3	Межквартирный коридор	63,6					
	6	моп.3		итого:	85,8					
	6	моп.4	1	Лестничная клетка ЛВ-4	13,1					

		<b>E</b>	ния		том частей -	жилого я		том чис ілощаді	-	
Литера	№ Этажа	Nº Помещения	№ Части помещения	Назначение части помещения	Площадь с учетом неотапливаемых час помещений	Общая площадь ж помещения	Жилая	Подсобная	Лоджий, балконов терасс, веранд	Примечание
	6	моп.4	2	Лифтовой холл	9,4					
	6	моп.4	3	Межквартирный коридор	70,4					
	6	моп.4		итого:	92,9					
	6			ИТОГО ПО МОП:	357,5					
	6			ИТОГО ПО ЭТАЖУ:	2667,8	2235,1	1182,5	1052,6	75,2	

	I				T _	I	B.	том чис	пе	
			σ.		Te Z	010		том чис ілощаді		
pa	ажа	цения	мещени	Назначение части	: учетом лых час <sup>.</sup> эний	дь жилс эния	-			ание
Литера	№ Этажа	Nº Помещения	№ Части помещения	помещения	Площадь с учетом неотапливаемых частей помещений	Общая площадь жилого помещения	Жилая	Подсобная	Лоджий, балконов, терасс, веранд	Примечание
	7	79	1	Коридор	3,7	3,7		3,7		
	7	79	2	Совмещенный с/у	3,9	3,9		3,9		
	7	79 79	3 4	Кухня	13,4	13,4 16,4	16,4	13,4		
	7	79	5	Жилая комната Кладовая	16,4 2,7	2,7	10,4	2,7		
	7	79	J	итого:	40,1	40,1	16,4	23,7		
	7	80	1	Коридор	3,7	3,7		3,7		
	7	80	2	Кладовая	2,8	2,8		2,8		
	7	80	3	Жилая комната	12,6	12,6	12,6	10.0		
	7	80 80	4 5	Кухня Совмещенный с/у	10,0 3,9	10,0 3,9		10,0 3,9		
	7	80		ИТОГО:	33,0	33,0	12,6	20,4		
	7	81	1	Коридор	3,9	3,9	, -	3,9		
	7	81	2	Совмещенный с/у	3,9	3,9		3,9		
	7	81	3	Жилая комната	15,1	15,1	15,1	4.4		
	7	81 81	4 5	Кухня Балкон	4,1 2,4	4,1		4,1	2,4	
	7	81	3	ИТОГО:	29,4	27,0	15,1	11,9	2,4	
	7	82	1	Коридор	4,6	4,6	-,	4,6	,	
	7	82	2	Жилая комната	13,5	13,5	13,5			
	7	82	3	Кладовая	2,4	2,4	40.0	2,4		
	7	82 82	4 5	Жилая комната Кухня	13,8 11,0	13,8 11,0	13,8	11,0		
	7	82	6	Совмещенный с/у	3,9	3,9		3,9		
	7	82	7	Балкон	2,3				2,3	
	7	82		итого:	51,5	49,2	27,3	21,9	2,3	
	7	83	1	Коридор	4,2	4,2		4,2		
	7	83 83	3	Совмещенный с/у Жилая комната	3,9 11,2	3,9 11,2	11,2	3,9		
	7	83	4	Кухня	3,1	3,1	11,2	3,1		
	7	83	-	итого:	22,4	22,4	11,2	11,2		
	7	84	1	Коридор	4,2	4,2		4,2		
	7	84	2	Жилая комната	11,3	11,3	11,3	0.4		
	7	84 84	3 4	Кухня Совмещенный с/у	3,1 3,9	3,1 3,9		3,1 3,9		
	7	84	4	итого:	22,5	<b>22,5</b>	11,3	11,2		
	7	85	1	Коридор	7,2	7,2	.,,•	7,2		
	7	85	2	Кухня	12,0	12,0		12,0		
	7	85	3	Жилая комната	17,0	17,0	17,0			
	7	85 85	4	Жилая комната	14,4	14,4	14,4	2.0		
	7	85	5 6	Ванная С/у	2,9 1,6	2,9 1,6		2,9 1,6		
	7	85	7	Лоджия	2,8	.,0		.,,5	2,8	
	7	85		ИТОГО:	57,9	55,1	31,4	23,7	2,8	
	7	86	1	Коридор	3,8	3,8		3,8		
	7	86	2	Кладовая	2,2	2,2	111	2,2		
	7	86 86	3 4	Жилая комната Жилая комната	14,4 13,8	14,4 13,8	14,4 13,8			
	7	86	5	Кухня	4,5	4,5	10,0	4,5		
	7	86	6	Совмещенный с/у	4,0	4,0		4,0		
	7	86	7	Балкон	2,5				2,5	
	7	86	4	ИТОГО:	45,2	42,7	28,2	14,5	2,5	
	7	87 87	2	Коридор	4,0 3,9	4,0 3,9		4,0 3,9		
		O/		Совмещенный с/у	ა,ყ	٥,٣	<u> </u>	٥,٣	<u> </u>	

			ВИ		CT BŇ	100		том чис ілощад		
Литера	№ Этажа	Nº Помещения	№ Части помещения	Назначение части помещения	Площадь с учетом неотапливаемых частей помещений	Общая площадь жилого помещения	Жилая	Подсобная	Лоджий, балконов, терасс, веранд	Примечание
	7	87	3	Кухня	11,5	11,5		11,5		
	7	87	4	Жилая комната	17,7	17,7	17,7			
	7	87		итого:	37,1	37,1	17,7	19,4		
	7	88	1	Коридор	3,7	3,7	40.7	3,7		
	7	88 88	2	Жилая комната Кухня	18,7 11,5	18,7 11,5	18,7	11,5		
	7	88	4	Совмещенный с/у	3,9	3,9		3,9		
	7	88	7	итого:	37,8	37,8	18,7	19,1		
	7	89	1	Коридор	8,7	8,7		8,7		
	7	89	2	Жилая комната	12,0	12,0	12,0	,		
	7	89	3	Кухня	5,4	5,4		5,4		
	7	89	4	Жилая комната	18,0	18,0	18,0			
	7	89	5	C/y	1,9	1,9		1,9		
	7	89	6	Совмещенный с/у	3,9	3,9	10.1	3,9		
	7	89 89	7 8	Жилая комната	12,1 3,8	12,1	12,1		2.0	
	7	89	0	Лоджия <b>ИТОГО</b> :	65,8	62,0	42,1	19,9	3,8 <b>3,8</b>	
	7	90	1	Коридор	7,7	7,7	42,1	7,7	3,0	
	7	90	2	Кухня	11,8	11,8		11,8		
	7	90	3	Жилая комната	16,9	16,9	16,9	, c		
	7	90	4	Жилая комната	11,1	11,1	11,1			
	7	90	5	Ванная	3,4	3,4		3,4		
	7	90	6	C/y	1,9	1,9		1,9		
	7	90	7	Лоджия	2,7				2,7	
	7	90		итого:	55,5	52,8	28,0	24,8	2,7	
	7	91	1	Коридор	3,7	3,7		3,7		
	7	91 91	2	Совмещенный с/у	3,9 9,9	3,9 9,9		3,9 9,9		
	7	91	4	Кухня Жилая комната	12,5	12,5	12,5	9,9		
	7	91	5	Кладовая	2,9	2,9	12,0	2,9		
	7	91	6	Балкон	2,5	2,0			2,5	
	7	91		итого:	35,4	32,9	12,5	20,4	2,5	
	7	92	1	Коридор	3,6	3,6		3,6		
	7	92	2	Кладовая	2,8	2,8		2,8		
	7	92	3	Жилая комната	15,0	15,0	15,0			
	7	92	4	Кухня	19,8	19,8		19,8		
	7	92	5	Совмещенный с/у	4,0	4,0	45.0	4,0		
	<b>7</b>	<b>92</b> 262	1	ИТОГО:	<b>45,2</b> 3,7	<b>45,2</b> 3,7	15,0	<b>30,2</b> 3,7		
	7	262	2	Коридор Совмещенный с/у	4,0	4,0		4,0		
	7	262	3	Жилая комната	15,4	15,4	15,4	7,0		
	7	262	4	Кухня	4,5	4,5	. 0,-1	4,5		
	7	262	5	Жилая комната	14,9	14,9	14,9	,-		
	7	262	6	Кладовая	2,8	2,8		2,8		
	7	262	7	Балкон	2,6				2,6	
	7	262		итого:	47,9	45,3	30,3	15,0	2,6	
	7	263	1	Коридор	3,7	3,7		3,7		
	7	263	2	Кладовая	2,8	2,8	40.0	2,8		
	7	263	3	Жилая комната	12,6	12,6	12,6	0.0		
	7	263	4	Кухня	9,9	9,9		9,9		
	7	263 263	5 6	Совмещенный с/у	3,9 2,4	3,9		3,9	2.4	
	7	263 263	U	Балкон <b>ИТОГО</b> :	35,3	32,9	12,6	20,3	2,4 <b>2,4</b>	
	7	264	1	Коридор	7,6	7,6	12,0	7,6	2,4	
<u> </u>	<u>'</u>	204	_ ' _	Νορνιμορ	1,0	۰,۰	l	7,0	I	

			<b>Б</b>		Teď	010		том чис ілощад		
Литера	№ Этажа	№ Помещения	омещени	Назначение части	Площадь с учетом тапливаемых част помещений	площадь жил помещения				Примечание
Ę.	e oN	Mo∏ <sub>9</sub> N	№ Части помещения	помещения	Площадь с учетом неотапливаемых частей помещений	Общая площадь жилого помещения	Жилая	Подсобная	Лоджий, балконов, терасс, веранд	Прим
	7	264	2	C/y	1,9	1,9		1,9		
	7	264	3	Ванная	3,4	3,4		3,4		
	7	264	4	Жилая комната	11,0	11,0	11,0			
	7	264 264	5 6	Жилая комната Кухня	14,2 11,9	14,2 11,9	14,2	11,9		
	7	264	7	кухня Лоджия	2,6	11,9		11,9	2,6	
	7	264	,	ИТОГО:	52,6	50,0	25,2	24,8	2,6	
	7	265	1	Коридор	9,4	9,4		9,4	,-	
	7	265	2	Жилая комната	11,9	11,9	11,9			
	7	265	3	Ванная	3,9	3,9		3,9		
	7	265 265	4 5	С/у Жилая комната	1,9 17,9	1,9 17,9	17,9	1,9		
	7	265	6	Жилая комната	12,2	12,2	12,2			
	7	265	7	Кухня	5,4	5,4	,-	5,4		
	7	265	8	Балкон	2,5				2,5	
	7	265		итого:	65,1	62,6	42,0	20,6	2,5	
	7	266	2	Коридор	5,0	5,0 3,9		5,0 3,9		
	7	266 266	3	Совмещенный с/у Кухня	3,9 11,4	11,4		11,4		
	7	266	4	Жилая комната	17,6	17,6	17,6	11,4		
	7	266	-	итого:	37,9	37,9	17,6	20,3		
	7	267	1	Коридор	4,1	4,1		4,1		
	7	267	2	Жилая комната	17,9	17,9	17,9			
	7	267 267	3 4	Кухня	11,5	11,5		11,5		
	7	267 267	4	Совмещенный с/у <b>ИТОГО</b> :	3,9 <b>37,4</b>	3,9 <b>37,4</b>	17,9	3,9 <b>19,5</b>		
	7	268	1	Коридор	3,8	3,8	17,3	3,8		
	7	268	2	Совмещенный с/у	4,0	4,0		4,0		
	7	268	3	Кухня	4,5	4,5		4,5		
	7	268	4	Жилая комната	13,7	13,7	13,7			
	7	268	5 6	Жилая комната	14,5 2,2	14,5 2,2	14,5	2,2		
	7	268 268	7	Кладовая Балкон	2,2	2,2		2,2	2,5	
	7	268	,	ИТОГО:	45,2	42,7	28,2	14,5	2,5	
	7	269	1	Коридор	7,3	7,3		7,3	,-	
	7	269	2	C/y	1,6	1,6		1,6		
	7	269	3	Ванная	2,9	2,9	4	2,9		
	7	269 269	4 5	Жилая комната	14,3 17,1	14,3 17,1	14,3 17,1			
	7	269	6	Жилая комната Кухня	17,1	17,1	17,1	12,1		
	7	269	7	Тух <del>пя</del> Лоджия	2,6	14,1		14,1	2,6	
	7	269		итого:	57,9	55,3	31,4	23,9	2,6	
	7	270	1	Коридор	4,2	4,2		4,2		
	7	270	2	Совмещенный с/у	3,9	3,9	4	3,9		
	7	270 270	3 4	Жилая комната	11,2	11,2	11,2	2.4		
	7	270 270	4	Кухня <b>ИТОГО</b> :	3,1 <b>22,4</b>	3,1 <b>22,4</b>	11,2	3,1 <b>11,2</b>		
	7	271	1	Коридор	4,2	4,2		4,2		
	7	271	2	Жилая комната	11,2	11,2	11,2	,-		
	7	271	3	Кухня	3,1	3,1		3,1		
	7	271	4	Совмещенный с/у	3,9	3,9	44.5	3,9		
	7	271	4	ИТОГО:	22,4	22,4	11,2	11,2		
	7	272 272	2	Коридор С/у	7,7 1,6	7,7 1,6		7,7 1,6		
L		212		C/y	1,0	1,0	<u> </u>	1,0		<u> </u>

			_		e Ž	2		гом чис		
		_	H		o™	0[1		ілощад		
Литера	№ Этажа	Nº Помещения	№ Части помещения	Назначение части помещения	Площадь с учетом неотапливаемых частей помещений	Общая площадь жилого помещения	Жилая	Подсобная	Лоджий, балконов, терасс, веранд	Примечание
	7	272	3	Кухня	13,6	13,6		13,6		
	7	272	4	Жилая комната	18,3	18,3	18,3			
	7	272	5	Кладовая	2,5	2,5		2,5		
	7	272	6	Жилая комната	13,5	13,5	13,5			
	7 7	272 272	7 8	Жилая комната Ванная	11,9 2,9	11,9 2,9	11,9	2.0		
	7	272	9	Банная Лоджия	3,1	2,9		2,9	3,1	
	7	272	J	итого:	75,1	72,0	43,7	28,3	3,1	
	7	273	1	Коридор	3,8	3,8	, .	3,8	-,:	
	7	273	2	Совмещенный с/у	3,9	3,9		3,9		
	7	273	3	Кухня	9,9	9,9		9,9		
	7	273	4	Жилая комната	16,3	16,3	16,3	6 =		
	7	273	5	Кладовая	2,7	2,7	40.0	2,7		
	<b>7</b>	<b>273</b> 274	1	<b>ИТОГО:</b> Коридор	<b>36,6</b> 3,9	<b>36,6</b> 3,9	16,3	<b>20,3</b> 3,9		
	7	274	2	коридор Кладовая	2,7	2,7		2,7		
	7	274	3	Жилая комната	16,4	16,4	16,4	2,1		
	7	274	4	Кухня	13,5	13,5	10,1	13,5		
	7	274	5	Совмещенный с/у	3,9	3,9		3,9		
	7	274		итого:	40,4	40,4	16,4	24,0		
	7	442	1	Коридор	3,9	3,9		3,9		
	7	442	2	Совмещенный с/у	3,9	3,9		3,9		
	7	442	3	Кухня	13,5	13,5	40.0	13,5		
	7	442	4	Жилая комната	16,3	16,3	16,3	0.7		
	7 <b>7</b>	442 <b>442</b>	5	Кладовая <b>ИТОГО</b> :	2,7 <b>40,3</b>	2,7 <b>40,3</b>	16,3	2,7 <b>24,0</b>		
	7	443	1	Коридор	3,9	3,9	10,3	3,9		
	7	443	2	Коридор	2,8	2,8		2,8		
	7	443	3	Жилая комната	16,3	16,3	16,3	2,0		
	7	443	4	Кухня	9,8	9,8	,	9,8		
	7	443	5	Совмещенный с/у	3,9	3,9		3,9		
	7	443		итого:	36,7	36,7	16,3	20,4		
	7	444	1	Коридор	7,6	7,6		7,6		
	7	444	2	Ванная	2,9	2,9	44.0	2,9		
	7	444 444	3	Жилая комната	11,9	11,9	11,9			
	7 7	444	4 5	Жилая комната Кладовая	13,5 2,5	13,5 2,5	13,5	2,5		
	7	444	6	Кладовая Жилая комната	18,3	18,3	18,3	۷,5		
	7	444	7	Кухня	13,7	13,7	10,0	13,7		
	7	444	8	C/y	1,6	1,6		1,6		
	7	444	9	Лоджия	3,1				3,1	
	7	444		итого:	75,1	72,0	43,7	28,3	3,1	
	7	445	1	Коридор	4,2	4,2		4,2		
	7	445	2	Совмещенный с/у	3,9	3,9		3,9		
ļ	7	445	3	Жилая комната	11,1	11,1	11,1	0.4		
	7 <b>7</b>	445 <b>445</b>	4	Кухня <b>ИТОГО</b> :	3,1 <b>22,3</b>	3,1 <b>22,3</b>	11,1	3,1 <b>11,2</b>		
	7	445 446	1	<b>ИТОГО:</b> Коридор	4,2	4,2	11,1	4,2		
	7	446	2	коридор Жилая комната	11,1	11,1	11,1	→,∠		
	7	446	3	Кухня	3,1	3,1	,,	3,1		
	7	446	4	Совмещенный с/у	3,9	3,9		3,9		
	7	446		итого:	22,3	22,3	11,1	11,2		
	7	447	1	Коридор	7,2	7,2		7,2		
	7	447	2	Кухня	12,0	12,0		12,0		

			ИЯ		z c T e ž	010		гом чис ілощад		
Литера	№ Этажа	№ Помещения	№ Части помещения	Назначение части помещения	Площадь с учетом неотапливаемых частей помещений	Общая площадь жилого помещения	Жилая	Подсобная	Лоджий, балконов, терасс, веранд	Примечание
	7	447	3	Жилая комната	16,9	16,9	16,9			
	7	447	4	Жилая комната	14,5	14,5	14,5			
	7	447 447	5	Ванная С/у	2,9	2,9		2,9		
	7	447	6 7		1,6 2,9	1,6		1,6	2,9	
	7	447	,	итого:	58,0	55,1	31,4	23,7	2,9	
	7	448	1	Коридор	3,7	3,7		3,7	, ,	
	7	448	2	Кладовая	2,3	2,3		2,3		
	7	448	3	Жилая комната	14,3	14,3	14,3			
	7	448	4	Жилая комната	13,7	13,7	13,7	A F		
	7	448 448	5 6	Кухня Совмещенный с/у	4,5 4,0	4,5 4,0		4,5 4,0		
	7	448	7	Балкон	2,6	4,0		4,0	2,6	
	7	448		итого:	45,1	42,5	28,0	14,5	2,6	
	7	449	1	Коридор	3,9	3,9		3,9		
	7	449	2	Совмещенный с/у	3,9	3,9		3,9		
	7	449	3	Кухня	11,4	11,4		11,4		
	7	449	4	Жилая комната	17,7	17,7	17,7	40.0		
	<b>7</b>	<b>449</b> 450	1	<b>ИТОГО:</b> Коридор	<b>36,9</b> 4,9	<b>36,9</b> 4,9	17,7	<b>19,2</b> 4,9		
	7	450	2	коридор Жилая комната	17,4	17,4	17,4	4,9		
	7	450	3	Кухня	11,4	11,4	17,4	11,4		
	7	450	4	Совмещенный с/у	3,9	3,9		3,9		
	7	450		итого:	37,6	37,6	17,4	20,2		
	7	451	1	Коридор	9,4	9,4		9,4		
	7	451	2	Жилая комната	12,2	12,2	12,2			
	7	451	3	Кухня	5,4	5,4	40.4	5,4		
	7	451 451	4 5	Жилая комната С/у	18,1 1,9	18,1 1,9	18,1	1,9		
	7	451	6	Ванная	3,9	3,9		3,9		
	7	451	7	Жилая комната	12,0	12,0	12,0	0,0		
	7	451	8	Балкон	2,4	, , ,	, -		2,4	
	7	451		итого:	65,3	62,9	42,3	20,6	2,4	
	7	452	1	Коридор	7,5	7,5		7,5		
	7	452	2	Кухня	12,0	12,0	44.0	12,0		
	7 7	452 452	3 4	Жилая комната	14,2 11,1	14,2 11,1	14,2 11,1			
	7	452 452	5	Жилая комната Ванная	3,4	3,4	11,1	3,4		
	7	452	6	С/у	1,9	1,9		1,9		
	7	452	7	Лоджия	2,6	, -		,-	2,6	
	7	452		итого:	52,7	50,1	25,3	24,8	2,6	
	7	453	1	Коридор	3,7	3,7		3,7		
	7	453	2	Совмещенный с/у	3,9	3,9		3,9		
	7	453	3	Кухня	10,0	10,0	10.4	10,0		
	7 7	453 453	4 5	Жилая комната Кладовая	12,4 2,8	12,4 2,8	12,4	2,8		
	7	453	6	Балкон	2,6	۷,0		2,0	2,6	
	7	453		итого:	35,4	32,8	12,4	20,4	2,6	
	7	454	1	Коридор	3,7	3,7		3,7		
	7	454	2	Кладовая	2,8	2,8		2,8		
	7	454	3	Жилая комната	14,9	14,9	14,9			
	7	454	4	Жилая комната	15,6	15,6	15,6	4.5		
	7	454 454	5 6	Кухня Совмещенный с/у	4,5 4,0	4,5 4,0		4,5 4,0		
L	1	404	U	оовмещенный с/у	4,∪	4,∪	l	+,∪	1	

			Б		T e X	010		гом чис ілощад		
Литера	№ Этажа	№ Помещения	№ Части помещения	Назначение части помещения	Площадь с учетом неотапливаемых частей помещений	Общая площадь жилого помещения	Жилая	Подсобная	Лоджий, балконов, терасс, веранд	Примечание
						Обща		ᅃ		
	7	454	7	Балкон	2,4	45.5	00.5	45.0	2,4	
	<b>7</b>	<b>454</b> 637	1	<b>ИТОГО</b> : Коридор	<b>47,9</b> 3,7	<b>45,5</b> 3,7	30,5	<b>15,0</b> 3,7	2,4	
	7	637	2	коридор Совмещенный с/у	4,0	4,0		4,0		
	7	637	3	Кухня	19,8	19,8		19,8		
	7	637	4	Жилая комната	14,9	14,9	14,9	, .		
	7	637	5	Кладовая	2,9	2,9		2,9		
	7	637		ИТОГО:	45,3	45,3	14,9	30,4		
	7	638	1	Коридор	3,8	3,8		3,8		
	7	638	2	Кладовая	2,7	2,7	40.0	2,7		
	7	638 638	3 4	Жилая комната	12,6 10,0	12,6	12,6	10.0		
	7	638	5	Кухня Совмещенный с/у	3,9	10,0 3,9		10,0 3,9		
	7	638	6	Балкон	2,4	3,3		0,0	2,4	
	7	638		итого:	35,4	33,0	12,6	20,4	2,4	
	7	639	1	Коридор	7,6	7,6	, , ,	7,6	,	
	7	639	2	C/y	1,9	1,9		1,9		
	7	639	3	Ванная	3,4	3,4		3,4		
	7	639	4	Жилая комната	11,2	11,2	11,2			
	7	639	5	Жилая комната	16,8	16,8	16,8	40.0		
	7	639	6 7	Кухня	12,0	12,0		12,0	0.0	
	7	639 <b>639</b>	1	Лоджия <b>ИТОГО</b> :	2,6 <b>55,5</b>	52,9	28,0	24,9	2,6 <b>2,6</b>	
	7	640	1	Коридор	8,7	8,7	20,0	8,7	2,0	
	7	640	2	Жилая комната	12,1	12,1	12,1	0,1		
	7	640	3	Совмещенный с/у	3,9	3,9	,	3,9		
	7	640	4	C/y	1,9	1,9		1,9		
	7	640	5	Жилая комната	17,9	17,9	17,9			
	7	640	6	Жилая комната	12,3	12,3	12,3			
	7	640	7	Кухня	5,4	5,4		5,4	2.0	
	7 <b>7</b>	640	8	Лоджия	3,9	60.0	40.0	40.0	3,9	
	7	<b>640</b> 641	1	<b>ИТОГО:</b> Коридор	<b>66,1</b> 3,7	<b>62,2</b> 3,7	42,3	<b>19,9</b> 3,7	3,9	
	7	641	2	Совмещенный с/у	3,9	3,9		3,9		
	7	641	3	Кухня	11,5	11,5		11,5		
	7	641	4	Жилая комната	18,9	18,9	18,9	,-		
	7	641		ИТОГО:	38,0	38,0	18,9	19,1		
	7	642	1	Коридор	4,0	4,0		4,0		
	7	642	2	Жилая комната	17,8	17,8	17,8			
	7	642	3	Кухня	11,5	11,5		11,5		
	7	642	4	Совмещенный с/у	3,9	3,9	17.0	3,9		
	<b>7</b>	<b>642</b> 643	1	<b>ИТОГО:</b> Коридор	37,2	<b>37,2</b> 3,8	17,8	<b>19,4</b> 3,8		
	7	643	2	коридор Совмещенный с/у	3,8 4,0	4,0		4,0		
	7	643	3	Кухня	4,0	4,5		4,5		
	7	643	4	Жилая комната	13,8	13,8	13,8	.,0		
	7	643	5	Жилая комната	14,4	14,4	14,4			
	7	643	6	Кладовая	2,3	2,3		2,3		
	7	643	7	Балкон	2,4				2,4	
	7	643		ИТОГО:	45,2	42,8	28,2	14,6	2,4	
	7	644	1	Коридор	7,3	7,3		7,3		
	7	644	2	C/y	1,6	1,6		1,6		
	7	644 644	3 4	Ванная Жилая комната	2,9 14,4	2,9 14,4	14,4	2,9		
L		044	4	א האונואור א אונואור	14,4	14,4	14,4			

			<b>Б</b>		тей	000		гом чис. лощад		
Литера	№ Этажа	№ Помещения	№ Части помещения	Назначение части помещения	Площадь с учетом неотапливаемых частей помещений	Общая площадь жилого помещения	Жилая	Подсобная	Лоджий, балконов, терасс, веранд	Примечание
	7	644	5	Жилая комната	16,9	16,9	16,9			
	7	644	6	Кухня	12,0	12,0		12,0		
	7	644	7	Лоджия	2,9	FF 4	04.0	00.0	2,9	
	<b>7</b>	<b>644</b> 645	1	<b>ИТОГО:</b> Коридор	<b>58,0</b> 4,2	<b>55,1</b> 4,2	31,3	<b>23,8</b> 4,2	2,9	
	7	645	2	Совмещенный с/у	3,9	3,9		3,9		
	7	645	3	Жилая комната	11,1	11,1	11,1	0,0		
	7	645	4	Кухня	3,1	3,1	, .	3,1		
	7	645		итого:	22,3	22,3	11,1	11,2		
	7	646	1	Коридор	4,2	4,2		4,2		
	7	646	2	Жилая комната	11,2	11,2	11,2	6.4		
	7	646 646	3	Кухня Совмещенный с/у	3,1 3,9	3,1 3,9		3,1 3,9		
	7	646	4	итого:	22,4	<b>22,4</b>	11,2	11,2		
	7	647	1	Коридор	4,6	4,6	11,2	4,6		
	7	647	2	Совмещенный с/у	3,9	3,9		3,9		
	7	647	3	Кухня	10,9	10,9		10,9		
	7	647	4	Жилая комната	13,8	13,8	13,8			
	7	647	5	Кладовая	2,3	2,3		2,3		
	7	647	6	Жилая комната	13,6	13,6	13,6			
	7 <b>7</b>	647 <b>647</b>	7	Балкон	2,4	40.4	27.4	24.7	2,4	
	7	648	1	<b>ИТОГО:</b> Коридор	<b>51,5</b> 3,9	<b>49,1</b> 3,9	27,4	<b>21,7</b> 3,9	2,4	
	7	648	2	Жилая комната	15,1	15,1	15,1	5,5		
	7	648	3	Кухня	4,1	4,1		4,1		
	7	648	4	Совмещенный с/у	3,9	3,9		3,9		
	7	648	5	Балкон	2,4				2,4	
	7	648		итого:	29,4	27,0	15,1	11,9	2,4	
	7	649	1	Коридор	3,8	3,8		3,8		
	7	649 649	2	Совмещенный с/у Кухня	3,9 9,8	3,9 9,8		3,9 9,8		
	7	649	4	Жилая комната	12,5	12,5	12,5	9,0		
	7	649	5	Кладовая	2,8	2,8	12,0	2,8		
	7	649	-	итого:	32,8	32,8	12,5	20,3		
	7	650	1	Коридор	3,8	3,8		3,8		
	7	650	2	Кладовая	2,8	2,8		2,8		
	7	650	3	Жилая комната	16,3	16,3	16,3	40.0		
	7	650 650	<u>4</u> 5	Кухня Совмещенный с/у	13,6 3,9	13,6 3,9		13,6 3,9		
	7	<b>650</b>	J	итого:	40,4	40,4	16,3	<b>24,1</b>		
	7			итого по кв:	2310,1	2235,2	1182,6	1052,6	74,9	
	7	моп.1	1	Лестничная клетка ЛВ-1	13,0					
	7	моп.1	2	Лифтовой холл	9,4					
	7	моп.1	3	Межквартирный коридор	70,6					
	7	моп.1	4	ИТОГО:	93,0					
	7	моп.2	2	Лестничная клетка ЛВ-2 Лифтовой холл	12,9 9,3					
	7	моп.2 моп.2	3	Лифтовой холл Межквартирный коридор	63,6					
	7	моп.2	<u> </u>	итого:	85,8					
	7	моп.3	1	Лестничная клетка ЛВ-3	13,0					
	7	моп.3	2	Лифтовой холл	9,2					
	7	моп.3	3	Межквартирный коридор	63,6					
	7	моп.3	4	ИТОГО:	85,8					
	7	моп.4	1	Лестничная клетка ЛВ-4	13,1					

		_	ния		том	жилого я		том чис ілощаді		
Литера	№ Этажа	№ Помещения	№ Части помещения	Назначение части помещения	Площадь с учетом неотапливаемых час помещений	Общая площадь жи помещения	Жилая	Подсобная	Лоджий, балконов, терасс, веранд	Примечание
	7	моп.4	2	Лифтовой холл	9,4					
	7	моп.4	3	Межквартирный коридор	70,4					
	7	моп.4		итого:	92,9					
_	7			ИТОГО ПО МОП:	357,5					
	7			итого по этажу:	2667,6	2235,2	1182,6	1052,6	74,9	

					ž	o	В	том чис	ле	
			ИЯ		Σ CTΘ	힏	Г	ілощад	Ь	
Литера	№ Этажа	Nº Помещения	№ Части помещения	Назначение части помещения	Площадь с учетом неотапливаемых частей помещений	Общая площадь жилого помещения	Жилая	Подсобная	Лоджий, балконов, терасс, веранд	Примечание
	8	93	1	Коридор	3,7	3,7		3,7		
	8	93	2	Совмещенный с/у	3,9	3,9		3,9		
	8	93	3	Кухня	13,5	13,5		13,5		
	8	93	4	Жилая комната	16,3	16,3	16,3	0.7		
	8 <b>8</b>	93 <b>93</b>	5	Кладовая <b>ИТОГО</b> :	2,7 <b>40,1</b>	2,7 <b>40,1</b>	16,3	2,7 <b>23,8</b>		
	8	94	1	Коридор	3,7	3,7	16,3	3,7		
	8	94	2	Кладовая	2,8	2,8		2,8		
	8	94	3	Жилая комната	12,6	12,6	12,6	,_		
	8	94	4	Кухня	10,0	10,0		10,0		
	8	94	5	Совмещенный с/у	3,9	3,9		3,9		
	8	94		итого:	33,0	33,0	12,6	20,4		
	8	95	1	Коридор	3,9	3,9		3,9		
	8	95 95	2	Совмещенный с/у	3,9 15,1	3,9 15,1	15 1	3,9		
	8 8	95	3	Жилая комната Кухня	4,1	4,1	15,1	4,1		
	8	95	5	Балкон	2,4	4, 1		4,1	2,4	
	8	95	J	ИТОГО:	29,4	27,0	15,1	11,9	2,4	
	8	96	1	Коридор	4,6	4,6		4,6		
	8	96	2	Жилая комната	13,5	13,5	13,5	,		
	8	96	3	Кладовая	2,4	2,4		2,4		
	8	96	4	Жилая комната	13,8	13,8	13,8			
	8	96	5	Кухня	11,0	11,0		11,0		
	8	96	6	Совмещенный с/у	3,9	3,9		3,9	0.5	
	8 <b>8</b>	96 <b>96</b>	7	Балкон	2,5	40.0	27.2	24.0	2,5	
	8	96	1	<b>ИТОГО:</b> Коридор	<b>51,7</b> 4,2	<b>49,2</b> 4,2	27,3	<b>21,9</b> 4,2	2,5	
	8	97	2	Совмещенный с/у	3,9	3,9		3,9		
	8	97	3	Жилая комната	11,2	11,2	11,2	0,0		
	8	97	4	Кухня	3,1	3,1		3,1		
	8	97		итого:	22,4	22,4	11,2	11,2		
	8	98	1	Коридор	4,2	4,2		4,2		
	8	98	2	Жилая комната	11,3	11,3	11,3			
	8	98	3	Кухня	3,1	3,1		3,1		
	8	98	4	Совмещенный с/у	3,9	3,9	44.0	3,9		
	<b>8</b>	<b>98</b> 99	1	<b>ИТОГО:</b> Коридор	<b>22,5</b> 7,2	<b>22,5</b> 7,2	11,3	<b>11,2</b> 7,2		
	8	99	2	коридор Кухня	12,0	12,0		12,0		
	8	99	3	Жилая комната	17,0	17,0	17,0	12,0		
	8	99	4	Жилая комната	14,4	14,4	14,4			
	8	99	5	Ванная	2,9	2,9		2,9		
	8	99	6	C/y	1,6	1,6		1,6		
	8	99	7	Лоджия	2,9				2,9	
	8	99		ИТОГО:	58,0	55,1	31,4	23,7	2,9	
	8	100	1	Коридор	3,8	3,8		3,8		
	8 8	100	2	Кладовая	2,2	2,2	11 1	2,2		
	- 8 - 8	100 100	4	Жилая комната Жилая комната	14,4 13,8	14,4 13,8	14,4 13,8			
	8	100	5	жилая комната Кухня	4,5	4,5	10,0	4,5		
	8	100	6	Совмещенный с/у	4,0	4,0		4,0		
	8	100	7	Балкон	2,5	-,-		.,.	2,5	
	8	100		итого:	45,2	42,7	28,2	14,5	2,5	
	8	101	1	Коридор	4,0	4,0		4,0		
	8	101	2	Совмещенный с/у	3,9	3,9		3,9		

			Ви		CT EŇ	0101		гом чис ілощаді		
Литера	№ Этажа	Nº Помещения	№ Части помещения	Назначение части помещения	Площадь с учетом неотапливаемых частей помещений	Общая площадь жилого помещения	Жилая	Подсобная	Лоджий, балконов, терасс, веранд	Примечание
	8	101	3	Кухня	11,5	11,5		11,5		
	8	101	4	Жилая комната	17,7	17,7	17,7	40.4		
	<b>8</b>	<b>101</b> 102	1	<b>ИТОГО:</b> Коридор	<b>37,1</b> 3,7	<b>37,1</b> 3,7	17,7	<b>19,4</b> 3,7		
	8	102	2	Жилая комната	18,7	18,7	18,7	3,1		
	8	102	3	Кухня	11,5	11,5		11,5		
	8	102	4	Совмещенный с/у	3,9	3,9		3,9		
	8	102		итого:	37,8	37,8	18,7	19,1		
	8	103	1	Коридор	8,7	8,7	40.0	8,7		
	8 8	103 103	3	Жилая комната Кухня	12,0 5,4	12,0 5,4	12,0	5,4		
	8	103	4	жухня Жилая комната	18,0	18,0	18,0	J, <del>4</del>		
	8	103	5	С/у	1,9	1,9	. 0,0	1,9		
	8	103	6	Совмещенный с/у	3,9	3,9		3,9		
	8	103	7	Жилая комната	12,1	12,1	12,1			
	8	103	8	Лоджия	3,8	22.2	10.1	10.0	3,8	
	<b>8</b>	<b>103</b> 104	1	<b>ИТОГО:</b> Коридор	<b>65,8</b> 7,7	<b>62,0</b> 7,7	42,1	<b>19,9</b> 7,7	3,8	
	8	104	2	коридор Кухня	11,8	11,8		11,8		
	8	104	3	Жилая комната	16,9	16,9	16,9	11,0		
	8	104	4	Жилая комната	11,1	11,1	11,1			
	8	104	5	Ванная	3,4	3,4		3,4		
	8	104	6	C/y	1,9	1,9		1,9		
	8	104	7	Лоджия	2,6	<b>=</b> 0.0	20.0	04.0	2,6	
	<b>8</b>	<b>104</b> 105	1	<b>ИТОГО:</b> Коридор	<b>55,4</b> 3,7	<b>52,8</b> 3,7	28,0	<b>24,8</b> 3,7	2,6	
	8	105	2	коридор Совмещенный с/у	3,7	3,9		3,9		
	8	105	3	Кухня	9,9	9,9		9,9		
	8	105	4	Жилая комната	12,5	12,5	12,5	-,-		
	8	105	5	Кладовая	2,9	2,9		2,9		
	8	105	6	Балкон	2,5				2,5	
	8	105	4	ИТОГО:	35,4	32,9	12,5	20,4	2,5	
	8 8	106 106	1 2	Коридор Кладовая	3,6 2,8	3,6 2,8		3,6 2,8		
	8	106	3	Жилая комната	15,0	15,0	15,0	۷,0		
	8	106	4	Кухня	19,7	19,7	. 5,0	19,7		
	8	106	5	Совмещенный с/у	4,0	4,0		4,0		
	8	106		итого:	45,1	45,1	15,0	30,1		
	8	275	1	Коридор	3,7	3,7		3,7		
	8 8	275 275	3	Совмещенный с/у Жилая комната	4,0 15,4	4,0 15,4	15,4	4,0		
	8	275	4	жилая комната Кухня	4,5	4,5	10,4	4,5		
	8	275	5	Жилая комната	14,9	14,9	14,9	.,0		
	8	275	6	Кладовая	2,8	2,8		2,8		
	8	275	7	Балкон	2,4				2,4	
	8	275		ИТОГО:	47,7	45,3	30,3	15,0	2,4	
	8	276	1 2	Коридор	3,7	3,7		3,7		
	8 8	276 276	3	Кладовая Жилая комната	2,8 12,6	2,8 12,6	12,6	2,8		
	8	276	4	Кухня	9,9	9,9	12,0	9,9		
	8	276	5	Совмещенный с/у	3,9	3,9		3,9		
	8	276	6	Балкон	2,4				2,4	
	8	276		ИТОГО:	35,3	32,9	12,6	20,3	2,4	
	8	277	1	Коридор	7,6	7,6		7,6		

					ž	6		том чис		
			Ř		≥ CT	힏	Г	ілощад	Ь 	
Литера	№ Этажа	Nº Помещения	№ Части помещения	Назначение части помещения	Площадь с учетом неотапливаемых частей помещений	Общая площадь жилого помещения	Жилая	Подсобная	Лоджий, балконов, терасс, веранд	Примечание
	8	277	2	C/y	1,9	1,9		1,9		
	8	277	3	Ванная	3,4	3,4		3,4		
	8	277	4	Жилая комната	11,0	11,0	11,0			
	8	277	5	Жилая комната	14,2	14,2	14,2			
	8	277	6	Кухня	11,9	11,9		11,9	0.0	
	8	277	7	Лоджия	2,6	50.0	05.0	04.0	2,6	
	<b>8</b>	<b>277</b> 278	1	<b>ИТОГО:</b> Коридор	<b>52,6</b> 9,4	<b>50,0</b> 9,4	25,2	<b>24,8</b> 9,4	2,6	
	8	278	2	коридор Жилая комната	11,9	11,9	11,9	9,4		
	8	278	3	Ванная	3,9	3,9	11,0	3,9		
	8	278	4	C/y	1,9	1,9		1,9		
	8	278	5	Жилая комната	17,9	17,9	17,9	,		
	8	278	6	Жилая комната	12,2	12,2	12,2			
	8	278	7	Кухня	5,4	5,4		5,4		
	8	278	8	Балкон	2,5				2,5	
	8	278	4	ИТОГО:	65,1	62,6	42,0	20,6	2,5	
	8	279 279	2	Коридор	5,0	5,0 3,9		5,0 3,9		
	8	279	3	Совмещенный с/у Кухня	3,9 11,4	11,4		11,4		
	8	279	4	Жилая комната	17,6	17,6	17,6	11,4		
	8	279	7	ИТОГО:	37,9	37,9	17,6	20,3		
	8	280	1	Коридор	4,1	4,1	,0	4,1		
	8	280	2	Жилая комната	17,9	17,9	17,9	.,,.		
	8	280	3	Кухня	11,5	11,5		11,5		
	8	280	4	Совмещенный с/у	3,9	3,9		3,9		
	8	280		итого:	37,4	37,4	17,9	19,5		
	8	281	1	Коридор	3,8	3,8		3,8		
	8	281	2	Совмещенный с/у	4,0	4,0		4,0		
	8	281	3 4	Кухня	4,5	4,5	10.7	4,5		
	8 8	281 281	5	Жилая комната Жилая комната	13,7 14,5	13,7 14,5	13,7 14,5			
	8	281	6	Кладовая	2,2	2,2	14,5	2,2		
	8	281	7	Балкон	2,5	2,2		2,2	2,5	
	8	281	,	итого:	45,2	42,7	28,2	14,5	2,5	
	8	282	1	Коридор	7,3	7,3	,	7,3	,	
	8	282	2	C/y	1,6	1,6		1,6		
	8	282	3	Ванная	2,9	2,9		2,9		
	8	282	4	Жилая комната	14,3	14,3	14,3			
	8	282	5	Жилая комната	17,1	17,1	17,1	40.1		
	8	282	6	Кухня	12,1	12,1		12,1	2.0	
	8 <b>8</b>	282 <b>282</b>	7	Лоджия <b>ИТОГО</b> :	2,6 <b>57,9</b>	55,3	31,4	23,9	2,6 <b>2,6</b>	
	8	283	1	Коридор	4,2	4,2	31,4	4,2	2,0	
	8	283	2	Совмещенный с/у	3,9	3,9		3,9		
	8	283	3	Жилая комната	11,2	11,2	11,2	-,0		
	8	283	4	Кухня	3,1	3,1		3,1		
	8	283		итого:	22,4	22,4	11,2	11,2		
	8	284	1	Коридор	4,2	4,2		4,2		
	8	284	2	Жилая комната	11,2	11,2	11,2			
	8	284	3	Кухня	3,1	3,1		3,1		
	8	284	4	Совмещенный с/у	3,9	3,9	44.5	3,9		
	8	284	4	ИТОГО:	22,4	22,4	11,2	11,2		
	8	285 285	2	Коридор С/у	7,7	7,7		7,7 1,6		
L	_ 0	200		C/y	1,6	1,6		1,0	l	<u>I</u>

			_		e Ž	2		гом чис		
		_	НИЯ		o™	011		ілощаді		
Литера	№ Этажа	Ng Помещения	№ Части помещения	Назначение части помещения	Площадь с учетом неотапливаемых частей помещений	Общая площадь жилого помещения	Жилая	Подсобная	Лоджий, балконов, терасс, веранд	Примечание
	8	285	3	Кухня	13,6	13,6		13,6		
	8	285	4	Жилая комната	18,3	18,3	18,3			
	8	285	5	Кладовая	2,5	2,5	40.5	2,5		
	8 8	285 285	6 7	Жилая комната Жилая комната	13,5 11,9	13,5 11,9	13,5			
	8	285	8	жилая комната Ванная	2,9	2,9	11,9	2,9		
	8	285	9	Лоджия	3,1	2,0		2,0	3,1	
	8	285		итого:	75,1	72,0	43,7	28,3	3,1	
	8	286	1	Коридор	3,8	3,8		3,8		
	8	286	2	Совмещенный с/у	3,9	3,9		3,9		
	8 8	286 286	3 4	Кухня Жилая комната	9,9 16,3	9,9 16,3	16,3	9,9		
	8	286	5	Кладовая	2,7	2,7	10,3	2,7		
	8	286		ИТОГО:	36,6	36,6	16,3	20,3		
	8	287	1	Коридор	3,9	3,9		3,9		
	8	287	2	Кладовая	2,7	2,7		2,7		
	8	287	3	Жилая комната	16,4	16,4	16,4			
	8	287 287	4	Кухня	13,5	13,5		13,5		
	8 <b>8</b>	287 287	5	Совмещенный с/у <b>ИТОГО</b> :	3,9 <b>40,4</b>	3,9 <b>40,4</b>	16,4	3,9 <b>24,0</b>		
	8	455	1	Коридор	3,9	3,9	10,4	3,9		
	8	455	2	Совмещенный с/у	3,9	3,9		3,9		
	8	455	3	Кухня	13,5	13,5		13,5		
	8	455	4	Жилая комната	16,3	16,3	16,3			
	8	455	5	Кладовая	2,7	2,7		2,7		
	<b>8</b>	<b>455</b> 456	1	ИТОГО:	<b>40,3</b> 3,9	<b>40,3</b> 3,9	16,3	24,0		
	8	456	2	Коридор Кладовая	2,8	2,8		3,9 2,8		
	8	456	3	Жилая комната	16,3	16,3	16,3	2,0		
	8	456	4	Кухня	9,8	9,8		9,8		
	8	456	5	Совмещенный с/у	3,9	3,9		3,9		
	8	456		итого:	36,7	36,7	16,3	20,4		
	8	457	1	Коридор	7,6	7,6		7,6		
	8 8	457 457	2	Ванная Жилая комната	2,9 11,9	2,9 11,9	11,9	2,9		
	8	457	4	Жилая комната	13,5	13,5	13,5			
	8	457	5	Кладовая	2,5	2,5		2,5		
	8	457	6	Жилая комната	18,3	18,3	18,3			
	8	457	7	Кухня	13,7	13,7		13,7		
	8	457	8	C/y	1,6	1,6		1,6	0.1	
	8 <b>8</b>	457 <b>457</b>	9	Лоджия <b>ИТОГО</b> :	3,1 <b>75,1</b>	72.0	43,7	28,3	3,1 <b>3,1</b>	
	8	457 458	1	Коридор	4,2	<b>72,0</b> 4,2	43,7	<b>28,3</b> 4,2	ა, I	
	8	458	2	Совмещенный с/у	3,9	3,9		3,9		
	8	458	3	Жилая комната	11,1	11,1	11,1	,-		
	8	458	4	Кухня	3,1	3,1		3,1		
	8	458		итого:	22,3	22,3	11,1	11,2		
<u> </u>	8	459	1	Коридор	4,2	4,2	11 1	4,2		
	8 8	459 459	3	Жилая комната Кухня	11,1 3,1	11,1 3,1	11,1	3,1		
	8	459	4	Совмещенный с/у	3,9	3,9		3,9		
	8	459	·	ИТОГО:	22,3	22,3	11,1	11,2		
	8	460	1	Коридор	7,2	7,2		7,2		
	8	460	2	Кухня	12,0	12,0		12,0		

			ВИ		CT e Ĭ	1010		гом чис ілощаді		
Литера	№ Этажа	Nº Помещения	№ Части помещения	Назначение части помещения	Площадь с учетом неотапливаемых частей помещений	Общая площадь жилого помещения	Жилая	Подсобная	Лоджий, балконов, терасс, веранд	Примечание
	8	460	3	Жилая комната	16,9	16,9	16,9			
	8	460	4	Жилая комната	14,5	14,5	14,5			
	8	460 460	5 6	Ванная С/у	2,9 1,6	2,9		2,9 1,6		
	8	460	7	С/у Лоджия	2,9	1,6		1,0	2,9	
	8	460	,	итого:	58,0	55,1	31,4	23,7	2,9	
	8	461	1	Коридор	3,7	3,7		3,7	,-	
	8	461	2	Кладовая	2,3	2,3		2,3		
	8	461	3	Жилая комната	14,3	14,3	14,3			
	8 8	461 461	4 5	Жилая комната Кухня	13,7 4,5	13,7 4,5	13,7	1 E		
	8	461	6	Совмещенный с/у	4,0	4,0		4,5 4,0		
	8	461	7	Балкон	2,4	7,0		7,0	2,4	
	8	461		итого:	44,9	42,5	28,0	14,5	2,4	
	8	462	1	Коридор	3,9	3,9		3,9		
	8	462	2	Совмещенный с/у	3,9	3,9		3,9		
	8	462 462	3 4	Кухня Жилая комната	11,4 17,7	11,4 17,7	17,7	11,4		
	8	462 462	4	жилая комната <b>ИТОГО</b> :	36,9	36,9	17,7	19,2		
	8	463	1	Коридор	4,9	4,9	11,1	4,9		
	8	463	2	Жилая комната	17,4	17,4	17,4	.,,-		
	8	463	3	Кухня	11,4	11,4		11,4		
	8	463	4	Совмещенный с/у	3,9	3,9		3,9		
	8	463	4	ИТОГО:	37,6	37,6	17,4	20,2		
	8	464 464	1 2	Коридор Жилая комната	9,4 12,2	9,4 12,2	12,2	9,4		
	8	464	3	Кухня	5,4	5,4	12,2	5,4		
	8	464	4	Жилая комната	18,1	18,1	18,1	0, 1		
	8	464	5	C/y	1,9	1,9	,	1,9		
	8	464	6	Ванная	3,9	3,9		3,9		
	8	464	7	Жилая комната	12,0	12,0	12,0			
	8	464 <b>464</b>	8	Балкон <b>ИТОГО</b> :	2,4 <b>65,3</b>	62.0	42,3	20.6	2,4 <b>2,4</b>	
	<b>8</b>	465	1	Коридор	7,5	<b>62,9</b> 7,5	42,3	<b>20,6</b> 7,5	2,4	
	8	465	2	Кухня	12,0	12,0		12,0		
	8	465	3	Жилая комната	14,2	14,2	14,2			
	8	465	4	Жилая комната	11,1	11,1	11,1			
	8	465	5	Ванная	3,4	3,4		3,4		
	8	465 465	6 7	С/у Лоджия	1,9	1,9		1,9	26	
	8	465 465	/	лоджия ИТОГО:	2,6 <b>52,7</b>	50,1	25,3	24,8	2,6 <b>2,6</b>	
	8	466	1	Коридор	3,7	3,7	_0,0	3,7	_,5	
	8	466	2	Совмещенный с/у	3,9	3,9		3,9		
	8	466	3	Кухня	10,0	10,0		10,0		
	8	466	4	Жилая комната	12,4	12,4	12,4	0.5		
	8	466 466	5 6	Кладовая	2,8	2,8		2,8	2.4	
	8 <b>8</b>	466 <b>466</b>	ь	Балкон <b>ИТОГО</b> :	2,4 <b>35,2</b>	32,8	12,4	20,4	2,4 <b>2,4</b>	
	8	467	1	Коридор	3,7	3,7	12,4	3,7	∠,→	
	8	467	2	Кладовая	2,8	2,8		2,8		
	8	467	3	Жилая комната	14,9	14,9	14,9			
	8	467	4	Жилая комната	15,6	15,6	15,6			
	8	467	5	Кухня	4,5	4,5		4,5		
	8	467	6	Совмещенный с/у	4,0	4,0		4,0		

			В1		z e ž	ого		том чис ілощад		
Литера	№ Этажа	Ne Помещения	№ Части помещения	Назначение части помещения	Площадь с учетом неотапливаемых частей помещений	Общая площадь жилого помещения	Жилая	Подсобная	Лоджий, балконов, терасс, веранд	Примечание
	8	467	7	Балкон	2,4				2,4	
	8	467	4	ИТОГО:	47,9	45,5	30,5	15,0	2,4	
	8 8	651 651	1 2	Коридор Совмещенный с/у	3,7 4,0	3,7 4,0		3,7 4,0		
	8	651	3	Совмещенный с/у Кухня	19,8	19,8		19,8		
	8	651	4	Жилая комната	14,9	14,9	14,9	10,0		
	8	651	5	Кладовая	2,9	2,9	,	2,9		
	8	651		итого:	45,3	45,3	14,9	30,4		
	8	652	1	Коридор	3,8	3,8		3,8		
	8	652	2	Кладовая	2,7	2,7	10.0	2,7		
-	8	652 652	3 4	Жилая комната Кухня	12,6 10,0	12,6 10,0	12,6	10,0		
	8	652	5	кухня Совмещенный с/у	3,9	3,9		3,9		
	8	652	6	Балкон	2,4	0,0		0,0	2,4	
	8	652	-	итого:	35,4	33,0	12,6	20,4	2,4	
	8	653	1	Коридор	7,6	7,6		7,6		
	8	653	2	C/y	1,9	1,9		1,9		
	8	653	3	Ванная	3,4	3,4		3,4		
	8	653	4	Жилая комната	11,2	11,2	11,2			
	8	653 653	5	Жилая комната	16,8	16,8	16,8	12.0		
	8	653	6 7	Кухня Лоджия	12,0 2,6	12,0		12,0	2,6	
	8	<b>653</b>	,	итого:	55,5	52,9	28,0	24,9	2,6	
	8	654	1	Коридор	8,7	8,7		8,7	_,~	
	8	654	2	Жилая комната	12,1	12,1	12,1			
	8	654	3	Совмещенный с/у	3,9	3,9		3,9		
	8	654	4	C/y	1,9	1,9		1,9		
	8	654	5	Жилая комната	17,9	17,9	17,9			
	8	654 654	6 7	Жилая комната	12,3 5,4	12,3 5,4	12,3	5,4		
	8	654	8	Кухня Лоджия	3,8	5,4		5,4	3,8	
	8	654	0	итого:	66,0	62,2	42,3	19,9	3,8	
	8	655	1	Коридор	3,7	3,7	,-	3,7	- 0,0	
	8	655	2	Совмещенный с/у	3,9	3,9		3,9		
	8	655	3	Кухня	11,5	11,5		11,5		
	8	655	4	Жилая комната	18,9	18,9	18,9	40		
	8	<b>655</b>	4	ИТОГО:	38,0	38,0	18,9	19,1		
	8	656 656	2	Коридор Жилая комната	4,0 17,8	4,0 17,8	17,8	4,0		
	8	656	3	Кухня	11,5	11,5	17,0	11,5		
	8	656	4	Совмещенный с/у	3,9	3,9		3,9		
	8	656		ИТОГО:	37,2	37,2	17,8	19,4		
	8	657	1	Коридор	3,8	3,8		3,8		
	8	657	2	Совмещенный с/у	4,0	4,0		4,0		
	8	657	3	Кухня	4,5	4,5	40.0	4,5		
	8 8	657 657	4 5	Жилая комната	13,8 14,4	13,8 14,4	13,8 14,4			
<u> </u>	8	657	6	Жилая комната Кладовая	2,3	2,3	14,4	2,3		
	8	657	7	Балкон	2,3	۷,5		2,0	2,4	
	8	657		итого:	45,2	42,8	28,2	14,6	2,4	
	8	658	1	Коридор	7,3	7,3		7,3		
	8	658	2	C/y	1,6	1,6		1,6		
	8	658	3	Ванная	2,9	2,9		2,9		
	8	658	4	Жилая комната	14,4	14,4	14,4			

					Ž	<u>e</u>		гом числ		
			ния		ΣĊŢ	힏	П	<b>ІЛОЩАДЬ</b>	<u>,                                      </u>	1
Литера	№ Этажа	Nº Помещения	№ Части помещения	Назначение части помещения	Площадь с учетом неотапливаемых частей помещений	Общая площадь жилого помещения	Жилая	Подсобная	Лоджий, балконов, терасс, веранд	Примечание
	8	658	5	Жилая комната	16,9	16,9	16,9			
	8	658	6	Кухня	12,0	12,0		12,0		
	8	658	7	Лоджия	2,9				2,9	
	8	<b>658</b> 659	4	ИТОГО:	58,0	55,1	31,3	23,8	2,9	
	<u>8</u> 8	659	1 2	Коридор Совмещенный с/у	4,2 3,9	4,2 3,9		4,2 3,9		
	8	659	3	Жилая комната	11,1	11,1	11,1	3,3		
	8	659	4	Кухня	3,1	3,1	, .	3,1		
	8	659		ИТОГО:	22,3	22,3	11,1	11,2		
	8	660	1	Коридор	4,2	4,2		4,2		
	8	660	3	Жилая комната	11,2	11,2	11,2	2.4		
	<u>8</u> 8	660 660	4	Кухня Совмещенный с/у	3,1 3,9	3,1 3,9		3,1 3,9		
	8	660	_	ИТОГО:	22,4	22,4	11,2	11,2		
	8	661	1	Коридор	4,6	4,6	,_	4,6		
	8	661	2	Совмещенный с/у	3,9	3,9		3,9		
	8	661	3	Кухня	10,9	10,9		10,9		
	8	661	4	Жилая комната	13,8	13,8	13,8	0.0		
	8	661	5	Кладовая	2,3	2,3	12.6	2,3		
	<u>8</u> 8	661 661	6 7	Жилая комната Балкон	13,6 2,4	13,6	13,6		2,4	
	8	661	,	ИТОГО:	51,5	49,1	27,4	21,7	2,4	
	8	662	1	Коридор	3,9	3,9	,.	3,9	_, .	
	8	662	2	Жилая комната	15,1	15,1	15,1			
	8	662	3	Кухня	4,1	4,1		4,1		
	8	662	4	Совмещенный с/у	3,9	3,9		3,9		
	8	662	5	Балкон	2,4	27.0	45.4	44.0	2,4	
	<b>8</b>	<b>662</b> 663	1	<b>ИТОГО:</b> Коридор	<b>29,4</b> 3,8	<b>27,0</b> 3,8	15,1	<b>11,9</b> 3,8	2,4	
	8	663	2	Совмещенный с/у	3,9	3,9		3,9		
	8	663	3	Кухня	9,8	9,8		9,8		
	8	663	4	Жилая комната	12,5	12,5	12,5			
	8	663	5	Кладовая	2,8	2,8		2,8		
	8	663	4	ИТОГО:	32,8	32,8	12,5	20,3		
$\vdash$	<u>8</u> 8	664 664	2	Коридор Кладовая	3,8 2,8	3,8 2,8		3,8 2,8		
	8	664	3	Жилая комната	16,3	16,3	16,3	۷,0		
	8	664	4	Кухня	13,6	13,6	. 0,0	13,6		
	8	664	5	Совмещенный с/у	3,9	3,9		3,9		
	8	664		ИТОГО:	40,4	40,4	16,3	24,1		
	8	= 4	4	ИТОГО ПО КВ:	2309,5	2235,1	1182,5	1052,6	74,4	
$\vdash$	8	моп.1 моп.1	1 2	Лестничная клетка ЛВ-1 Лифтовой холл	13,0 9,4	<del>                                     </del>		<del>                                     </del>		
	<u> </u>	моп. 1 моп.1	3	Лифтовой холл Межквартирный коридор	70,6	<del> </del>				
	8	моп.1		ИТОГО:	93,0					
	8	моп.2	1	Лестничная клетка ЛВ-2	12,9					
	8	моп.2	2	Лифтовой холл	9,3					
	8	моп.2	3	Межквартирный коридор	63,6					
	8	моп.2	1	ИТОГО:	85,8					
$\vdash$	<u>8</u> 8	моп.3 моп.3	2	Лестничная клетка ЛВ-3 Лифтовой холл	13,0 9,2	<del>                                     </del>		<del>                                     </del>		
	8	моп.3	3	Межквартирный коридор	63,6	†				
										-
	8	моп.3		итого:	85,8					

		_	ния		том	жилого я		том чис ілощаді		
Литера	№ Этажа	Nº Помещения	№ Части помещения	Назначение части помещения	Площадь с учетом неотапливаемых час помещений	Общая площадь жи помещения	Жилая	Подсобная	Лоджий, балконов, терасс, веранд	Примечание
	8	моп.4	2	Лифтовой холл	9,4					
	8	моп.4	3	Межквартирный коридор	70,4					
	8	моп.4		итого:	92,9					
	8			ИТОГО ПО МОП:	357,5					
	8			итого по этажу:	2667,0	2235,1	1182,5	1052,6	74,4	

			ВИ		CT B Ĭ	100		том чис ілощад		
Литера	№ Этажа	№ Помещения	№ Части помещения	Назначение части помещения	Площадь с учетом неотапливаемых частей помещений	Общая площадь жилого помещения	Жилая	Подсобная	Лоджий, балконов, терасс, веранд	Примечание
	9	107	1	Коридор	3,7	3,7		3,7		
	9	107	2	Совмещенный с/у	3,9	3,9		3,9		
	9	107	3	Кухня	13,5	13,5	40.0	13,5		
	9	107 107	4 5	Жилая комната Кладовая	16,3 2,7	16,3 2,7	16,3	2,7		
	9	107	J	ИТОГО:	40,1	40,1	16,3	23,8		
	9	108	1	Коридор	3,7	3,7	10,0	3,7		
	9	108	2	Кладовая	2,8	2,8		2,8		
	9	108	3	Жилая комната	12,6	12,6	12,6			
	9	108	4	Кухня	10,0	10,0		10,0		
	9	108 <b>108</b>	5	Совмещенный с/у <b>ИТОГО</b> :	3,9 <b>33,0</b>	3,9 <b>33,0</b>	12,6	3,9 <b>20,4</b>		
	9	109	1	Коридор	3,9	3,9	12,0	3,9		
	9	109	2	Совмещенный с/у	3,9	3,9		3,9		
	9	109	3	Жилая комната	15,1	15,1	15,1	- , -		
	9	109	4	Кухня	4,1	4,1		4,1		
	9	109	5	Балкон	2,4				2,4	
	9	109	4	ИТОГО:	29,4	27,0	15,1	11,9	2,4	
	9	110 110	1 2	Коридор Жилая комната	4,6 13,5	4,6 13,5	13,5	4,6		
	9	110	3	жилая комната Кладовая	2,4	2,4	13,3	2,4		
	9	110	4	Жилая комната	13,8	13,8	13,8	2,4		
	9	110	5	Кухня	11,0	11,0	10,0	11,0		
	9	110	6	Совмещенный с/у	3,9	3,9		3,9		
	9	110	7	Балкон	2,3				2,3	
	9	110	4	ИТОГО:	51,5	49,2	27,3	21,9	2,3	
	9	111 111	1 2	Коридор Совмещенный с/у	4,2 3,9	4,2 3,9		4,2 3,9		
	9	111	3	Жилая комната	11,2	11,2	11,2	3,9		
	9	111	4	Кухня	3,1	3,1	, _	3,1		
	9	111		итого:	22,4	22,4	11,2	11,2		
	9	112	1	Коридор	4,2	4,2		4,2		
	9	112	2	Жилая комната	11,3	11,3	11,3			
	9	112 112	3 4	Кухня Совмещенный с/у	3,1	3,1		3,1 3,9		
	9	112	4	ИТОГО:	3,9 <b>22,5</b>	3,9 <b>22,5</b>	11,3	3,9 <b>11,2</b>		
	9	113	1	Коридор	7,2	7,2	,0	7,2		
	9	113	2	Кухня	12,0	12,0		12,0		
	9	113	3	Жилая комната	17,0	17,0	17,0			
	9	113	4	Жилая комната	14,4	14,4	14,4			
	9	113	5	Ванная	2,9	2,9		2,9		
	9	113 113	6 7	С/у Лоджия	1,6 2,8	1,6		1,6	2,8	
	9	113	,	лоджия итого:	57,9	55,1	31,4	23,7	2,8	
	9	114	1	Коридор	3,8	3,8	J., 1	3,8	_,•	
	9	114	2	Кладовая	2,2	2,2		2,2		
	9	114	3	Жилая комната	14,4	14,4	14,4			
	9	114	4	Жилая комната	13,8	13,8	13,8	4.5		
	9 0	114	5	Кухня	4,5	4,5		4,5		
	9	114 114	6 7	Совмещенный с/у Балкон	4,0 2,4	4,0		4,0	2,4	
	9	114	,	итого:	45,1	42,7	28,2	14,5	2,4	
	9	115	1	Коридор	4,0	4,0	,_	4,0	_, .	
	9	115	2	Совмещенный с/у	3,9	3,9		3,9		

			Ви		C T e Ň	0101		гом чис ілощад		
Литера	№ Этажа	Nº Помещения	№ Части помещения	Назначение части помещения	Площадь с учетом неотапливаемых частей помещений	Общая площадь жилого помещения	Жилая	Подсобная	Лоджий, балконов, терасс, веранд	Примечание
	9	115	3	Кухня	11,5	11,5		11,5		
	9	115	4	Жилая комната	17,7	17,7	17,7	40.4		
	9	<b>115</b> 116	1	<b>ИТОГО:</b> Коридор	<b>37,1</b> 3,7	<b>37,1</b> 3,7	17,7	<b>19,4</b> 3,7		
	9	116	2	Жилая комната	18,7	18,7	18,7	3,1		
	9	116	3	Кухня	11,5	11,5		11,5		
	9	116	4	Совмещенный с/у	3,9	3,9		3,9		
	9	116		итого:	37,8	37,8	18,7	19,1		
	9	117	1	Коридор	8,7	8,7	40.0	8,7		
	9	117 117	3	Жилая комната Кухня	12,0 5,4	12,0 5,4	12,0	5,4		
	9	117	4	жухня Жилая комната	18,0	18,0	18,0	5,4		
	9	117	5	C/y	1,9	1,9	. 0,0	1,9		
	9	117	6	Совмещенный с/у	3,9	3,9		3,9		
	9	117	7	Жилая комната	12,1	12,1	12,1			
	9	117	8	Лоджия	3,8	00.0	40.4	40.0	3,8	
	9	<b>117</b> 118	1	<b>ИТОГО:</b> Коридор	<b>65,8</b> 7,7	<b>62,0</b> 7,7	42,1	<b>19,9</b> 7,7	3,8	
	9	118	2	Кухня	11,8	11,8		11,8		
	9	118	3	Жилая комната	16,9	16,9	16,9	, c		
	9	118	4	Жилая комната	11,1	11,1	11,1			
	9	118	5	Ванная	3,4	3,4		3,4		
	9	118	6	C/y	1,9	1,9		1,9	0.5	
	9	118 <b>118</b>	7	Лоджия <b>ИТОГО</b> :	2,5 <b>55,3</b>	52,8	28,0	24,8	2,5 <b>2,5</b>	
	9	119	1	Коридор	3,7	3,7	20,0	3,7	2,5	
	9	119	2	Совмещенный с/у	3,9	3,9		3,9		
	9	119	3	Кухня	9,9	9,9		9,9		
	9	119	4	Жилая комната	12,5	12,5	12,5			
	9	119	5	Кладовая	2,9	2,9		2,9	0.5	
	9	119 <b>119</b>	6	Балкон <b>ИТОГО</b> :	2,5 <b>35,4</b>	32,9	12,5	20,4	2,5 <b>2,5</b>	
	9	120	1	Коридор	3,6	3,6	12,3	3,6	2,5	
	9	120	2	Кладовая	2,8	2,8		2,8		
	9	120	3	Жилая комната	15,0	15,0	15,0			
	9	120	4	Кухня	19,7	19,7		19,7		
	9	120	5	Совмещенный с/у	4,0	4,0	15.0	4,0		
	9	<b>120</b> 288	1	<b>ИТОГО:</b> Коридор	<b>45,1</b> 3,7	<b>45,1</b> 3,7	15,0	<b>30,1</b> 3,7		
	9	288	2	Совмещенный с/у	4,0	4,0		4,0		
	9	288	3	Жилая комната	15,4	15,4	15,4	,-		
	9	288	4	Кухня	4,5	4,5		4,5		
	9	288	5	Жилая комната	14,9	14,9	14,9			
	9	288	6	Кладовая	2,8	2,8		2,8	0.4	
	9	288 <b>288</b>	7	Балкон <b>ИТОГО</b> :	2,4 <b>47,7</b>	45,3	30,3	15,0	2,4 <b>2,4</b>	
	9	289	1	Коридор	3,7	3,7	30,0	3,7	<b>-</b> , <del>-</del>	
	9	289	2	Кладовая	2,8	2,8		2,8		
	9	289	3	Жилая комната	12,6	12,6	12,6			
	9	289	4	Кухня	9,9	9,9		9,9		
	9	289	5	Совмещенный с/у	3,9	3,9		3,9	0.4	
	9	289 <b>289</b>	6	Балкон <b>ИТОГО</b> :	2,4 <b>35,3</b>	32,9	12,6	20,3	2,4 <b>2,4</b>	
	9	290	1	Коридор	7,6	7,6	12,0	7,6	∠,→	
	J	230	ı	коридор	1,0	1,0	<u> </u>	7,0		

В В В В В В В В В В В В В В В В В В В				<b>Б</b>		Teř	010		том чис ілощад		
9 290 2 Bahuan 3,4 3,4 3,4 3,4 3,4 9 290 3 Bahuan 13,4 3,4 3,4 3,4 9 290 4 Жилая комната 11,0 11,0 11,0 11,0 11,0 11,0 9 290 5 Жилая комната 11,2 11,2 11,2 11,9 9 290 6 Курчи 11,9 11,9 11,9 11,9 11,9 9 290 7 Лоджия 2,6 5 2,6 50,0 25,2 24,8 2,6 9 291 1 Коридор 9,4 9,4 9,4 9,4 9,4 9,4 9,9 291 2 Жилая комната 11,9 11,9 11,9 11,9 11,9 9 291 3 Bahuan 3,9 3,9 3,9 3,9 3,9 9 291 4 Сгу 1,9 1,9 17,9 17,9 17,9 17,9 17,9 17,9 1	итера	Этажа	мещения	помещени		4ь с учетом аемых час ещений	ощадь жиле ещения				мечание

9 298 2 C/y 1,6 1,6 1,6											

			ИЯ		Z C Z	010		гом чис ілощад		
Литера	№ Этажа	№ Помещения	№ Части помещения	Назначение части помещения	Площадь с учетом неотапливаемых частей помещений	Общая площадь жилого помещения	Жилая	Подсобная	Лоджий, балконов, терасс, веранд	Примечание
	9	298	3	Кухня	13,6	13,6		13,6		
	9	298	4	Жилая комната	18,3	18,3	18,3			
	9	298	5	Кладовая	2,5	2,5	40.5	2,5		
	9	298 298	6 7	Жилая комната Жилая комната	13,5 11,9	13,5 11,9	13,5 11,9			
	9	298	8	Ванная	2,9	2,9	11,5	2,9		
	9	298	9	Лоджия	3,1	_,0		,_	3,1	
	9	298		итого:	75,1	72,0	43,7	28,3	3,1	
	9	299	1	Коридор	3,8	3,8		3,8		
	9	299	3	Совмещенный с/у	3,9	3,9		3,9		
	9	299 299	4	Кухня Жилая комната	9,9 16,3	9,9 16,3	16,3	9,9		
	9	299	5	Кладовая	2,7	2,7	10,5	2,7		
	9	299		итого:	36,6	36,6	16,3	20,3		
	9	300	1	Коридор	3,9	3,9		3,9		
	9	300	2	Кладовая	2,7	2,7		2,7		
	9	300	3	Жилая комната	16,4	16,4	16,4	40.5		
	9	300 300	4 5	Кухня Совмещенный с/у	13,5 3,9	13,5 3,9		13,5 3,9		
	9	300	J	итого:	40,4	40,4	16,4	24,0		
	9	468	1	Коридор	3,9	3,9		3,9		
	9	468	2	Совмещенный с/у	3,9	3,9		3,9		
	9	468	3	Кухня	13,5	13,5		13,5		
	9	468	4	Жилая комната	16,3	16,3	16,3			
	9	468	5	Кладовая	2,7	2,7	46.2	2,7		
	9	<b>468</b> 469	1	<b>ИТОГО:</b> Коридор	<b>40,3</b> 3,9	<b>40,3</b> 3,9	16,3	<b>24,0</b> 3,9		
	9	469	2	Коридор Кладовая	2,8	2,8		2,8		
	9	469	3	Жилая комната	16,3	16,3	16,3	,-		
	9	469	4	Кухня	9,8	9,8		9,8		
	9	469	5	Совмещенный с/у	3,9	3,9		3,9		
	9	469	4	итого:	36,7	36,7	16,3	20,4		
	9	470 470	2	Коридор	7,6 2,9	7,6 2,9		7,6 2,9		
	9	470	3	Ванная Жилая комната	11,9	2,9 11,9	11,9	۷,۶		
	9	470	4	Жилая комната	13,5	13,5	13,5			
	9	470	5	Кладовая	2,5	2,5	-,-	2,5		
	9	470	6	Жилая комната	18,2	18,2	18,2			
	9	470	7	Кухня	13,7	13,7		13,7		
	9	470 470	8	С/у	1,6	1,6		1,6	2.0	
	9	470 <b>470</b>	9	Лоджия <b>ИТОГО</b> :	3,0 <b>74,9</b>	71,9	43,6	28,3	3,0 <b>3,0</b>	
	9	471	1	Коридор	4,2	4,2	0,0	4,2	3,0	
	9	471	2	Совмещенный с/у	3,9	3,9		3,9		
	9	471	3	Жилая комната	11,1	11,1	11,1			
	9	471	4	Кухня	3,1	3,1		3,1		
	9	471	4	ИТОГО:	22,3	22,3	11,1	11,2		
	9	472 472	1 2	Коридор Жилая комната	4,2 11,1	4,2 11,1	11,1	4,2		
	9	472	3	жилая комната Кухня	3,1	3,1	11,1	3,1		
	9	472	4	Совмещенный с/у	3,9	3,9		3,9		
	9	472		итого:	22,3	22,3	11,1	11,2		
	9	473	1	Коридор	7,2	7,2		7,2		
	9	473	2	Кухня	12,0	12,0		12,0		

					>5		В.	том чис	ле	
			<u> </u>		. E	1010	п	ілощад	ь	
Литера	№ Этажа	Nº Помещения	№ Части помещения	Назначение части помещения	Площадь с учетом неотапливаемых частей помещений	Общая площадь жилого помещения	Жилая	Подсобная	Лоджий, балконов, терасс, веранд	Примечание
	9	473	3	Жилая комната	16,9	16,9	16,9			
	9	473	4	Жилая комната	14,5	14,5	14,5			
	9	473 473	5 6	Ванная С/у	2,9 1,6	2,9 1,6		2,9 1,6		
	9	473	7	С/у Лоджия	2,9	1,0		1,0	2,9	
	9	473	•	итого:	58,0	55,1	31,4	23,7	2,9	
	9	474	1	Коридор	3,7	3,7		3,7	·	
	9	474	2	Кладовая	2,3	2,3		2,3		
	9	474	3	Жилая комната	14,3	14,3	14,3			
	9	474 474	4 5	Жилая комната Кухня	13,7 4,5	13,7 4,5	13,7	4,5		
	9	474	6	Совмещенный с/у	4,0	4,0		4,0		
	9	474	7	Балкон	2,4				2,4	
	9	474		ИТОГО:	44,9	42,5	28,0	14,5	2,4	
	9	475	1	Коридор	3,9	3,9		3,9		
	9	475 475	3	Совмещенный с/у Кухня	3,9 11,4	3,9 11,4		3,9 11,4		
	9	475	4	Жилая комната	17,7	17,7	17,7	11,4		
	9	475	-	ИТОГО:	36,9	36,9	17,7	19,2		
	9	476	1	Коридор	4,9	4,9		4,9		
	9	476	2	Жилая комната	17,4	17,4	17,4			
	9	476 476	3 4	Кухня Совмещенный с/у	11,4 3,9	11,4 3,9		11,4 3,9		
	9	476	4	ИТОГО:	37,6	<b>37,6</b>	17,4	20,2		
	9	477	1	Коридор	9,4	9,4	,.	9,4		
	9	477	2	Жилая комната	12,2	12,2	12,2			
	9	477	3	Кухня	5,4	5,4		5,4		
	9	477	4	Жилая комната	18,1	18,1	18,1	4.0		
	9	477 477	5 6	С/у Ванная	1,9 3,9	1,9 3,9		1,9 3,9		
	9	477	7	Жилая комната	12,0	12,0	12,0	3,9		
	9	477	8	Балкон	2,4	,0	,		2,4	
	9	477		итого:	65,3	62,9	42,3	20,6	2,4	
	9	478	1	Коридор	7,5	7,5		7,5		
-	9	478 478	3	Кухня	12,0	12,0	14.2	12,0		
	9	478	4	Жилая комната Жилая комната	14,2 11,1	14,2 11,1	14,2 11,1			
	9	478	5	Ванная	3,4	3,4	, , .	3,4		
	9	478	6	C/y	1,9	1,9		1,9		
	9	478	7	Лоджия	2,6				2,6	
	9	478	4	ИТОГО:	52,7	50,1	25,3	24,8	2,6	
	9	479 479	2	Коридор Совмещенный с/у	3,7 3,9	3,7 3,9		3,7 3,9		
	9	479	3	Совмещенный с/у Кухня	10,0	10,0		10,0		
	9	479	4	Жилая комната	12,4	12,4	12,4	-,•		
	9	479	5	Кладовая	2,8	2,8		2,8		
	9	479	6	Балкон	2,4	00.0	40 :	00.1	2,4	
	9	<b>479</b> 480	1	ИТОГО:	<b>35,2</b> 3,7	<b>32,8</b> 3,7	12,4	<b>20,4</b> 3,7	2,4	
<u> </u>	9	480	2	Коридор Кладовая	2,8	2,8		2,8		
	9	480	3	Жилая комната	14,9	14,9	14,9	2,0		
	9	480	4	Жилая комната	15,6	15,6	15,6			
	9	480	5	Кухня	4,5	4,5		4,5		
	9	480	6	Совмещенный с/у	4,0	4,0		4,0		

			ИЯ		Z C Z	010		том чис ілощад		
Литера	№ Этажа	мещения Помещения	№ Части помещения	Назначение части помещения	Площадь с учетом неотапливаемых частей помещений	Общая площадь жилого помещения	Жилая	Подсобная	Лоджий, балконов, терасс, веранд	Примечание
	9	480	7	Балкон	2,4				2,4	
	9	480	4	ИТОГО:	47,9	45,5	30,5	15,0	2,4	
	9	665 665	1 2	Коридор Совмещенный с/у	3,7 4,0	3,7 4,0		3,7 4,0		
	9	665	3	Совмещенный с/у Кухня	19,8	19,8		19,8		
	9	665	4	Жилая комната	14,9	14,9	14,9	.0,0		
	9	665	5	Кладовая	2,9	2,9		2,9		
	9	665		итого:	45,3	45,3	14,9	30,4		
	9	666	1	Коридор	3,8	3,8		3,8		
	9	666	2	Кладовая	2,7	2,7	10.0	2,7		
-	9	666 666	3 4	Жилая комната Кухня	12,6 10,0	12,6 10,0	12,6	10,0		
	9	666	5	кухня Совмещенный с/у	3,9	3,9		3,9		
	9	666	6	Балкон	2,4	0,0		0,0	2,4	
	9	666	-	итого:	35,4	33,0	12,6	20,4	2,4	
	9	667	1	Коридор	7,6	7,6		7,6		
	9	667	2	C/y	1,9	1,9		1,9		
	9	667	3	Ванная	3,4	3,4		3,4		
	9	667	4	Жилая комната	11,2	11,2	11,2			
	9	667	5	Жилая комната	16,8	16,8	16,8	12.0		
	9	667 667	6 7	Кухня Лоджия	12,0 2,7	12,0		12,0	2,7	
	9	667	,	итого:	55,6	52,9	28,0	24,9	2,7	
	9	668	1	Коридор	8,7	8,7		8,7	_,.	
	9	668	2	Жилая комната	12,1	12,1	12,1			
	9	668	3	Совмещенный с/у	3,9	3,9		3,9		
	9	668	4	C/y	1,9	1,9		1,9		
	9	668	5	Жилая комната	17,9	17,9	17,9			
	9	668 668	6 7	Жилая комната	12,3 5,4	12,3 5,4	12,3	5,4		
	9	668	8	Кухня Лоджия	3,8	5,4		5,4	3,8	
	9	668	0	итого:	66,0	62,2	42,3	19,9	3,8	
	9	669	1	Коридор	3,7	3,7	,	3,7	0,0	
	9	669	2	Совмещенный с/у	3,9	3,9		3,9		
	9	669	3	Кухня	11,5	11,5		11,5		
	9	669	4	Жилая комната	18,9	18,9	18,9			
	9	669		ИТОГО:	38,0	38,0	18,9	19,1		
	9	670 670	2	Коридор Жилая комната	4,0 17,8	4,0 17,8	17,8	4,0		
	9	670	3	жилая комната Кухня	11,5	11,5	17,0	11,5		
	9	670	4	Совмещенный с/у	3,9	3,9		3,9		
	9	670		ИТОГО:	37,2	37,2	17,8	19,4		
	9	671	1	Коридор	3,8	3,8		3,8		
	9	671	2	Совмещенный с/у	4,0	4,0		4,0		
	9	671	3	Кухня	4,5	4,5	46.0	4,5		
	9	671	4 5	Жилая комната	13,8	13,8	13,8			
	9	671 671	6	Жилая комната Кладовая	14,4 2,3	14,4 2,3	14,4	2,3		
	9	671	7	кладовая Балкон	2,3	۷,۵		۷,٥	2,4	
	9	671	,	итого:	45,2	42,8	28,2	14,6	2,4	
	9	672	1	Коридор	7,3	7,3	,_	7,3	_, -	
	9	672	2	C/y	1,6	1,6		1,6		
	9	672	3	Ванная	2,9	2,9		2,9		
	9	672	4	Жилая комната	14,4	14,4	14,4			

					, <b>z</b>		В	гом чис.	пе	
			КИ		_ Te	00	п	лощаді	•	
Литера	№ Этажа	№ Помещения	№ Части помещения	Назначение части помещения	Площадь с учетом неотапливаемых частей помещений	Общая площадь жилого помещения	Жилая	Подсобная	Лоджий, балконов, терасс, веранд	Примечание
	9	672	5	Жилая комната	16,9	16,9	16,9			
	9	672	6	Кухня	12,0	12,0		12,0		
	9	672	7	Лоджия	2,9	FF 4	04.0	00.0	2,9	
	<b>9</b>	<b>672</b> 673	1	<b>ИТОГО:</b> Коридор	<b>58,0</b> 4,2	<b>55,1</b> 4,2	31,3	<b>23,8</b> 4,2	2,9	
	9	673	2	Совмещенный с/у	3,9	3,9		3,9		
	9	673	3	Жилая комната	11,1	11,1	11,1	0,0		
	9	673	4	Кухня	3,1	3,1		3,1		
	9	673		ИТОГО:	22,3	22,3	11,1	11,2		
	9	674	1	Коридор	4,2	4,2	44.0	4,2		
	9	674 674	2	Жилая комната Кухня	11,2 3,1	11,2 3,1	11,2	3,1		
	9	674	4	Совмещенный с/у	3,1	3,9		3,1		
	9	674	-	итого:	22,4	22,4	11,2	11,2		
	9	675	1	Коридор	4,6	4,6		4,6		
	9	675	2	Совмещенный с/у	3,9	3,9		3,9		
	9	675	3	Кухня	10,9	10,9	40.0	10,9		
	9	675 675	4 5	Жилая комната	13,8 2,3	13,8 2,3	13,8	2,3		
	9	675	6	Кладовая Жилая комната	13,6	13,6	13,6	2,3		
	9	675	7	Балкон	2,4	10,0	10,0		2,4	
	9	675		итого:	51,5	49,1	27,4	21,7	2,4	
	9	676	1	Коридор	3,9	3,9		3,9		
	9	676	2	Жилая комната	15,1	15,1	15,1			
	9	676	3	Кухня	4,1	4,1		4,1		
	9	676 676	4 5	Совмещенный с/у Балкон	3,9 2,4	3,9		3,9	2,4	
	9	676	3	ИТОГО:	29,4	27,0	15,1	11,9	2,4	
	9	677	1	Коридор	3,8	3,8	10,1	3,8	<b>-</b> ,-	
	9	677	2	Совмещенный с/у	3,9	3,9		3,9		
	9	677	3	Кухня	9,8	9,8		9,8		
	9	677	4	Жилая комната	12,5	12,5	12,5			
	9	677 <b>677</b>	5	Кладовая <b>ИТОГО</b> :	2,8	2,8	40 E	2,8		
	9	678	1	Коридор	<b>32,8</b> 3,8	<b>32,8</b> 3,8	12,5	<b>20,3</b> 3,8		
	9	678	2	коридор Кладовая	2,8	2,8		2,8		
	9	678	3	Жилая комната	16,3	16,3	16,3	,-		
	9	678	4	Кухня	13,6	13,6		13,6		
	9	678	5	Совмещенный с/у	3,9	3,9	40.0	3,9		
	9	678		ИТОГО: ИТОГО ПО КВ:	40,4	40,4	16,3	24,1	72.0	
	<b>9</b>	моп.1	1	Лестничная клетка ЛВ-1	<b>2308,9</b> 13,0	2235,0	1182,4	1052,6	73,9	
	9	моп.1	2	Лифтовой холл	9,4					
	9	моп.1	3	Межквартирный коридор	70,6					
	9	моп.1		ИТОГО:	93,0					
	9	моп.2	1	Лестничная клетка ЛВ-2	12,9					
	9	моп.2	2	Лифтовой холл	9,3	1				
	9	моп.2 моп.2	3	Межквартирный коридор <b>ИТОГО</b> :	63,6 <b>85,8</b>					
	9	моп.3	1	Лестничная клетка ЛВ-3	13,0					
	9	моп.3	2	Лифтовой холл	9,2					
	9	моп.3	3	Межквартирный коридор	63,6					
	9	моп.3		ИТОГО:	85,8					
	9	моп.4	1	Лестничная клетка ЛВ-4	13,1	<u> </u>				

		_	щения	том	жилого я			гом числе лощадь		
Литера	№ Этажа	Nº Помещения	№ Части помещения	Назначение части помещения	Площадь с учет неотапливаемых ч помещений	Общая площадь жи помещения	Жилая	Подсобная	Лоджий, балконов, терасс, веранд	Примечание
	9	моп.4	2	Лифтовой холл	9,4					
	9	моп.4	3	Межквартирный коридор	70,4					
	9	моп.4		итого:	92,9					
_	9			ИТОГО ПО МОП:	357,5					
	9			итого по этажу:	2666,4	2235,0	1182,4	1052,6	73,9	

					ž	0	В.	гом чис	ле	
			R		ZE	701	г	ілощад	ь	
Литера	№ Этажа	Nº Помещения	№ Части помещения	Назначение части помещения	Площадь с учетом неотапливаемых частей помещений	Общая площадь жилого помещения	Жилая	Подсобная	Лоджий, балконов, терасс, веранд	Примечание
	10	121	1	Коридор	3,8	3,8		3,8		
	10	121	2	Совмещенный с/у	3,9	3,9		3,9		
	10	121	3	Кухня	9,7	9,7	40.5	9,7		
	10 10	121 121	4 5	Жилая комната Кладовая	12,5 2,8	12,5 2,8	12,5	2,8		
	10	121	3	ИТОГО:	32,7	32,7	12,5	20,2		
	10	122	1	Коридор	3,7	3,7	12,0	3,7		
	10	122	2	Кладовая	2,8	2,8		2,8		
	10	122	3	Жилая комната	12,6	12,6	12,6			
	10	122	4	Кухня	9,9	9,9		9,9		
	10 <b>10</b>	122 <b>122</b>	5	Совмещенный с/у <b>ИТОГО</b> :	3,9 <b>32,9</b>	3,9 <b>32,9</b>	12,6	3,9 <b>20,3</b>		
	10	123	1	Коридор	32,9	32,9	12,6	3,9		
	10	123	2	Совмещенный с/у	3,9	3,9		3,9		
	10	123	3	Жилая комната	15,2	15,2	15,2	-,-		
	10	123	4	Кухня	4,1	4,1		4,1		
	10	123		итого:	27,1	27,1	15,2	11,9		
	10	124	1	Коридор	4,3	4,3	40.0	4,3		
	10 10	124 124	2	Жилая комната	13,9 3,5	13,9 3,5	13,9	2.5		
	10	124	4	Кладовая Жилая комната	16,3	3,5 16,3	16,3	3,5		
	10	124	5	Кухня	10,3	10,9	10,5	10,9		
	10	124	6	Совмещенный с/у	3,9	3,9		3,9		
	10	124	7	Лоджия	2,5				2,5	
	10	124		итого:	55,3	52,8	30,2	22,6	2,5	
	10	125	1	Коридор	4,5	4,5		4,5		
	10 10	125 125	2	Совмещенный с/у Жилая комната	3,9 15,3	3,9 15,3	15,3	3,9		
	10	125	4	жилая комната Кухня	4,4	4,4	15,5	4,4		
	10	125		ИТОГО:	28,1	28,1	15,3	12.8		
	10	126	1	Коридор	4,5	4,5		4,5		
	10	126	2	Жилая комната	15,3	15,3	15,3			
	10	126	3	Кухня	4,4	4,4		4,4		
	10	126	4	Совмещенный с/у	3,9	3,9	45.0	3,9		
	<b>10</b>	<b>126</b> 127	1	<b>ИТОГО:</b> Коридор	<b>28,1</b> 7,3	<b>28,1</b> 7,3	15,3	<b>12,8</b> 7,3		
	10	127	2	коридор Кухня	12,0	12,0		12,0		
	10	127	3	Жилая комната	14,5	14,5	14,5	,0		
	10	127	4	Жилая комната	11,8	11,8	11,8			
	10	127	5	Ванная	2,9	2,9		2,9		
	10	127	6	C/y	1,6	1,6		1,6	0.7	
	10 <b>10</b>	127 <b>127</b>	7	Лоджия <b>ИТОГО</b> :	2,7 <b>52,8</b>	E0 4	26,3	23,8	2,7 <b>2,7</b>	
	10	128	1	Коридор	3,8	<b>50,1</b> 3,8	20,3	3,8	2,1	
	10	128	2	Кладовая	2,2	2,2		2,2		
	10	128	3	Жилая комната	14,4	14,4	14,4			
	10	128	4	Жилая комната	13,8	13,8	13,8			
	10	128	5	Кухня	4,5	4,5		4,5		
<u> </u>	10	128	6	Совмещенный с/у	4,0	4,0		4,0	0.4	
	10 <b>10</b>	128 <b>128</b>	7	Балкон <b>ИТОГО</b> :	2,4 <b>45,1</b>	42,7	28,2	14,5	2,4 <b>2,4</b>	
	10	129	1	Коридор	3,8	3,8	20,2	3,8	∠,→	
	10	129	2	Совмещенный с/у	3,9	3,9		3,9		
	10	129	3	Кухня	11,8	11,8		11,8		

					Ž	o		том чис		
			И		ΣΩ	힏	Г	ілощад	<u>ь</u>	
Литера	№ Этажа	Nº Помещения	№ Части помещения	Назначение части помещения	Площадь с учетом неотапливаемых частей помещений	Общая площадь жилого помещения	Жилая	Подсобная	Лоджий, балконов, терасс, веранд	Примечание
	10	129	4	Жилая комната	17,1	17,1	17,1			
	10	129	5	Кладовая	2,7	2,7		2,7		
	10	129	4	ИТОГО:	39,3	39,3	17,1	22,2		
	10 10	130 130	2	Коридор Кладовая	3,9 3,2	3,9 3,2		3,9 3,2		
	10	130	3	кладовая Жилая комната	17,2	17,2	17,2	3,2		
	10	130	4	Кухня	11,9	11,9	17,2	11,9		
	10	130	5	Совмещенный с/у	3,9	3,9		3,9		
	10	130		итого:	40,1	40,1	17,2	22,9		
	10	131	1	Коридор	8,7	8,7		8,7		
	10	131	2	Жилая комната	12,1	12,1	12,1			
	10	131	3	Кухня	5,4	5,4		5,4		
	10	131	4	Жилая комната	18,0	18,0	18,0	4.0		
	10	131	5	C/y	1,9	1,9		1,9		
	10 10	131 131	6 7	Совмещенный с/у	3,9 12,0	3,9 12,0	12,0	3,9		
	10	131	8	Жилая комната Лоджия	3,9	12,0	12,0		3,9	
	10	131	0	итого:	65,9	62,0	42,1	19,9	3,9	
	10	132	1	Коридор	7,5	7,5	,.	7,5	0,0	
	10	132	2	Кухня	11,9	11,9		11,9		
	10	132	3	Жилая комната	17,0	17,0	17,0			
	10	132	4	Жилая комната	11,1	11,1	11,1			
	10	132	5	Ванная	3,4	3,4		3,4		
	10	132	6	C/y	1,9	1,9		1,9		
	10	132	7	Лоджия	2,6	50.0	00.4	04.7	2,6	
	<b>10</b>	<b>132</b> 133	1	ИТОГО:	<b>55,4</b> 3,7	<b>52,8</b> 3,7	28,1	<b>24,7</b> 3,7	2,6	
	10	133	2	Коридор Совмещенный с/у	3,7	3,9		3,9		
	10	133	3	Кухня	9,9	9,9		9,9		
	10	133	4	Жилая комната	12,5	12,5	12,5	0,0		
	10	133	5	Кладовая	2,8	2,8	1=,0	2,8		
	10	133	6	Балкон	2,4	,		,	2,4	
	10	133		ИТОГО:	35,2	32,8	12,5	20,3	2,4	
	10	134	1	Коридор	3,8	3,8		3,8		
	10	134	2	Кладовая	2,8	2,8		2,8		
	10	134	3	Жилая комната	15,0	15,0	15,0	40.0		
	10	134	4	Кухня	19,9	19,9		19,9		
<u> </u>	10 10	134 134	5 6	Совмещенный с/у Балкон	4,0 2,4	4,0		4,0	2,4	
	10	134	U	итого:	47,9	45,5	15,0	30,5	2,4	
	10	301	1	Коридор	4,7	4,7	.0,0	4,7	2,7	
	10	301	2	Совмещенный с/у	4,0	4,0		4,0		
	10	301	3	Жилая комната	15,3	15,3	15,3			
	10	301	4	Кухня	4,5	4,5		4,5		
	10	301	5	Балкон	2,4				2,4	
	10	301		ИТОГО:	30,9	28,5	15,3	13,2	2,4	
	10	302	1	Коридор	8,1	8,1	447	8,1		
	10	302	2	Жилая комната	14,7	14,7	14,7			
	10 10	302 302	3 4	Жилая комната	14,1 9,9	14,1 9,9	14,1	0.0		
-	10	302	5	Кухня Совмещенный с/у	3,9	3,9		9,9 3,9		
	10	302	6	Совмещенный с/у Балкон	2,4	3,3		3,9	2,4	
	10	302	5	ИТОГО:	53,1	50,7	28,8	21,9	2,4	
	10	303	1	Коридор	7,7	7,7		7,7	,	
			•		· · · · · · · · · · · · · · · · · · ·		•			

			<b>Б</b>		T e X	010		том чис ілощад		
Литера	№ Этажа	№ Помещения	№ Части помещения	Назначение части помещения	Площадь с учетом неотапливаемых частей помещений	Общая площадь жилого помещения	Жилая	Подсобная	Лоджий, балконов, терасс, веранд	Примечание
	10	303	2	C/y	1,9	1,9		1,9		
	10	303	3	Ванная	3,4	3,4		3,4		
	10	303	4	Жилая комната	11,3	11,3	11,3			
	10 10	303 303	5 6	Жилая комната Кухня	17,0 11,8	17,0 11,8	17,0	11,8		
	10	303	7	Лоджия	2,6	11,0		11,0	2,6	
	10	303		итого:	55,7	53,1	28,3	24,8	2,6	
	10	304	1	Коридор	9,6	9,6		9,6		
	10	304	2	Жилая комната	12,1	12,1	12,1			
	10 10	304 304	3 4	Ванная	3,9	3,9 1,9		3,9		
	10	304	5	С/у Жилая комната	1,9 18,1	18,1	18,1	1,9		
	10	304	6	Жилая комната	12,3	12,3	12,3			
	10	304	7	Кухня	5,4	5,4	, -	5,4		
	10	304	8	Балкон	2,4				2,4	
	10	304		итого:	65,7	63,3	42,5	20,8	2,4	
	10	305	1	Коридор	4,1	4,1		4,1		
	10 10	305 305	2	Совмещенный с/у Кухня	3,9 12,2	3,9 12,2		3,9 12,2		
	10	305	4	жилая комната	17,4	17,4	17,4	12,2		
	10	305	5	Кладовая	3,2	3,2	,.	3,2		
	10	305		итого:	40,8	40,8	17,4	23,4		
	10	306	1	Коридор	3,8	3,8		3,8		
	10	306	2	Кладовая	2,7	2,7	4= 0	2,7		
	10 10	306	3	Жилая комната	17,3	17,3	17,3	10.1		
	10	306 306	4 5	Кухня Совмещенный с/у	12,1 4,1	12,1 4,1		12,1 4,1		
	10	306	Ŭ	ИТОГО:	40,0	40,0	17,3	22,7		
	10	307	1	Коридор	3,9	3,9	,-	3,9		
	10	307	2	Совмещенный с/у	4,0	4,0		4,0		
	10	307	3	Кухня	4,5	4,5		4,5		
	10	307	4	Жилая комната	13,8	13,8	13,8			
	10 10	307 307	5 6	Жилая комната Кладовая	14,5 2,3	14,5 2,3	14,5	2,3		
	10	307	7	Балкон	2,3	۷,5		2,0	2,4	
	10	307		итого:	45,4	43,0	28,3	14,7	2,4	
	10	308	1	Коридор	7,4	7,4		7,4		
	10	308	2	C/y	1,6	1,6		1,6		
	10	308	3	Ванная	2,9	2,9	11.5	2,9		
	10 10	308 308	4 5	Жилая комната Жилая комната	14,5 17,1	14,5 17,1	14,5 17,1			
	10	308	6	Кухня	12,2	12,2	17,1	12,2		
	10	308	7	Лоджия	2,8	,_		,_	2,8	
	10	308		итого:	58,5	55,7	31,6	24,1	2,8	
	10	309	1	Коридор	4,2	4,2		4,2		
	10	309	2	Совмещенный с/у	3,9	3,9	44.5	3,9		
	10 10	309 309	3 4	Жилая комната Кухня	11,5 3,1	11,5 3,1	11,5	3,1		
	10 10	<b>309</b>	4	кухня <b>ИТОГО</b> :	22,7	22,7	11,5	11,2		
	10	310	1	Коридор	4,2	4,2	,0	4,2		
	10	310	2	Жилая комната	11,5	11,5	11,5			
	10	310	3	Кухня	3,1	3,1		3,1		
	10	310	4	Совмещенный с/у	3,9	3,9	44 -	3,9		
	10	310		итого:	22,7	22,7	11,5	11,2		

			Б		тей	010		гом чис ілощад		
o o	Ка	ения	ещени		учетом ых час ний	ұь жило ния				ние
Литера	№ Этажа	Nº Помещения	№ Части помещения	Назначение части помещения	Площадь с учетом неотапливаемых частей помещений	Общая площадь жилого помещения	Жилая	Подсобная	Лоджий, балконов, терасс, веранд	Примечание
	10	311	1	Коридор	7,9	7,9		7,9		
	10	311	2	C/y	1,6	1,6		1,6		
	10	311	3	Кухня	13,9	13,9	40.4	13,9		
	10 10	311 311	4 5	Жилая комната Кладовая	18,4 2,5	18,4 2,5	18,4	2,5		
	10	311	6	Жилая комната	17,3	17,3	17,3	2,0		
	10	311	7	Жилая комната	12,1	12,1	12,1			
	10	311	8	Ванная	2,9	2,9		2,9		
	10	311	9	Балкон	2,4				2,4	
	<b>10</b>	<b>311</b> 312	4	ИТОГО:	79,0	76,6	47,8	28,8	2,4	
	10	312	2	Коридор Совмещенный с/у	4,0 3,9	4,0 3,9		4,0 3,9		
	10	312	3	Кухня	10,0	10,0		10,0		
	10	312	4	Жилая комната	12,7	12,7	12,7			
	10	312	5	Кладовая	2,8	2,8		2,8		
	10	312	4	ИТОГО:	33,4	33,4	12,7	20,7		
	10 10	313 313	1 2	Коридор Кладовая	4,0 2,8	4,0 2,8		4,0 2,8		
	10	313	3	Жилая комната	12,7	12,7	12,7	2,0		
	10	313	4	Кухня	10,0	10,0	12,1	10,0		
	10	313	5	Совмещенный с/у	3,9	3,9		3,9		
	10	313		итого:	33,4	33,4	12,7	20,7		
	10	481	1	Коридор	4,0	4,0		4,0		
	10 10	481 481	2	Кладовая Жилая комната	2,8 12,7	2,8 12,7	12,7	2,8		
	10	481	4	жилая комната Кухня	10,0	10,0	12,1	10,0		
	10	481	5	Совмещенный с/у	3,9	3,9		3,9		
	10	481		итого:	33,4	33,4	12,7	20,7		
	10	482	1	Коридор	4,0	4,0		4,0		
	10	482	2	Совмещенный с/у	3,9	3,9		3,9		
	10 10	482 482	3 4	Кухня	10,0 12,7	10,0 12,7	12,7	10,0		
	10	482	5	Жилая комната Кладовая	2,8	2,8	12,1	2,8		
	10	482	Ŭ	итого:	33,4	33,4	12,7	20,7		
	10	483	1	Коридор	8,0	8,0	•	8,0		
	10	483	2	C/y	1,6	1,6		1,6		
	10	483	3	Кухня	13,9	13,9	40.4	13,9		
	10 10	483 483	4 5	Жилая комната Кладовая	18,4 2,5	18,4 2,5	18,4	2,5		
	10	483	6	Кладовая Жилая комната	17,2	17,2	17,2	۷,5		
	10	483	7	Жилая комната	12,1	12,1	12,1			
	10	483	8	Ванная	2,9	2,9		2,9		
	10	483	9	Балкон	2,4				2,4	
	10	483	4	ИТОГО:	79,0	76,6	47,7	28,9	2,4	
	10 10	484 484	2	Коридор Жилая комната	4,2 11,5	4,2 11,5	11,5	4,2		
	10	484	3	жилая комната Кухня	3,1	3,1	11,0	3,1		
	10	484	4	Совмещенный с/у	3,9	3,9		3,9		
	10	484		итого:	22,7	22,7	11,5	11,2		
	10	485	1	Коридор	4,2	4,2		4,2		
	10	485	2	Совмещенный с/у	3,9	3,9	4	3,9		
	10 10	485 485	3 4	Жилая комната	11,5 3,1	11,5 3,1	11,5	3,1		
	10 10	485 <b>485</b>	4	Кухня <b>ИТОГО</b> :	22,7	22,7	11,5	11,2		
	10	403		MIOIO.	22,1	44,1	11,5	11,4		

					>5	_	В.	гом чис	ле	
			Æ		≥ E	00	Г	ілощад	ь	
Литера	№ Этажа	Nº Помещения	№ Части помещения	Назначение части помещения	Площадь с учетом неотапливаемых частей помещений	Общая площадь жилого помещения	Жилая	Подсобная	Лоджий, балконов, терасс, веранд	Примечание
	10	486	1	Коридор	7,4	7,4		7,4		
	10	486	2	C/y	1,6	1,6		1,6		
	10 10	486 486	3 4	Ванная Жилая комната	2,9 14,5	2,9 14,5	14,5	2,9		
	10	486	5	Жилая комната	17,1	17,1	17,1			
	10	486	6	Кухня	12,2	12,2	,.	12,2		
	10	486	7	Лоджия	2,8				2,8	
	10	486	4	ИТОГО:	58,5	55,7	31,6	24,1	2,8	
	10 10	487 487	1 2	Коридор Совмещенный с/у	3,9 4,0	3,9 4,0		3,9 4,0		
	10	487	3	Совмещенный с/у Кухня	4,0	4,0		4,0		
	10	487	4	Жилая комната	13,8	13,8	13,8	1,0		
	10	487	5	Жилая комната	14,5	14,5	14,5			
	10	487	6	Кладовая	2,3	2,3		2,3	0.4	
	10 <b>10</b>	487 <b>487</b>	7	Балкон <b>ИТОГО</b> :	2,4 <b>45,4</b>	43,0	28,3	14,7	2,4 <b>2,4</b>	
	10	488	1	Коридор	3,9	3,9	20,3	3,9	2,4	
	10	488	2	Кладовая	2,7	2,7		2,7		
	10	488	3	Жилая комната	17,3	17,3	17,3			
	10	488	4	Кухня	12,1	12,1		12,1		
	10	488	5	Совмещенный с/у	4,0	4,0	47.0	4,0		
	<b>10</b>	<b>488</b> 489	1	<b>ИТОГО</b> : Коридор	<b>40,0</b> 4,1	<b>40,0</b> 4,1	17,3	<b>22,7</b> 4,1		
	10	489	2	Совмещенный с/у	3,9	3,9		3,9		
	10	489	3	Кухня	12,2	12,2		12,2		
	10	489	4	Жилая комната	17,4	17,4	17,4			
	10 10	489 <b>489</b>	5	Кладовая	3,2 <b>40,8</b>	3,2 <b>40,8</b>	17,4	3,2 <b>23,4</b>		
	10	490	1	<b>ИТОГО:</b> Коридор	9,7	9,7	17,4	9,7		
	10	490	2	Жилая комната	12,1	12,1	12,1	٥,٠		
	10	490	3	Ванная	3,9	3,9		3,9		
	10	490	4	C/y	1,9	1,9		1,9		
	10 10	490 490	5 6	Жилая комната	18,1 12,2	18,1 12,2	18,1 12,2			
	10	490	7	Жилая комната Кухня	5,4	5,4	12,2	5,4		
	10	490	8	Балкон	2,4	0, 1		0, 1	2,4	
	10	490		итого:	65,7	63,3	42,4	20,9	2,4	
	10	491	1	Коридор	7,7	7,7		7,7		
	10 10	491 491	2	C/y	1,9 3,4	1,9 3,4		1,9 3,4		
	10	491	4	Ванная Жилая комната	11,3	11,3	11,3	ა,4		
	10	491	5	Жилая комната	16,9	16,9	16,9			
	10	491	6	Кухня	11,8	11,8		11,8		
	10	491	7	Лоджия	2,6	=6.0	05.5	212	2,6	
	10	<b>491</b> 492	1	ИТОГО:	<b>55,6</b>	<b>53,0</b>	28,2	<b>24,8</b>	2,6	
	10 10	492	2	Коридор Жилая комната	8,0 14,7	8,0 14,7	14,7	8,0		
	10	492	3	Жилая комната	14,1	14,1	14,1			
	10	492	4	Кухня	10,0	10,0		10,0		_
	10	492	5	Совмещенный с/у	3,9	3,9		3,9		
	10 <b>10</b>	492 <b>492</b>	6	Балкон <b>ИТОГО</b> :	2,4 <b>53,1</b>	E0 7	28,8	24.0	2,4 <b>2,4</b>	
	10	4 <b>92</b> 493	1	Коридор	4,7	<b>50,7</b> 4,7	20,0	<b>21,9</b> 4,7	2,4	
	10	493	2	Совмещенный с/у	4,0	4,0	<b> </b>	4,0	<b>-</b>	

					Ďχ	<u>6</u>		гом чис		
			И		₽CT	ᅙ	Г	ілощаді	Ь 	
Литера	№ Этажа	Nº Помещения	№ Части помещения	Назначение части помещения	Площадь с учетом неотапливаемых частей помещений	Общая площадь жилого помещения	Жилая	Подсобная	Лоджий, балконов, терасс, веранд	Примечание
	10	493	3	Жилая комната	15,3	15,3	15,3			
	10	493	4	Кухня	4,5	4,5		4,5		
	10	493	5	Балкон	2,4				2,4	
	10	493	4	ИТОГО:	30,9	28,5	15,3	13,2	2,4	
	10 10	679 679	1 2	Коридор Кладовая	3,8 2,8	3,8 2,8		3,8 2,8		
	10	679	3	Кладовая Жилая комната	15,0	15,0	15,0	2,0		
	10	679	4	Кухня	19,9	19,9	10,0	19,9		
	10	679	5	Совмещенный с/у	4,0	4,0		4,0		
	10	679	6	Балкон	2,4				2,4	
	10	679		итого:	47,9	45,5	15,0	30,5	2,4	
	10	680	1	Коридор	3,7	3,7		3,7		
	10	680	2	Совмещенный с/у	3,9	3,9		3,9		
	10 10	680 680	3 4	Кухня Жилая комната	9,9 12,5	9,9 12,5	12,5	9,9		
	10	680	5	жилая комната Кладовая	2,8	2,8	12,3	2,8		
	10	680	6	Балкон	2,4	2,0		2,0	2,4	
	10	680		итого:	35,2	32,8	12,5	20,3	2,4	
	10	681	1	Коридор	7,5	7,5	, ,	7,5	,	
	10	681	2	Кухня	11,9	11,9		11,9		
	10	681	3	Жилая комната	17,0	17,0	17,0			
	10	681	4	Жилая комната	11,1	11,1	11,1			
	10	681	5	Ванная	3,4	3,4		3,4		
	10 10	681 681	6 7	С/у	1,9 2,6	1,9		1,9	2,6	
	10	681	1	Лоджия <b>ИТОГО</b> :	55,4	52,8	28,1	24,7	2,6	
	10	682	1	Коридор	8,7	8,7	20,1	8,7	2,0	
	10	682	2	Жилая комната	12,1	12,1	12,1	٥,٠		
	10	682	3	Кухня	5,4	5,4	,	5,4		
	10	682	4	Жилая комната	18,0	18,0	18,0			
	10	682	5	C/y	1,9	1,9		1,9		
	10	682	6	Совмещенный с/у	3,9	3,9		3,9		
	10	682	7	Жилая комната	12,0	12,0	12,0		2.0	
	10 <b>10</b>	682 <b>682</b>	8	Лоджия <b>ИТОГО</b> :	3,9 <b>65,9</b>	62,0	42,1	19,9	3,9 <b>3,9</b>	
	10	683	1	Коридор	3,9	3,9	42, I	3,9	3,3	
	10	683	2	Кладовая	3,2	3,2		3,2		
	10	683	3	Жилая комната	17,2	17,2	17,2	-,-		
	10	683	4	Кухня	11,9	11,9		11,9		
	10	683	5	Совмещенный с/у	3,9	3,9		3,9		
	10	683		ИТОГО:	40,1	40,1	17,2	22,9		
	10	684	1	Коридор	3,8	3,8		3,8		
	10 10	684 684	3	Совмещенный с/у Кухня	3,9 11,8	3,9 11,8		3,9 11,8		
	10	684	4	кухня Жилая комната	17,1	17,1	17,1	11,0		
	10	684	5	Кладовая	2,7	2,7	17,1	2,7		
	10	684		итого:	39,3	39,3	17,1	22,2		
	10	685	1	Коридор	3,8	3,8	,	3,8		
	10	685	2	Кладовая	2,2	2,2		2,2		
	10	685	3	Жилая комната	14,4	14,4	14,4			
	10	685	4	Жилая комната	13,8	13,8	13,8			
	10	685	5	Кухня	4,5	4,5		4,5		
	10	685 685	6 7	Совмещенный с/у	4,0	4,0		4,0	2.4	
	10	685	1	Балкон	2,4				2,4	<u>I</u>

			<b>T</b>		ά Ž	2		гом чис. ілощаді		
		К	эниз		гом наст	й	• 1	тощаді		
Литера	№ Этажа	Nº Помещения	№ Части помещения	Назначение части помещения	Площадь с учетом неотапливаемых частей помещений	Общая площадь жилого помещения	Жилая	Подсобная	Лоджий, балконов, терасс, веранд	Примечание
	10	685	,	ИТОГО:	45,1	42,7	28,2	14,5	2,4	
	10	686	1	Коридор	7,3	7,3		7,3		
	10 10	686 686	2	Кухня Жилая комната	12,0 14,5	12,0 14,5	14,5	12,0		
	10	686	4	Жилая комната	11,8	11,8	11,8			
	10	686	5	Ванная	2,9	2,9	,-	2,9		
	10	686	6	C/y	1,6	1,6		1,6		
	10	686	7	Лоджия	2,7	50.4	00.0	00.0	2,7	
	<b>10</b>	<b>686</b> 687	1	<b>ИТОГО:</b> Коридор	<b>52,8</b> 4,5	<b>50,1</b> 4,5	26,3	<b>23,8</b> 4,5	2,7	
	10	687	2	жилая комната	15,3	15,3	15,3	4,5		
	10	687	3	Кухня	4,4	4,4	. 0,0	4,4		
	10	687	4	Совмещенный с/у	3,9	3,9		3,9		
	10	687		итого:	28,1	28,1	15,3	12,8		
	10	688	1	Коридор	4,5	4,5		4,5		
	10 10	688 688	2	Совмещенный с/у Жилая комната	3,9 15,3	3,9 15,3	15,3	3,9		
	10	688	4	жилая комната Кухня	4,4	4,4	15,5	4,4		
	10	688	, ,	итого:	28,1	28,1	15,3	12,8		
	10	689	1	Коридор	4,3	4,3	,	4,3		
	10	689	2	Жилая комната	13,9	13,9	13,9			
	10	689	3	Кладовая	3,5	3,5	40.0	3,5		
	10 10	689 689	4 5	Жилая комната Кухня	16,3 10,9	16,3 10,9	16,3	10,9		
	10	689	6	Совмещенный с/у	3,9	3,9		3,9		
	10	689	7	Лоджия	2,5	0,0		0,0	2,5	
	10	689		итого:	55,3	52,8	30,2	22,6	2,5	
	10	690	1	Коридор	3,9	3,9		3,9		
	10	690	2	Совмещенный с/у	3,9	3,9	45.0	3,9		
	10 10	690 690	3	Жилая комната Кухня	15,2 4,1	15,2 4,1	15,2	4,1		
	10	690	4	итого:	27,1	27,1	15,2	11,9		
	10	691	1	Коридор	3,7	3,7		3,7		
	10	691	2	Кладовая	2,8	2,8		2,8		
	10	691	3	Жилая комната	12,6	12,6	12,6			
	10	691	4 5	Кухня	9,9	9,9		9,9		
	10 <b>10</b>	691 <b>691</b>	5	Совмещенный с/у <b>ИТОГО</b> :	3,9 <b>32,9</b>	3,9 <b>32,9</b>	12,6	3,9 <b>20,3</b>		
	10	692	1	Коридор	3,8	3,8	12,0	3,8		
	10	692	2	Совмещенный с/у	3,9	3,9		3,9		
	10	692	3	Кухня	9,7	9,7		9,7		
	10	692	4	Жилая комната	12,5	12,5	12,5			
	10 <b>10</b>	692 <b>692</b>	5	Кладовая <b>ИТОГО</b> :	2,8 <b>32,7</b>	2,8 <b>32,7</b>	12,5	2,8 <b>20,2</b>		
	10	092		ИТОГО ПО КВ:	2334,3	2261,7			72,6	
	10	моп.1	1	Лестничная клетка ЛВ-1	12,7	2231,7	1100,0	10.0,4	,0	
	10	моп.1	2	Лифтовой холл	9,5					
	10	моп.1	3	Межквартирный коридор	61,2					
	10	моп.1		ИТОГО:	83,4					
	10	моп.2	1	Лестничная клетка ЛВ-2	13,0	1				<del>                                     </del>
	10 10	моп.2 моп.2	3	Лифтовой холл Межквартирный коридор	9,5 62,2	<del>                                     </del>				
	10	моп.2	J	итого:	84,7					
	10	моп.3	1							

		T.	ния		том частей і	илого		том чис ілощаді	5	
Литера	№ Этажа	Nº Помещения	№ Части помещения	Назначение части помещения	Площадь с учетом неотапливаемых част помещений	Общая площадь жилого помещения	Жилая	Подсобная	Лоджий, балконов, терасс, веранд	Примечание
	10	моп.3	2	Лифтовой холл	9,5					
	10	моп.3	3	Межквартирный коридор	62,2					
	10	моп.3		итого:	84,7					
	10	моп.4	1	Лестничная клетка ЛВ-1	12,7					
	10	моп.4	2	Лифтовой холл	9,5					
	10	моп.4	3	Межквартирный коридор	61,2				·	
	10	моп.4		итого:	83,4					
	10			ИТОГО ПО МОП:	336,2					
	10			итого по этажу:	2670,5	2261,7	1186,3	1075,4	72,6	

					\ <u>-</u>		В.	гом чис	ле	
			ᄄ		Te.	010		ілощад		
Литера	№ Этажа	№ Помещения	омещени	Назначение части	Площадь с учетом тапливаемых част помещений	площадь жил помещения		ая	тконов, эранд	Примечание
тиП	.e oN	Ne No	№ Части помещения	помещения	Площадь с учетом неотапливаемых частей помещений	Общая площадь жилого помещения	Жилая	Подсобная	Лоджий, балконов, терасс, веранд	Приме
	11	135	1	Коридор	3,8	3,8		3,8		
	11	135	2	Совмещенный с/у	3,9	3,9		3,9		
	11	135	3	Кухня	9,7	9,7		9,7		
	11	135	4	Жилая комната	12,5	12,5	12,5	0.0		
	11 <b>11</b>	135 <b>135</b>	5	Кладовая <b>ИТОГО</b> :	2,8 <b>32,7</b>	2,8 <b>32,7</b>	12,5	2,8 <b>20,2</b>		
	11	136	1	Коридор	3,7	3,7	12,3	3,7		
	11	136	2	Кладовая	2,8	2,8		2,8		
	11	136	3	Жилая комната	12,6	12,6	12,6			
	11	136	4	Кухня	9,9	9,9		9,9		
	11	136	5	Совмещенный с/у	3,9	3,9	40.0	3,9		
	<b>11</b>	<b>136</b> 137	1	<b>ИТОГО:</b> Коридор	<b>32,9</b> 3,9	<b>32,9</b> 3,9	12,6	<b>20,3</b> 3,9		
	11	137	2	Совмещенный с/у	3,9	3,9		3,9		
	11	137	3	Жилая комната	15,2	15,2	15,2	0,0		
	11	137	4	Кухня	4,1	4,1		4,1		
	11	137		итого:	27,1	27,1	15,2	11,9		
	11	138	1	Коридор	4,3	4,3	40.0	4,3		
	11 11	138 138	3	Жилая комната Кладовая	13,9 3,5	13,9 3,5	13,9	3,5		
	11	138	4	Жилая комната	16,3	16,3	16,3	3,5		
	11	138	5	Кухня	10,9	10,9	10,0	10,9		
	11	138	6	Совмещенный с/у	3,9	3,9		3,9		
	11	138	7	Лоджия	2,5				2,5	
	11	138	4	итого:	55,3	52,8	30,2	22,6	2,5	
	11 11	139 139	2	Коридор Совмещенный с/у	4,5 3,9	4,5 3,9		4,5 3,9		
	11	139	3	Жилая комната	15,3	15,3	15,3	3,9		
	11	139	4	Кухня	4,4	4,4	10,0	4,4		
	11	139		итого:	28,1	28,1	15,3	12,8		
	11	140	1	Коридор	4,5	4,5		4,5		
	11	140	2	Жилая комната	15,3	15,3	15,3			
	11 11	140 140	3 4	Кухня	4,4 3,9	4,4 3,9		4,4 3,9		
	11	140	4	Совмещенный с/у <b>ИТОГО</b> :	28,1	28,1	15,3	12,8		
	11	141	1	Коридор	7,3	7,3	. 5,5	7,3		
	11	141	2	Кухня	12,0	12,0		12,0		
	11	141	3	Жилая комната	14,5	14,5	14,5			
	11	141	4	Жилая комната	11,8	11,8	11,8	0.0		
	11 11	141 141	5 6	Ванная С/у	2,9 1,6	2,9 1,6		2,9 1,6		
	11	141	7		2,7	1,0		1,0	2,7	
	11	141	,	итого:	52,8	50,1	26,3	23,8	2,7	
	11	142	1	Коридор	3,8	3,8		3,8	,,-	
	11	142	2	Кладовая	2,2	2,2		2,2		
	11	142	3	Жилая комната	14,4	14,4	14,4			
	11	142	4	Жилая комната	13,8	13,8	13,8	A F		
	11 11	142 142	5 6	Кухня Совмещенный с/у	4,5 4,0	4,5 4,0		4,5 4,0		
	11	142	7	Балкон	2,4	-7,∪		-∓,∪	2,4	
	11	142	,	итого:	45,1	42,7	28,2	14,5	2,4	
	11	143	1	Коридор	3,8	3,8		3,8		
	11	143	2	Совмещенный с/у	3,9	3,9		3,9		
	11	143	3	Кухня	11,8	11,8		11,8		

			В1		Teř	ого		том чис ілощад		
Литера	№ Этажа	№ Помещения	№ Части помещения	Назначение части помещения	Площадь с учетом неотапливаемых частей помещений	Общая площадь жилого помещения	Жилая	Подсобная	Лоджий, балконов, терасс, веранд	Примечание
	11	143	4	Жилая комната	17,1	17,1	17,1			
	11	143	5	Кладовая	2,7	2,7	4= 4	2,7		
	<b>11</b>	<b>143</b> 144	1	<b>ИТОГО:</b> Коридор	<b>39,3</b> 3,9	<b>39,3</b> 3,9	17,1	<b>22,2</b> 3,9		
	11	144	2	коридор Кладовая	3,9	3,2		3,9		
	11	144	3	Жилая комната	17,2	17,2	17,2	0,2		
	11	144	4	Кухня	11,9	11,9	,	11,9		
	11	144	5	Совмещенный с/у	3,9	3,9		3,9		
	11	144		итого:	40,1	40,1	17,2	22,9		
	11 11	145	1 2	Коридор	8,7	8,7	10.4	8,7		
	11	145 145	3	Жилая комната Кухня	12,1 5,4	12,1 5,4	12,1	5,4		
	11	145	4	Жилая комната	18,0	18,0	18,0	J, <del>4</del>		
	11	145	5	C/y	1,9	1,9	. 5,5	1,9		
	11	145	6	Совмещенный с/у	3,9	3,9		3,9		
	11	145	7	Жилая комната	12,0	12,0	12,0			
	11	145	8	Лоджия	3,9				3,9	
	11	145	4	ИТОГО:	65,9	62,0	42,1	19,9	3,9	
	11 11	146 146	2	Коридор Кухня	7,5 11,9	7,5 11,9		7,5 11,9		
	11	146	3	жухня Жилая комната	17,0	17,0	17,0	11,9		
	11	146	4	Жилая комната	11,1	11,1	11,1			
	11	146	5	Ванная	3,4	3,4	, .	3,4		
	11	146	6	C/y	1,9	1,9		1,9		
	11	146	7	Лоджия	2,6				2,6	
	11	146		итого:	55,4	52,8	28,1	24,7	2,6	
	11	147	1	Коридор	3,7	3,7		3,7		
	11 11	147 147	3	Совмещенный с/у Кухня	3,9 9,9	3,9 9,9		3,9 9,9		
	11	147	4	Жилая комната	12,5	12,5	12,5	3,3		
	11	147	5	Кладовая	2,8	2,8	12,0	2,8		
	11	147	6	Балкон	2,4	,		,	2,4	
	11	147		итого:	35,2	32,8	12,5	20,3	2,4	
	11	148	1	Коридор	3,8	3,8		3,8		
	11	148	2	Кладовая	2,8	2,8	45.0	2,8		
	11 11	148 148	3 4	Жилая комната Кухня	15,0 19,9	15,0 19,9	15,0	19,9		
	11	148	5	кухня Совмещенный с/у	4,0	4,0		4,0		
	11	148	6	Балкон	2,4	7,0		1,0	2,4	
	11	148		итого:	47,9	45,5	15,0	30,5	2,4	
	11	314	1	Коридор	4,6	4,6		4,6		
	11	314	2	Совмещенный с/у	4,0	4,0		4,0		
	11	314	3	Жилая комната	15,3	15,3	15,3	4.5		
	11 11	314 314	4 5	Кухня Балкон	4,5 2,4	4,5		4,5	2,4	
	11	314 314	J	итого:	30,8	28,4	15,3	13,1	2,4	
	11	315	1	Коридор	7,8	7,8	. 0,0	7,8	<b>-</b> ,-•	
	11	315	2	Жилая комната	14,5	14,5	14,5	,-		
	11	315	3	Жилая комната	14,1	14,1	14,1			
	11	315	4	Кухня	9,9	9,9		9,9		
	11	315	5	Совмещенный с/у	3,9	3,9		3,9	0.1	
	11	315	6	Балкон	2,4	E0.0	20.0	24.0	2,4	
	<b>11</b>	<b>315</b> 316	1	<b>ИТОГО:</b> Коридор	<b>52,6</b> 7,6	<b>50,2</b> 7,6	28,6	<b>21,6</b> 7,6	2,4	
	- 11	310	ı	коридор	υ, υ	1,0	l	1,0	1	

					T .=	_	В.	том чис	пе	
			<b>E</b>		Heğ.	ого		лоща <u>д</u>		
Литера	№ Этажа	Nº Помещения	№ Части помещения	Назначение части помещения	Площадь с учетом неотапливаемых частей помещений	Общая площадь жилого помещения	Жилая	Подсобная	Лоджий, балконов, терасс, веранд	Примечание
	11	316	2	C/y	1,9	1,9		1,9		
	11	316	3	Ванная	3,4	3,4		3,4		
	11 11	316 316	4 5	Жилая комната Жилая комната	11,1 17,0	11,1 17,0	11,1 17,0			
	11	316	6	жилая комната Кухня	11,8	11,8	17,0	11,8		
	11	316	7	Лоджия	2,6	, , c		,e	2,6	
	11	316		итого:	55,4	52,8	28,1	24,7	2,6	
	11	317	1	Коридор	9,5	9,5	10.1	9,5		
	11 11	317 317	3	Жилая комната Ванная	12,1 3,9	12,1 3,9	12,1	3,9		
	11	317	4	ванная С/у	1,9	1,9		1,9		
	11	317	5	Жилая комната	17,9	17,9	17,9	.,0		
	11	317	6	Жилая комната	12,3	12,3	12,3			
	11	317	7	Кухня	5,4	5,4		5,4		
	11 <b>11</b>	317 <b>317</b>	8	Балкон <b>ИТОГО</b> :	2,3 <b>65,3</b>	62.0	42,3	20.7	2,3	
	11	317	1	Коридор	4,0	<b>63,0</b> 4,0	42,3	<b>20,7</b> 4,0	2,3	
	11	318	2	Совмещенный с/у	3,9	3,9		3,9		
	11	318	3	Кухня	12,1	12,1		12,1		
	11	318	4	Жилая комната	17,3	17,3	17,3			
	11	318	5	Кладовая	3,2	3,2	4= 0	3,2		
	<b>11</b>	<b>318</b> 319	1	<b>ИТОГО:</b> Коридор	<b>40,5</b> 3,9	<b>40,5</b> 3,9	17,3	<b>23,2</b> 3,9		
	11	319	2	Кладовая	2,7	2,7		2,7		
	11	319	3	Жилая комната	17,2	17,2	17,2			
	11	319	4	Кухня	12,0	12,0		12,0		
	11	319	5	Совмещенный с/у	3,9	3,9	4= 0	3,9		
	<b>11</b>	<b>319</b> 320	1	<b>ИТОГО:</b> Коридор	<b>39,7</b> 3,8	<b>39,7</b> 3,8	17,2	<b>22,5</b> 3,8		
	11	320	2	Совмещенный с/у	4,0	4,0		4,0		
	11	320	3	Кухня	4,5	4,5		4,5		
	11	320	4	Жилая комната	13,8	13,8	13,8			
	11	320	5	Жилая комната	14,4	14,4	14,4	0.0		
	11 11	320 320	6 7	Кладовая Балкон	2,3 2,4	2,3		2,3	2,4	
	11	320	,	итого:	45,2	42,8	28,2	14,6	2,4	
	11	321	1	Коридор	7,4	7,4		7,4		
	11	321	2	C/y	1,6	1,6		1,6		
	11	321	3	Ванная	2,9 14,4	2,9	111	2,9		
	11 11	321 321	4 5	Жилая комната Жилая комната	16,9	14,4 16,9	14,4 16,9			
	11	321	6	Кухня	12,0	12,0	. 0,0	12,0		
	11	321	7	Лоджия	2,6	-			2,6	
	11	321		итого:	57,8	55,2	31,3	23,9	2,6	
	11	322	1	Коридор	4,5	4,5		4,5		
	11 11	322 322	3	Совмещенный с/у Жилая комната	3,9 15,2	3,9 15,2	15,2	3,9		
	11	322	4	Кухня	4,4	4,4	10,2	4,4		
	11	322		итого:	28,0	28,0	15,2	12,8		
	11	323	1	Коридор	4,5	4,5		4,5		
	11	323	2	Жилая комната	15,1	15,1	15,1	4.4		
	11 11	323 323	3 4	Кухня Совмещенный с/у	4,4 3,9	4,4 3,9		4,4 3,9		
	11	323 323	4	итого:	<b>27,9</b>	<b>27,9</b>	15,1	12,8		
		<b></b>		51 51		,•		, •		

			ИЯ		z c Z e Ž	010		гом чис ілощад		
Литера	№ Этажа	№ Помещения	№ Части помещения	Назначение части помещения	Площадь с учетом неотапливаемых частей помещений	Общая площадь жилого помещения	Жилая	Подсобная	Лоджий, балконов, терасс, веранд	Примечание
	11	324	1	Коридор	7,9	7,9		7,9		
	11	324	2	C/y	1,6	1,6		1,6		
	11	324	3	Кухня	13,8	13,8	40.4	13,8		
	11 11	324 324	4 5	Жилая комната Кладовая	18,4 2,5	18,4 2,5	18,4	2,5		
	11	324	6	Жилая комната	17,3	17,3	17,3	2,0		
	11	324	7	Жилая комната	12,0	12,0	12,0			
	11	324	8	Ванная	2,9	2,9		2,9		
	11	324	9	Лоджия	2,4				2,4	
	11	324	4	итого:	78,8	76,4	47,7	28,7	2,4	
	11 11	325 325	2	Коридор Совмещенный с/у	4,0 3,9	4,0 3,9		4,0 3,9		
	11	325	3	Совмещенный с/у Кухня	9,9	9,9		9,9		
	11	325	4	Жилая комната	12,5	12,5	12,5	0,0		
	11	325	5	Кладовая	2,7	2,7	,	2,7		
	11	325		итого:	33,0	33,0	12,5	20,5		
	11	326	1	Коридор	3,9	3,9		3,9		
	11	326	2	Кладовая	2,7	2,7	40.5	2,7		
	11 11	326 326	3 4	Жилая комната Кухня	12,5 9,8	12,5 9,8	12,5	9,8		
	11	326	5	Совмещенный с/у	3,9	3,9		3,9		
	11	326	J	ИТОГО:	32,8	32,8	12,5	20,3		
	11	494	1	Коридор	3,9	3,9	12,0	3,9		
	11	494	2	Кладовая	2,7	2,7		2,7		
	11	494	3	Жилая комната	12,5	12,5	12,5			
	11	494	4	Кухня	9,8	9,8		9,8		
	11 <b>11</b>	494	5	Совмещенный с/у	3,9	3,9	40.5	3,9		
	11	<b>494</b> 495	1	<b>ИТОГО:</b> Коридор	<b>32,8</b> 4,0	<b>32,8</b> 4,0	12,5	<b>20,3</b> 4,0		
	11	495	2	Совмещенный с/у	3,9	3,9		3,9		
	11	495	3	Кухня	9,9	9,9		9,9		
	11	495	4	Жилая комната	12,5	12,5	12,5			
	11	495	5	Кладовая	2,7	2,7		2,7		
	11	495	4	ИТОГО:	33,0	33,0	12,5	20,5		
	11 11	496 496	2	Коридор С/у	7,9 1,6	7,9 1,6		7,9 1,6		
	11	496	3	 С/у Кухня	13,8	13,8		13,8		
	11	496	4	Жилая комната	18,4	18,4	18,4	-,-		
	11	496	5	Кладовая	2,5	2,5		2,5		
	11	496	6	Жилая комната	17,3	17,3	17,3			
	11	496	7	Жилая комната	12,0	12,0	12,0	0.0		
	11 11	496 496	8 9	Ванная Лоджия	2,9 2,4	2,9		2,9	2.4	
	11	496 <b>496</b>	9	лоджия <b>ИТОГО</b> :	78,8	76,4	47,7	28,7	2,4 <b>2,4</b>	
	11	497	1	Коридор	4,5	4,5	21,1	4,5	<b></b> ,	
	11	497	2	Жилая комната	15,1	15,1	15,1			
	11	497	3	Кухня	4,4	4,4		4,4		
	11	497	4	Совмещенный с/у	3,9	3,9	4-	3,9		
	11	497	4	ИТОГО:	27,9	27,9	15,1	12,8		
	11 11	498 498	2	Коридор Совмещенный с/у	4,5 3,9	4,5 3,9		4,5 3,9		
	11	498	3	Жилая комната	15,2	15,2	15,2	3,3		
	11	498	4	Кухня	4,4	4,4	. 0,2	4,4		
	11	498		итого:	28,0	28,0	15,2	12,8		

111   499   7   Лоджия   2,6   3,8   3,8   3,8   3,8   11   500   1   Коридор   3,8   3,8   3,8   3,8   3,8   3,8   11   500   2   Совмещенный с/у   4,0   4,0   4,0   4,0   4,0   11   500   3   Кухня   4,5   4,5   4,5   4,5   4,5   11   500   4   Жилая комната   13,8   13								10,9	12.0		
11   499							12,0		12,0	2,6	
11 506 1 Коридор 4,6 4,6 4,6				ь			50.2	28.6	21.6		
				1				20,0		∠,→	
000   2   00   1   1,0   1,0   1,0   1,0		11	506	2	Совмещенный с/у	4,0	4,0		4,0		

			ВИ		Z CT G Z	010		гом чис ілощад		
Литера	№ Этажа	Nº Помещения	№ Части помещения	Назначение части помещения	Площадь с учетом неотапливаемых частей помещений	Общая площадь жилого помещения	Жилая	Подсобная	Лоджий, балконов, терасс, веранд	Примечание
	11	506	3	Жилая комната	15,3	15,3	15,3			
	11	506	4	Кухня	4,5	4,5		4,5		
	11	506	5	Балкон	2,3				2,3	
	11	506	4	ИТОГО:	30,7	28,4	15,3	13,1	2,3	
	11 11	693 693	2	Коридор	3,8	3,8		3,8		
	11	693	3	Кладовая Жилая комната	2,8 15,0	2,8 15,0	15,0	2,8		
	11	693	4	Кухня	19,9	19,9	13,0	19,9		
	11	693	5	Совмещенный с/у	4,0	4,0		4,0		
	11	693	6	Балкон	2,4	,		,	2,4	
	11	693		итого:	47,9	45,5	15,0	30,5	2,4	
	11	694	1	Коридор	3,7	3,7		3,7		
	11	694	2	Совмещенный с/у	3,9	3,9		3,9		
	11 11	694 694	3 4	Кухня	9,9	9,9	10.5	9,9		
	11	694	5	Жилая комната Кладовая	12,5 2,8	12,5 2,8	12,5	2,8		
	11	694	6	Балкон	2,4	2,0		2,0	2,4	
	11	694		итого:	35,2	32,8	12,5	20,3	2,4	
	11	695	1	Коридор	7,5	7,5	, , ,	7,5	,	
	11	695	2	Кухня	11,9	11,9		11,9		
	11	695	3	Жилая комната	17,0	17,0	17,0			
	11	695	4	Жилая комната	11,1	11,1	11,1			
	11	695	5	Ванная	3,4	3,4		3,4		
	11 11	695 695	6 7	С/у	1,9 2,6	1,9		1,9	2,6	
	11	<b>695</b>	/	Лоджия <b>ИТОГО</b> :	55,4	52,8	28,1	24,7	2,6	
	11	696	1	Коридор	8,7	8,7	20,1	8.7	2,0	
	11	696	2	Жилая комната	12,1	12,1	12,1	0,1		
	11	696	3	Кухня	5,4	5,4	,	5,4		
	11	696	4	Жилая комната	18,0	18,0	18,0			
	11	696	5	C/y	1,9	1,9		1,9		
	11	696	6	Совмещенный с/у	3,9	3,9		3,9		
	11	696	7	Жилая комната	12,0	12,0	12,0		2.0	
	11 <b>11</b>	696 <b>696</b>	8	Лоджия <b>ИТОГО</b> :	3,9 <b>65,9</b>	62,0	42,1	19,9	3,9 <b>3,9</b>	
	11	697	1	Коридор	3,9	3,9	72,1	3,9	3,3	
	11	697	2	Кладовая	3,2	3,2		3,2		
	11	697	3	Жилая комната	17,2	17,2	17,2			
	11	697	4	Кухня	11,9	11,9		11,9		
	11	697	5	Совмещенный с/у	3,9	3,9		3,9		
	11	697		ИТОГО:	40,1	40,1	17,2	22,9		
	11	698	1	Коридор	3,8	3,8		3,8		
	11 11	698 698	2	Совмещенный с/у	3,9 11,8	3,9 11,8		3,9 11,8		
	11	698	4	Кухня Жилая комната	17,1	17,1	17,1	11,0		
	11	698	5	Кладовая	2,7	2,7	17,1	2,7		
	11	698		ИТОГО:	39,3	39,3	17,1	22,2		
	11	699	1	Коридор	3,8	3,8	, -	3,8		
	11	699	2	Кладовая	2,2	2,2		2,2		
	11	699	3	Жилая комната	14,4	14,4	14,4			
	11	699	4	Жилая комната	13,8	13,8	13,8			
	11	699	5	Кухня	4,5	4,5		4,5		
	11 11	699 699	6 7	Совмещенный с/у Балкон	4,0 2,4	4,0		4,0	2,4	
	11	099		DalikuH	2,4	<u> </u>	<u> </u>		∠,4	

					> <b>Z</b>		В.	том чис	пе	
			ĸ		CT e	701	г	ілощаді	•	
Литера	№ Этажа	Nº Помещения	№ Части помещения	Назначение части помещения	Площадь с учетом неотапливаемых частей помещений	Общая площадь жилого помещения	Жилая	Подсобная	Лоджий, балконов, терасс, веранд	Примечание
	11	699		итого:	45,1	42,7	28,2	14,5	2,4	
	11	700	1	Коридор	7,3	7,3		7,3		
	11 11	700 700	2	Кухня Жилая комната	12,0 14,5	12,0 14,5	14,5	12,0		
	11	700	4	Жилая комната	11,8	11,8	11,8			
	11	700	5	Ванная	2,9	2,9	, c	2,9		
	11	700	6	C/y	1,6	1,6		1,6		
	11	700	7	Лоджия	2,7				2,7	
	11	700		ИТОГО:	52,8	50,1	26,3	23,8	2,7	
	11 11	701 701	1 2	Коридор Жилая комната	4,5 15,3	4,5 15,3	15,3	4,5		
	11	701	3	жилая комната Кухня	4,4	4,4	10,0	4,4		
	11	701	4	Совмещенный с/у	3,9	3,9		3,9		
	11	701		итого:	28,1	28,1	15,3	12,8		
	11	702	1	Коридор	4,5	4,5		4,5		
	11	702	2	Совмещенный с/у	3,9	3,9	45.0	3,9		
	11 11	702 702	3	Жилая комната	15,3 4,4	15,3	15,3	4.4		
	11	702 702	4	Кухня <b>ИТОГО</b> :	28,1	4,4 <b>28,1</b>	15,3	4,4 <b>12,8</b>		
	11	702	1	Коридор	4,3	4,3	13,3	4,3		
	11	703	2	Жилая комната	13,9	13,9	13,9	1,0		
	11	703	3	Кладовая	3,5	3,5		3,5		
	11	703	4	Жилая комната	16,3	16,3	16,3			
	11	703	5	Кухня	10,9	10,9		10,9		
	11	703	6	Совмещенный с/у	3,9	3,9		3,9	0.5	
	11 <b>11</b>	703 <b>703</b>	7	Лоджия <b>ИТОГО</b> :	2,5 <b>55,3</b>	52,8	30,2	22,6	2,5 <b>2,5</b>	
	11	703	1	Коридор	3,9	3,9	30,2	3,9	2,5	
	11	704	2	Совмещенный с/у	3,9	3,9		3,9		
	11	704	3	Жилая комната	15,2	15,2	15,2	-,-		
	11	704	4	Кухня	4,1	4,1		4,1		
	11	704		итого:	27,1	27,1	15,2	11,9		
	11	705	1	Коридор	3,7	3,7		3,7		
	11 11	705 705	2	Кладовая	2,8 12,6	2,8 12,6	12,6	2,8		
	11	705	4	Жилая комната Кухня	9,9	9,9	12,0	9,9		
	11	705	5	Совмещенный с/у	3,9	3,9		3,9		
	11	705	_	итого:	32,9	32,9	12,6	20,3		
	11	706	1	Коридор	3,8	3,8		3,8		
	11	706	2	Совмещенный с/у	3,9	3,9		3,9		
	11	706	3	Кухня	9,7	9,7	40.5	9,7		
	11 11	706 706	4 5	Жилая комната	12,5 2,8	12,5 2,8	12,5	20		
	11	706 706	υ	Кладовая <b>ИТОГО</b> :	32,7	32,7	12,5	2,8 <b>20,2</b>		
	11	700		итого по кв:	2347,3	2275,4			71,9	
	11	моп.1	1	Лестничная клетка ЛВ-1	12,7			, -		
	11	моп.1	2	Лифтовой холл	9,5					
	11	моп.1	3	Межквартирный коридор	61,2					
	11	моп.1	4	ИТОГО:	83,4					
	11	моп.2	2	Лестничная клетка ЛВ-2 Лифтовой холл	12,9					
	11 11	моп.2 моп.2	3	лифтовои холл Межквартирный коридор	9,4 62,5					
	11	моп.2		итого:	84,8					
	11	моп.3	1	Лестничная клетка ЛВ-2	12,9					
					, ~					

		T.	ния		том частей і	илого		гом числ площадь	•	
Литера	№ Этажа	Nº Помещения	№ Части помещения	Назначение части помещения	Площадь с учетом неотапливаемых част помещений	Общая площадь жилого помещения	Жилая	Подсобная	Лоджий, балконов, терасс, веранд	Примечание
	11	моп.3	2	Лифтовой холл	9,4					
	11	моп.3	3	Межквартирный коридор	62,5					
	11	моп.3		итого:	84,8					
	11	моп.4	1	Лестничная клетка ЛВ-1	12,7					
	11	моп.4	2	Лифтовой холл	9,5					
	11	моп.4	3	Межквартирный коридор	61,2					
	11	моп.4		итого:	83,4					
	11			ИТОГО ПО МОП:	336,4					
	11			ИТОГО ПО ЭТАЖУ:	2683,7	2275,4	1197,8	1077,6	71,9	

					> <b>Z</b>	0	В.	гом чис	ле	
			R		₽E	0	П	ілощаді	Ь	
Литера	№ Этажа	Nº Помещения	№ Части помещения	Назначение части помещения	Площадь с учетом неотапливаемых частей помещений	Общая площадь жилого помещения	Жилая	Подсобная	Лоджий, балконов, терасс, веранд	Примечание
	12	149	1	Коридор	3,7	3,7		3,7		
	12	149	2	Совмещенный с/у	3,9	3,9		3,9		
	12	149	3	Кухня	13,5	13,5	40.0	13,5		
	12 12	149 149	4 5	Жилая комната Кладовая	16,3 2,8	16,3 2,8	16,3	2,8		
	12	149	3	ИТОГО:	40,2	40,2	16,3	23,9		
	12	150	1	Коридор	3,8	3,8		3,8		
	12	150	2	Кладовая	2,8	2,8		2,8		
	12	150	3	Жилая комната	16,4	16,4	16,4			
	12	150	4	Кухня	13,6	13,6		13,6		
	12 <b>12</b>	150 <b>150</b>	5	Совмещенный с/у <b>ИТОГО</b> :	3,9 <b>40,5</b>	3,9 <b>40,5</b>	16,4	3,9		
	12	151	1	<u>итого:</u> Коридор	3,8	3,8	16,4	<b>24,1</b> 3,8		
	12	151	2	Совмещенный с/у	3,9	3,9		3,9		
	12	151	3	Жилая комната	15,2	15,2	15,2			
	12	151	4	Кухня	4,1	4,1		4,1		
	12	151	5	Балкон	2,4				2,4	
	12	151	4	ИТОГО:	29,4	27,0	15,2	11,8	2,4	
	12 12	152 152	1 2	Коридор Жилая комната	4,4 13,9	4,4 13,9	13,9	4,4		
	12	152	3	Кладовая	3,5	3,5	13,9	3,5		
	12	152	4	Жилая комната	13,7	13,7	13,7	0,0		
	12	152	5	Кухня	10,9	10,9		10,9		
	12	152	6	Совмещенный с/у	3,9	3,9		3,9		
	12	152		ИТОГО:	50,3	50,3	27,6	22,7		
	12	153	1	Коридор	4,2	4,2		4,2		
	12 12	153 153	2	Совмещенный с/у Жилая комната	3,9 11,1	3,9 11,1	11,1	3,9		
	12	153	4	Кухня	3,1	3,1	11,1	3,1		
	12	153	•	итого:	22,3	22,3	11,1	11,2		
	12	154	1	Коридор	4,2	4,2		4,2		
	12	154	2	Жилая комната	11,3	11,3	11,3			
	12	154	3	Кухня	3,1	3,1		3,1		
	12 <b>12</b>	154 <b>154</b>	4	Совмещенный с/у <b>ИТОГО</b> :	3,9 <b>22,5</b>	3,9 <b>22,5</b>	11,3	3,9 <b>11,2</b>		
	12	154	1	Коридор	7,3	7,3	11,3	7,3		
	12	155	2	Кухня	11,9	11,9		11,9		
	12	155	3	Жилая комната	17,0	17,0	17,0			
	12	155	4	Жилая комната	14,5	14,5	14,5			
	12	155	5	Ванная	2,9	2,9		2,9		
	12	155 155	6 7	С/у	1,6	1,6		1,6	2.0	
	12 <b>12</b>	155 <b>155</b>	/	Лоджия <b>ИТОГО</b> :	2,8 <b>58,0</b>	55,2	31,5	23,7	2,8 <b>2,8</b>	
	12	156	1	Коридор	3,8	3,8	31,3	3,8	2,0	
	12	156	2	Кладовая	2,2	2,2		2,2		
	12	156	3	Жилая комната	14,4	14,4	14,4			
	12	156	4	Жилая комната	13,8	13,8	13,8			
	12	156	5	Кухня	4,5	4,5		4,5		
	12 12	156 156	6 7	Совмещенный с/у Балкон	4,0 2,4	4,0		4,0	2,4	
	12	156	,	итого:	45,1	42,7	28,2	14,5	2,4	
	12	157	1	Коридор	3,8	3,8	25,2	3,8	_,~	
	12	157	2	Совмещенный с/у	3,9	3,9		3,9		
	12	157	3	Кухня	12,0	12,0		12,0		

			ИЯ		Z C Z	010		гом чис ілощад		
Литера	№ Этажа	Nº Помещения	№ Части помещения	Назначение части помещения	Площадь с учетом неотапливаемых частей помещений	Общая площадь жилого помещения	Жилая	Подсобная	Лоджий, балконов, терасс, веранд	Примечание
	12	157	4	Жилая комната	17,2	17,2	17,2			
	12	157	5	Кладовая	2,7	2,7		2,7		
	12	157	1	ИТОГО:	39,6	39,6	17,2	22,4		
	12 12	158 158	2	Коридор Кладовая	3,9 3,2	3,9 3,2		3,9 3,2		
	12	158	3	Жилая комната	17,2	17,2	17,2	0,2		
	12	158	4	Кухня	12,0	12,0	,	12,0		
	12	158	5	Совмещенный с/у	3,9	3,9		3,9		
	12	158	,	итого:	40,2	40,2	17,2	23,0		
	12 12	159 159	1 2	Коридор Жилая комната	8,7 12,2	8,7 12,2	12,2	8,7		
	12	159	3	жилая комната Кухня	5,4	5,4	12,2	5,4		
	12	159	4	Жилая комната	18,0	18,0	18,0	<b>□,</b> - <b>T</b>		
	12	159	5	C/y	1,9	1,9		1,9		
	12	159	6	Совмещенный с/у	3,9	3,9		3,9		
	12	159	7	Жилая комната	12,1	12,1	12,1			
	12 <b>12</b>	159 <b>159</b>	8	Лоджия <b>ИТОГО</b> :	3,9 <b>66,1</b>	62,2	42,3	19,9	3,9 <b>3,9</b>	
	12	160	1	Коридор	7,6	7,6	42,3	7,6	3,9	
	12	160	2	Кухня	11,8	11,8		11,8		
	12	160	3	Жилая комната	16,8	16,8	16,8	, -		
	12	160	4	Жилая комната	11,0	11,0	11,0			
	12	160	5	Ванная	3,4	3,4		3,4		
	12 12	160 160	6 7	С/у	1,9	1,9		1,9	2.6	
	12	160	/	Лоджия <b>ИТОГО</b> :	2,6 <b>55,1</b>	52,5	27,8	24,7	2,6 <b>2,6</b>	
	12	161	1	Коридор	3,8	3,8	21,0	3,8	2,0	
	12	161	2	Совмещенный с/у	3,9	3,9		3,9		
	12	161	3	Кухня	10,0	10,0		10,0		
	12	161	4	Жилая комната	12,5	12,5	12,5			
	12	161	5 6	Кладовая	2,8	2,8		2,8	0.4	
	12 <b>12</b>	161 <b>161</b>	б	Балкон <b>ИТОГО</b> :	2,4 <b>35,4</b>	33,0	12,5	20,5	2,4 <b>2,4</b>	
	12	162	1	Коридор	3,7	3,7	12,5	3,7	2,4	
	12	162	2	Кладовая	2,8	2,8		2,8		
	12	162	3	Жилая комната	15,0	15,0	15,0			_
	12	162	4	Кухня	20,0	20,0		20,0		· <del></del>
	12	162	5	Совмещенный с/у	4,0	4,0		4,0	0.4	
	12 <b>12</b>	162 <b>162</b>	6	Балкон <b>ИТОГО</b> :	2,4 <b>47,9</b>	45,5	15,0	30,5	2,4 <b>2,4</b>	
	12	327	1	Коридор	4,6	45,5	13,0	4,6	∠,→	
	12	327	2	Совмещенный с/у	4,0	4,0		4,0		
	12	327	3	Жилая комната	15,3	15,3	15,3	,		
	12	327	4	Кухня	4,5	4,5		4,5		
	12	327	5	Балкон	2,4	00.1	45.0	10.1	2,4	
	<b>12</b> 12	<b>327</b> 328	1	ИТОГО:	<b>30,8</b> 7,8	<b>28,4</b> 7,8	15,3	<b>13,1</b> 7,8	2,4	
	12	328	2	Коридор Жилая комната	14,5	14,5	14,5	1,0		
	12	328	3	Жилая комната	14,3	14,1	14,5			
	12	328	4	Кухня	9,9	9,9		9,9		
	12	328	5	Совмещенный с/у	3,9	3,9		3,9		
	12	328	6	Балкон	2,4				2,4	
	12	328	4	ИТОГО:	52,6	50,2	28,6	21,6	2,4	
	12	329	1	Коридор	7,6	7,6	<u> </u>	7,6		

					ž	0	В.	гом чис	ле	
			Z Z		Σde	卢	г	ілощад	ь	
Литера	№ Этажа	№ Помещения	№ Части помещения	Назначение части помещения	Площадь с учетом неотапливаемых частей помещений	Общая площадь жилого помещения	Жилая	Подсобная	Лоджий, балконов, терасс, веранд	Примечание
	12	329	2	C/y	1,9	1,9		1,9		
	12	329	3	Ванная	3,4	3,4		3,4		
	12	329	4	Жилая комната	11,1	11,1	11,1			
	12	329	5	Жилая комната	17,0	17,0	17,0	44.0		
	12 12	329 329	6 7	Кухня	11,8	11,8		11,8	2.6	
	12	<b>329</b>	/	Лоджия <b>ИТОГО</b> :	2,6 <b>55,4</b>	52,8	28,1	24,7	2,6 <b>2,6</b>	
	12	330	1	Коридор	9,5	9,5	20,1	9,5	2,0	
	12	330	2	Жилая комната	12,1	12,1	12,1	-,-		
	12	330	3	Ванная	3,9	3,9		3,9		
	12	330	4	C/y	1,9	1,9		1,9		
	12	330	5	Жилая комната	17,9	17,9	17,9			
	12	330	6	Жилая комната	12,3	12,3	12,3	<b>5</b> 4		
	12 12	330 330	7 8	Кухня Балкон	5,4 2,4	5,4		5,4	2,4	
	12	330	0	итого:	65,4	63,0	42,3	20,7	2,4	
	12	331	1	Коридор	4,0	4,0	42,3	4,0	2,4	
	12	331	2	Совмещенный с/у	3,9	3,9		3,9		
	12	331	3	Кухня	12,1	12,1		12,1		
	12	331	4	Жилая комната	17,3	17,3	17,3			
	12	331	5	Кладовая	3,2	3,2		3,2		
	12	331		итого:	40,5	40,5	17,3	23,2		
	12	332	1	Коридор	3,9	3,9		3,9		
	12 12	332	2	Кладовая	2,7 17,2	2,7 17,2	17.0	2,7		
	12	332 332	4	Жилая комната Кухня	12,0	12,0	17,2	12,0		
	12	332	5	Совмещенный с/у	3,9	3,9		3,9		
	12	332		ИТОГО:	39,7	39,7	17,2	22,5		
	12	333	1	Коридор	3,8	3,8	,-	3,8		
	12	333	2	Совмещенный с/у	4,0	4,0		4,0		
	12	333	3	Кухня	4,5	4,5		4,5		
	12	333	4	Жилая комната	13,8	13,8	13,8			
	12	333	5	Жилая комната	14,4	14,4	14,4	2.2		
	12 12	333 333	6 7	Кладовая Балкон	2,3 2,4	2,3		2,3	2,4	
	12	333	,	ИТОГО:	45,2	42,8	28,2	14,6	2,4	
	12	334	1	Коридор	7,4	7,4	,_	7,4	_, .	
	12	334	2	C/y	1,6	1,6		1,6		
	12	334	3	Ванная	2,9	2,9		2,9		
	12	334	4	Жилая комната	14,4	14,4	14,4			
<u> </u>	12	334	5	Жилая комната	16,9	16,9	16,9	40.0		
<u> </u>	12 12	334 334	6 7	Кухня	12,0	12,0		12,0	2.6	
	12 12	334 334	/	Лоджия <b>ИТОГО</b> :	2,6 <b>57,8</b>	55,2	31,3	23,9	2,6 <b>2,6</b>	
	12	335	1	Коридор	4,5	4,5	31,3	4,5	2,0	
	12	335	2	Совмещенный с/у	3,9	3,9		3,9		
	12	335	3	Жилая комната	15,2	15,2	15,2			
	12	335	4	Кухня	4,4	4,4		4,4		
	12	335		ИТОГО:	28,0	28,0	15,2	12,8		
	12	336	1	Коридор	4,5	4,5	4	4,5		
-	12	336	2	Жилая комната	15,1	15,1	15,1	4.4		
	12 12	336 336	3 4	Кухня Совмещенный с/у	4,4 3,9	4,4 3.0		4,4 3,9		
	12	336	4	итого:	<b>27,9</b>	3,9 <b>27,9</b>	15,1	12,8		
	14	330		711010.	21,5	21,3	10,1	12,0		

			<b>σ</b>		Te X	010		гом чис ілощад		
	œ	вина	ещени		/четом ых час: ний	ь жилс тия				ние
Литера	№ Этажа	Nº Помещения	№ Части помещения	Назначение части помещения	Площадь с учетом неотапливаемых частей помещений	Общая площадь жилого помещения	Жилая	Подсобная	Лоджий, балконов, терасс, веранд	Примечание
	12	337	1	Коридор	7,9	7,9		7,9		
	12	337	2	C/y	1,6	1,6		1,6		
	12	337	3	Кухня	13,8	13,8	40.4	13,8		
	12 12	337 337	4 5	Жилая комната Кладовая	18,4 2,5	18,4 2,5	18,4	2,5		
	12	337	6	Кладовая Жилая комната	17,3	17,3	17,3	2,3		
	12	337	7	Жилая комната	12,0	12,0	12,0			
	12	337	8	Ванная	2,9	2,9	, -	2,9		
	12	337	9	Лоджия	2,4				2,4	
	12	337	4	ИТОГО:	78,8	76,4	47,7	28,7	2,4	
	12 12	338 338	2	Коридор Совмещенный с/у	4,0 3,9	4,0 3,9		4,0 3,9		
	12	338	3	Кухня	9,9	9,9		9,9		
	12	338	4	Жилая комната	12,5	12,5	12,5	0,0		
	12	338	5	Кладовая	2,7	2,7		2,7		
	12	338		итого:	33,0	33,0	12,5	20,5		
	12	339	1	Коридор	3,9	3,9		3,9		
	12	339	2	Кладовая	2,7	2,7	40.5	2,7		
	12 12	339 339	3 4	Жилая комната Кухня	12,5 9,8	12,5 9,8	12,5	9,8		
	12	339	5	Совмещенный с/у	3,9	3,9		3,9		
	12	339	J	ИТОГО:	32,8	32,8	12,5	20,3		
	12	507	1	Коридор	3,9	3,9	1 = , 0	3,9		
	12	507	2	Кладовая	2,7	2,7		2,7		
	12	507	3	Жилая комната	12,5	12,5	12,5			
	12	507	4	Кухня	9,8	9,8		9,8		
	12 <b>12</b>	507 <b>507</b>	5	Совмещенный с/у <b>ИТОГО</b> :	3,9 <b>32,8</b>	3,9 <b>32,8</b>	12,5	3,9 <b>20,3</b>		
	12	508	1	Коридор	4,0	4,0	12,5	4,0		
	12	508	2	Совмещенный с/у	3,9	3,9		3,9		
	12	508	3	Кухня	9,9	9,9		9,9		
	12	508	4	Жилая комната	12,5	12,5	12,5			
	12	508	5	Кладовая	2,7	2,7	10 -	2,7		
	<b>12</b> 12	<b>508</b> 509	1	ИТОГО:	33,0	33,0	12,5	20,5		
	12	509	2	Коридор С/у	7,9 1,6	7,9 1,6		7,9 1,6		
	12	509	3	Слу Кухня	13,8	13,8		13,8		
	12	509	4	Жилая комната	18,4	18,4	18,4			
	12	509	5	Кладовая	2,5	2,5		2,5		
	12	509	6	Жилая комната	17,3	17,3	17,3			
	12 12	509	7	Жилая комната	12,0	12,0	12,0	2.0		
	12	509 509	8 9	Ванная Лоджия	2,9 2,4	2,9		2,9	2,4	
	12	<b>509</b>	9	лоджия ИТОГО:	78,8	76,4	47,7	28,7	2,4	
	12	510	1	Коридор	4,5	4,5		4,5		
	12	510	2	Жилая комната	15,1	15,1	15,1			
	12	510	3	Кухня	4,4	4,4		4,4		
	12	510	4	Совмещенный с/у	3,9	3,9	45.4	3,9		
	<b>12</b> 12	<b>510</b> 511	1	ИТОГО:	27,9	<b>27,9</b> 4,5	15,1	<b>12,8</b> 4,5		
	12	511	2	Коридор Совмещенный с/у	4,5 3,9	3,9		3,9		
	12	511	3	Жилая комната	15,2	15,2	15,2	5,5		
	12	511	4	Кухня	4,4	4,4		4,4		
	12	511		итого:	28,0	28,0	15,2	12,8		

В в в в в в в в в в в в в в в в в в в в						ΘŽ	و		том чис		
12   512   1   Коридор   7,4   7,4   7,4   1,6   1,				И		₽CT	ը	Г	ілощад	Ь 	
12   512   2   C/y   1.6   1.6   1.6   1.6   1.6   1.6   1.2   12   12   12   13   3   Bанная   2.9   2.9   2.9   2.9   12   12   12   12   12   14	Литера	№ Этажа	Nº Помещения	№ Части помещен		Площадь с учето неотапливаемых ча помещений	Общая площадь жи помещения	Жилая	Подсобная	Лоджий, балконов, терасс, веранд	Примечание
12   512   3   Ванная   2,9   2,9   1,4   14,5   12,5   12,5   12,5   12,5   12,5   12,5   12,5   12,5   12,5   12,5   12,5   12,5   12,5   12,5   12,5   12,5   13,8   13,8   13,8   13,8   13,8   13,8   12,5   13,5   13,8   13,8   13,8   13,8   13,8   13,8   13,8   13,8   13,8   13,8   13,8   13,8   12,5   13,5   13,5   14,5   14,4					Коридор		7,4				
12   512   4   Жилая комната   14.4   14.					,						
12   512   5   Жилая комната   16,9   16,9   16,9   12,0   12,									2,9		
12											
12   512   7   Поджия   2,6   3,8   3,8   3,8   12   513   1   Коридор   3,8   3,8   4,5   4,5   4,5   4,5   12   513   3   3   3   3   3   3   3   3   3								10,9	12.0		
12         512         ИТОГО:         57,8         55,2         31,3         23,9         2,6           12         513         1         Коридор         3,8         3,8         3,8         3,8           12         513         2         Совмещенный с/у         4,0         4,0         4,0           12         513         3         Кумня         4,5         4,5         4,5           12         513         4         Жилая комната         14,4         14,4         14,4         14,4           12         513         5         Жилая комната         14,4         14,4         14,4         2,4           12         513         7         Балкон         2,4         2,3         2,3         2,3           12         513         7         Балкон         2,4         2,4         2,4         2,4           12         513         7         Балкон         2,4         2,2         2,2         1,6         2,4           12         514         1         Коридор         3,9         3,9         3,9         3,9         3,9         3,9         3,9         3,9         3,9         3,9         3,9         3,9							12,0		12,0	2,6	
12         513         2         Совмещенный с/у         4,0         4,0         4,0           12         513         3         Кухня         4,5         4,5         4,5           12         513         4         Жилая комната         13,8         13,8         13,8           12         513         5         Жилая комната         14,4         14,4         14,4           12         513         6         Кладовая         2,3         2,3         2,3           12         513         7         Балкон         2,4         2,4         2,4           12         513         7         Балкон         2,4         2,2         2,2         2,4           12         514         1         Коридор         3,9         3,9         3,9         3,9         3,9         1,20         1,2		12	512			57,8		31,3	23,9		
12         513         3         Кухня         4,5         4,5         4,5           12         513         4         Жилая комната         13,8         13,8         13,8           12         513         5         Жилая комната         14,4         14,4         14,4         14,4           12         513         6         Кладовая         2,3         2,3         2,3         2,4           12         513         7         Балкон         2,4         2,2         2,4         2,4           12         513         7         Балкон         2,4         2,2         2,4         2,4           12         514         1         Коридор         3,9											
12     516     2     Жилая комната     12,1     12,1     12,1       12     516     3     Ванная     3,9     3,9     3,9       12     516     4     С/у     1,9     1,9     1,9       12     516     5     Жилая комната     17,9     17,9     17,9       12     516     6     Жилая комната     12,3     12,3     12,3       12     516     7     Кухня     5,4     5,4     5,4       12     516     8     Балкон     2,4     2,4       12     516     8     Балкон     2,4     2,4       12     516     8     Кухня     5,4     5,4     5,4       12     516     8     Балкон     2,4     2,4       12     517     1     Коридор     7,6     7,6     7,6       12     517     2     С/у     1,9     1,9     1,9       12     517     3     Ванная     3,4     3,4     3,4       12     517     4     Жилая комната     11,1     11,1     11,1     11,1       12     517     5     Жилая комната     11,8     11,8     11,8       12								17,3			
12         518         ИТОГО:         52,6         50,2         28,6         21,6         2,4           12         519         1         Коридор         4,6         4,6         4,6		<b>12</b>	<b>518</b>	1	<b>ИТОГО:</b> Корилор	<b>52,6</b>	<b>50,2</b>	28,6	<b>21,6</b>	2,4	
12 519 1 Коридор 4,0 4,0 4,0 4,0											

	я б б площадь
Литера Ne Этажа Ne Помещения Ne Части помещения винения	Площадь с учетом неотапливаемых частей помещений милая Жилая Подсобная Терасс, веранд
12 519 3 Жилая комната	15,3 15,3 15,3
12 519 4 Кухня	4,5 4,5 4,5
12 519 5 Балкон	2,4 2,4 2,4
12         519         ИТОГО:           12         707         1         Коридор	30,8 28,4 15,3 13,1 2,4 3,7 3,7 3,7 3,7
12 707 2 Кладовая	2,8 2,8 2,8
12 707 3 Жилая комната	15,0 15,0 15,0
12 707 4 Кухня	20,0 20,0 20,0
12 707 5 Совмещенный с	
12 707 6 Балкон	2,4 2,4
12         707         ИТОГО:           12         708         1         Коридор	47,9         45,5         15,0         30,5         2,4           3,8         3,8         3,8         3,8
12         708         1         Коридор           12         708         2         Совмещенный с	
12 708 3 Кухня	10,0 10,0 10,0
12 708 4 Жилая комната	12,5 12,5 12,5
12 708 5 Кладовая	2,8 2,8 2,8
12 708 6 Балкон	2,4
12 708 NTOFO:	35,4 33,0 12,5 20,5 2,4
12         709         1         Коридор           12         709         2         Кухня	7,6 7,6 7,6 7,6 11,8 11,8 11,8
12 709 2 Кухня 12 709 3 Жилая комната	16,8 16,8 16,8
12 709 4 Жилая комната	11,0 11,0 11,0
12 709 5 Ванная	3,4 3,4 3,4
12 709 6 C/y	1,9 1,9 1,9
12 709 7 Лоджия	2,6
12 709 ИТОГО:	55,1 52,5 27,8 24,7 2,6
12         710         1         Коридор           12         710         2         Жилая комната	8,7 8,7 8,7 8,7 12,2 12,2 12,2 12,2 12,2 12,2 12,2 12
12 710 2 жилая комната 12 710 3 Кухня	5,4 5,4 5,4 5,4
12 710 4 Жилая комната	18,0 18,0 18,0
12 710 5 C/y	1,9 1,9 1,9
12 710 6 Совмещенный с	
12 710 7 Жилая комната	12,1 12,1 12,1
12     710     8     Лоджия       12     710     ИТОГО:	3,9 3,9 3,9
12         710         ИТОГО:           12         711         1         Коридор	66,1         62,2         42,3         19,9         3,9           3,9         3,9         3,9         3,9
12 711 1 коридор	3,9 3,9 3,9 3,9 3,9 3,2
12 711 3 Жилая комната	17,2 17,2 17,2
12 711 4 Кухня	12,0 12,0 12,0
12 711 5 Совмещенный с	
12 711 NTOFO:	40,2 40,2 17,2 23,0
12 712 1 Коридор 12 712 2 Совмещенный с	3,8 3,8 3,8 3,8 3,9 3,9 3,9
12 712 2 Совмещенный с	y 3,9 3,9 3,9 3,9 12,0 12,0
12 712 4 Жилая комната	
12 712 5 Кладовая	2,7 2,7 2,7
12 712 ИТОГО:	39,6 39,6 17,2 22,4
12 713 1 Коридор	3,8 3,8 3,8
12 713 2 Кладовая	2,2 2,2 2,2
12         713         3         Жилая комната           12         713         4         Жилая комната	14,4 14,4 14,4 13,8 13,8 13,8 13,8 13,8 13,8 13,8 13,8
12 713 4 жилая комната 12 713 5 Кухня	4,5 4,5 4,5
12 713 6 Совмещенный с	
12 713 7 Балкон	2,4

12	Литера	№ Этажа	№ Помещения	№ Части помещения		Площадь с учетом неотапливаемых частей помещений	Общая площадь жилого помещения	Жилая	Подсобная	Лоджий, балконов, терасс, веранд	Примечание
12								28,2		2,4	
12											
12         714         5         Ванная         2.9         2.9         2.9           12         714         6         C/y         1.6         1.6         1.6           12         714         7         Лоджия         2.8         2.8         2.8           12         714         MTOFO:         58,0         55,2         31,5         23,7         2,8           12         715         1         Коридор         4,2         4,2         4,2         4,2           12         715         2         Жилая комната         11,3         1,3         1,3         1,3         1,3         1,3         1,3         1,3         1,3       
12         717         ИТОГО:         50,3         50,3         27,6         22,7           12         718         1         Коридор         3,8         3,8         3,8           12         718         2         Совмещенный с/у         3,9         3,9         3,9           12         718         3         Жилая комната         15,2         15,2         15,2           12         718         4         Кухня         4,1         4,1         4,1           12         718         5         Балкон         2,4         2,4         2,4           12         718         1         Кухня         4,1         4,2         4,1         4,2											
12 моп.1 3 Межквартирный коридор 61,2 12 моп.1 ИТОГО: 83,4						_					
		12			Межквартирный коридор	61,2					
12   моп.2   1   Лестничная клетка ЛВ-2   12,9											
							<b></b>				
12 моп.2 2 Лифтовой холл 9,4   12 моп.2 3 Межквартирный коридор 62,5							-				
12 моп.2 3 Межквартирный коридор 62,5 ИТОГО: 84,8				J							
12 моп.3 1 Лестничная клетка ЛВ-2 12,9				1							

		ния	щения	NO.	том частей і	илого	В том числе площадь			
Литера	№ Этажа	Nº Помещения	№ Части помещения	Назначение части помещения	Площадь с учетом неотапливаемых час помещений	Общая площадь жилого помещения	Жилая	Подсобная	Лоджий, балконов, терасс, веранд	Примечание
	12	моп.3	2	Лифтовой холл	9,4					
	12	моп.3	3	Межквартирный коридор	62,5					
	12	моп.3		итого:	84,8					
	12	моп.4	1	Лестничная клетка ЛВ-1	12,7					
	12	моп.4	2	Лифтовой холл	9,5					
	12	моп.4	3	Межквартирный коридор	61,2					
	12	моп.4		итого:	83,4					
	12			ИТОГО ПО МОП:	336,4					
	12			ИТОГО ПО ЭТАЖУ:	2697,4	2288,8	1201,8	1087,0	72,2	

					>Z	•	В.	гом чис	ле	
			К		CTe	וסוכ	П	ілощад	Ь	
Литера	№ Этажа	№ Помещения	№ Части помещения	Назначение части помещения	Площадь с учетом неотапливаемых частей помещений	Общая площадь жилого помещения	Жилая	Подсобная	Лоджий, балконов, терасс, веранд	Примечание
	13	163	1	Коридор	3,7	3,7		3,7		
	13	163	2	Совмещенный с/у	3,9	3,9		3,9		
	13	163	3	Кухня	13,5	13,5	40.0	13,5		
	13 13	163 163	4 5	Жилая комната Кладовая	16,3 2,8	16,3 2,8	16,3	2,8		
	13	163	5	итого:	40,2	40,2	16,3	23,9		
	13	164	1	Коридор	3,8	3,8	10,0	3,8		
	13	164	2	Кладовая	2,8	2,8		2,8		
	13	164	3	Жилая комната	16,4	16,4	16,4			
	13	164	4	Кухня	13,6	13,6		13,6		
	13 <b>13</b>	164 <b>164</b>	5	Совмещенный с/у <b>ИТОГО</b> :	3,9 <b>40,5</b>	3,9 <b>40,5</b>	16,4	3,9 <b>24,1</b>		
	13	165	1	Коридор	3,8	3,8	10,4	3,8		
	13	165	2	Совмещенный с/у	3,9	3,9		3,9		
	13	165	3	Жилая комната	15,2	15,2	15,2	,		
	13	165	4	Кухня	4,1	4,1		4,1		
	13	165	5	Балкон	2,4				2,4	
	<b>13</b>	<b>165</b> 166	1	ИТОГО:	29,4	27,0	15,2	11,8	2,4	
	13	166	2	Коридор Жилая комната	4,4 13,9	4,4 13,9	13,9	4,4		
	13	166	3	Кладовая	3,5	3,5	10,9	3,5		
	13	166	4	Жилая комната	13,7	13,7	13,7	0,0		
	13	166	5	Кухня	10,9	10,9		10,9		
	13	166	6	Совмещенный с/у	3,9	3,9		3,9		
	13	166	4	ИТОГО:	50,3	50,3	27,6	22,7		
	13 13	167 167	2	Коридор Совмещенный с/у	4,2 3,9	4,2 3,9		4,2 3,9		
	13	167	3	Жилая комната	11,1	11,1	11,1	3,9		
	13	167	4	Кухня	3,1	3,1	, .	3,1		
	13	167		итого:	22,3	22,3	11,1	11,2		
	13	168	1	Коридор	4,2	4,2		4,2		
	13	168	2	Жилая комната	11,3	11,3	11,3	0.4		
	13 13	168 168	3 4	Кухня Совмещенный с/у	3,1 3,9	3,1 3,9		3,1 3,9		
	13	168	4	итого:	22,5	22,5	11,3	11,2		
	13	169	1	Коридор	7,3	7,3	,•	7,3		
	13	169	2	Кухня	11,9	11,9		11,9		
	13	169	3	Жилая комната	17,0	17,0	17,0			
	13	169	4	Жилая комната	14,5	14,5	14,5	0.0		
	13 13	169 169	5 6	Ванная С/у	2,9 1,6	2,9 1,6		2,9 1,6		
	13	169	7		2,8	1,0		1,0	2,8	
	13	169	,	итого:	58,0	55,2	31,5	23,7	2,8	
	13	170	1	Коридор	3,8	3,8		3,8	,-	
	13	170	2	Кладовая	2,2	2,2		2,2		
	13	170	3	Жилая комната	14,4	14,4	14,4			
	13	170	4	Жилая комната	13,8	13,8	13,8	4 5		
	13 13	170 170	5 6	Кухня Совмещенный с/у	4,5 4,0	4,5 4,0		4,5 4,0		
	13	170	7	Балкон	2,4	-7,∪		-∓,∪	2,4	
	13	170		итого:	45,1	42,7	28,2	14,5	2,4	
	13	171	1	Коридор	3,8	3,8		3,8		
	13	171	2	Совмещенный с/у	3,9	3,9		3,9		
	13	171	3	Кухня	12,0	12,0		12,0		

Ме Этажа  Nе Помещения  Вировати помещения  Вировати помещений  Помещений  Общая площадь жилого  помещения  Жилая  Подсобная	Лоджий, балконов, терасс, веранд	чание
Ме Час Площ неотаплі подс	Лоджий терас	Примечание
13 171 4 Жилая комната 17,2 17,2 17,2		
13         171         5         Кладовая         2,7         2,7         2,7		
13 171 NTOFO: 39,6 39,6 17,2 22,4		
13         172         1         Коридор         3,9         3,9         3,9           13         172         2         Кладовая         3,2         3,2         3,2		
13 172 4 Кухня 12,0 12,0 12,0		
13 172 5 Совмещенный с/у 3,9 3,9 3,9		
13 172 ΝΤΟΓΟ: 40,2 40,2 17,2 23,0		
13         173         1         Коридор         8,7         8,7         8,7		
13     173     2     Жилая комната     12,2     12,2     12,2       13     173     3     Кухня     5,4     5,4     5,4		
13 173 3 кухня 5,4 5,4 5,4 5,4 13,1 173 4 Жилая комната 18,0 18,0 18,0		
13 173 5 C/y 1,9 1,9 1,9		
13 173 6 Совмещенный с/у 3,9 3,9 3,9		
13 173 7 Жилая комната 12,1 12,1 12,1		
13 173 8 Лоджия 3,9	3,9	
13 173 ΝΤΟΓΟ: 66,1 62,2 42,3 19,9	3,9	
13         174         1         Коридор         7,6         7,6         7,6           13         174         2         Кухня         11,8         11,8         11,8		
13         174         2         Кухня         11,8         11,8         11,8         11,8           13         174         3         Жилая комната         16,8         16,8         16,8		
13 174 4 Жилая комната 11,0 11,0 11,0		
13 174 5 Ванная 3,4 3,4 3,4		
13 174 6 C/y 1,9 1,9 1,9		
13 174 7 Лоджия 2,6	2,6	
13 174 ΝΤΟΓΟ: 55,1 52,5 27,8 24,7	2,6	
13         175         1         Коридор         3,8         3,8         3,8           43         475         3		
13         175         2         Совмещенный с/у         3,9         3,9         3,9           13         175         3         Кухня         10,0         10,0         10,0		
13 175 4 Жилая комната 12,5 12,5 12,5		
13 175 5 Кладовая 2,8 2,8 2,8		
13 175 6 Балкон 2,4	2,4	
13 175 ΝΤΟΓΟ: 35,4 33,0 12,5 20,5	2,4	
13         176         1         Коридор         3,7         3,7         3,7           43         470         3         470         3		
13         176         2         Кладовая         2,8         2,8         2,8           13         176         3         Жилая комната         15,0         15,0         15,0		-
13 176 5 Совмещенный с/у 4,0 4,0 4,0 4,0		
13 176 6 Балкон 2,4	2,4	
13 176 ΝΤΟΓΟ: 47,9 45,5 15,0 30,5	2,4	
13 340 1 Коридор 4,6 4,6 4,6		
13         340         2         Совмещенный с/у         4,0         4,0         4,0           13         340         3         Жилая комната         15,3         15,3         15,3		
13     340     3     Жилая комната     15,3     15,3     15,3       13     340     4     Кухня     4,5     4,5     4,5		
13 340 5 Балкон 2,4	2,4	
13 340 NTOFO: 30,8 28,4 15,3 13,1		
13 341 1 Коридор 7,8 7,8 7,8		
13         341         2         Жилая комната         14,5         14,5         14,5		
13 341 3 Жилая комната 14,1 14,1 14,1		
13         341         5         Совмещенный с/у         3,9         3,9         3,9           13         341         6         Балкон         2,4	2,4	
13 341 NTOFO: 52,6 50,2 28,6 21,6		
13 342 1 Коридор 7,6 7,6 7,6		

			К1		тей	010	В том числе площадь			
Литера	№ Этажа	№ Помещения	№ Части помещения	Назначение части помещения	Площадь с учетом неотапливаемых частей помещений	Общая площадь жилого помещения	Жилая	Подсобная	Лоджий, балконов, терасс, веранд	Примечание
	13	342	2	C/y	1,9	1,9		1,9		
	13	342	3	Ванная	3,4	3,4		3,4		
	13	342	4	Жилая комната	11,1	11,1	11,1			
	13 13	342 342	5 6	Жилая комната Кухня	17,0 11,8	17,0 11,8	17,0	11,8		
	13	342	7	Лоджия	2,6	11,0		11,0	2,6	
	13	342		итого:	55,4	52,8	28,1	24,7	2,6	
	13	343	1	Коридор	9,5	9,5		9,5		
	13	343	2	Жилая комната	12,1	12,1	12,1			
	13	343	3	Ванная	3,9	3,9		3,9		
	13 13	343 343	4 5	С/у Жилая комната	1,9 17,9	1,9 17,9	17,9	1,9		
	13	343	6	Жилая комната	12,3	12,3	12,3			
	13	343	7	Кухня	5,4	5,4	12,0	5,4		
	13	343	8	Балкон	2,4	,		,	2,4	
	13	343		итого:	65,4	63,0	42,3	20,7	2,4	
	13	344	1	Коридор	4,0	4,0		4,0		
	13	344	2	Совмещенный с/у	3,9	3,9		3,9		
	13 13	344 344	3 4	Кухня Жилая комната	12,1 17,3	12,1 17,3	17,3	12,1		
	13	344	5	жилая комната Кладовая	3,2	3,2	17,3	3,2		
	13	344	3	ИТОГО:	40,5	40,5	17,3	23,2		
	13	345	1	Коридор	3,9	3,9	,-	3,9		
	13	345	2	Кладовая	2,7	2,7		2,7		
	13	345	3	Жилая комната	17,2	17,2	17,2			
	13	345	4	Кухня	12,0	12,0		12,0		
	13 <b>13</b>	345 <b>345</b>	5	Совмещенный с/у <b>ИТОГО</b> :	3,9 <b>39,7</b>	3,9 <b>39,7</b>	17,2	3,9 <b>22,5</b>		
	13	346	1	Коридор	3,8	3,8	17,2	3,8		
	13	346	2	Совмещенный с/у	4,0	4,0		4,0		
	13	346	3	Кухня	4,5	4,5		4,5		
	13	346	4	Жилая комната	13,8	13,8	13,8			
	13	346	5	Жилая комната	14,4	14,4	14,4			
	13 13	346 346	6 7	Кладовая Балкон	2,3	2,3		2,3	2.4	
	13	346	/	итого:	2,4 <b>45,2</b>	42,8	28,2	14,6	2,4 <b>2,4</b>	
	13	347	1	Коридор	7,4	7,4	20,2	7,4	2,-	
	13	347	2	C/y	1,6	1,6		1,6		
	13	347	3	Ванная	2,9	2,9		2,9		
	13	347	4	Жилая комната	14,4	14,4	14,4			
	13	347	5	Жилая комната	16,9	16,9	16,9	10.0		
	13 13	347 347	6 7	Кухня Лоджия	12,0 2,6	12,0		12,0	2,6	
	13	347 347	,	лоджия ИТОГО:	57,8	55,2	31,3	23,9	2,6	
	13	348	1	Коридор	4,5	4,5	,-	4,5		
	13	348	2	Совмещенный с/у	3,9	3,9		3,9		
	13	348	3	Жилая комната	15,2	15,2	15,2			
	13	348	4	Кухня	4,4	4,4	45.0	4,4		
	13	<b>348</b> 349	1	ИТОГО:	28,0	<b>28,0</b> 4,5	15,2	12,8		
	13 13	349	2	Коридор Жилая комната	4,5 15,1	4,5 15,1	15,1	4,5		
	13	349	3	Кухня	4,4	4,4	10,1	4,4		
	13	349	4	Совмещенный с/у	3,9	3,9		3,9		
	13	349		ИТОГО:	27,9	27,9	15,1	12,8		

			ИЯ		Z C Z	010		том чис ілощад		
Литера	№ Этажа	№ Помещения	№ Части помещения	Назначение части помещения	Площадь с учетом неотапливаемых частей помещений	Общая площадь жилого помещения	Жилая	Подсобная	Лоджий, балконов, терасс, веранд	Примечание
	13	350	1	Коридор	7,9	7,9		7,9		
	13	350	2	C/y	1,6	1,6		1,6		
	13	350	3	Кухня	13,8	13,8	40.4	13,8		
	13 13	350 350	4 5	Жилая комната Кладовая	18,4 2,5	18,4 2,5	18,4	2,5		
	13	350	6	Жилая комната	17,3	17,3	17,3	2,0		
	13	350	7	Жилая комната	12,0	12,0	12,0			
	13	350	8	Ванная	2,9	2,9		2,9		
	13	350	9	Лоджия	2,4				2,4	
	13	350	1	ИТОГО:	78,8	76,4	47,7	28,7	2,4	
	13 13	351 351	2	Коридор Совмещенный с/у	4,0 3,9	4,0 3,9		4,0 3,9		
	13	351	3	Кухня	9,9	9,9		9,9		
	13	351	4	Жилая комната	12,5	12,5	12,5			
	13	351	5	Кладовая	2,7	2,7		2,7		
	13	351		итого:	33,0	33,0	12,5	20,5		
	13 13	352	1	Коридор	3,9	3,9		3,9		
	13	352 352	2	Кладовая Жилая комната	2,7 12,5	2,7 12,5	12,5	2,7		
	13	352	4	Кухня	9,8	9,8	12,0	9,8		
	13	352	5	Совмещенный с/у	3,9	3,9		3,9		
	13	352		итого:	32,8	32,8	12,5	20,3		
	13	520	1	Коридор	3,9	3,9		3,9		
	13 13	520 520	2	Кладовая Жилая комната	2,7 12,5	2,7 12,5	10.5	2,7		
	13	520	4	жилая комната Кухня	9,8	9,8	12,5	9,8		
	13	520	5	Совмещенный с/у	3,9	3,9		3,9		
	13	520		итого:	32,8	32,8	12,5	20,3		
	13	521	1	Коридор	4,0	4,0		4,0		
	13	521	2	Совмещенный с/у	3,9	3,9		3,9		
	13	521	3 4	Кухня	9,9	9,9	40.5	9,9		
	13 13	521 521	5	Жилая комната Кладовая	12,5 2,7	12,5 2,7	12,5	2,7		
	13	521	3	ИТОГО:	33,0	33,0	12,5	20,5		
	13	522	1	Коридор	7,9	7,9	, , ,	7,9		
	13	522	2	C/y	1,6	1,6		1,6		
	13	522	3	Кухня	13,8	13,8	40 :	13,8		
	13 13	522 522	4 5	Жилая комната	18,4 2,5	18,4 2,5	18,4	2,5		
	13	522	6	Кладовая Жилая комната	17,3	17,3	17,3	۷,٥		
	13	522	7	Жилая комната	12,0	12,0	12,0			
	13	522	8	Ванная	2,9	2,9		2,9		
	13	522	9	Лоджия	2,4				2,4	
	13	522	4	ИТОГО:	78,8	76,4	47,7	28,7	2,4	
	13 13	523 523	2	Коридор	4,5 15,1	4,5 15,1	15.1	4,5		
	13	523	3	Жилая комната Кухня	4,4	4,4	15,1	4,4		
	13	523	4	Совмещенный с/у	3,9	3,9		3,9		
	13	523		итого:	27,9	27,9	15,1	12,8		
	13	524	1	Коридор	4,5	4,5		4,5		
	13	524	2	Совмещенный с/у	3,9	3,9	4	3,9		
	13 13	524	3 4	Жилая комната	15,2	15,2	15,2	1 1		
	13	524 <b>524</b>	4	Кухня <b>ИТОГО</b> :	4,4 <b>28,0</b>	4,4 <b>28,0</b>	15,2	4,4 <b>12,8</b>		
	10	324		MIOIO.	20,0	20,0	13,2	12,0		

			<b>£</b>		z z Z e z	010		том чис ілощад		
Литера	№ Этажа	Nº Помещения	№ Части помещения	Назначение части помещения	в Площадь неотапливае помеш	Общая площадь жилого помещения	Жилая	Подсобная	Лоджий, балконов, терасс, веранд	Примечание
	13	525	1	Коридор	7,4	7,4		7,4		
	13	525	2	C/y	1,6	1,6		1,6		
	13	525	3	Ванная	2,9	2,9		2,9		
	13 13	525 525	4 5	Жилая комната Жилая комната	14,4 16,9	14,4 16,9	14,4 16,9			
	13	525	6	жилая комната Кухня	12,0	12,0	10,9	12,0		
	13	525	7	Лоджия	2,6	12,0		12,0	2,6	
	13	525	-	итого:	57,8	55,2	31,3	23,9	2,6	
	13	526	1	Коридор	3,8	3,8		3,8		
	13	526	2	Совмещенный с/у	4,0	4,0		4,0		
	13	526	3	Кухня	4,5	4,5	40.0	4,5		
	13 13	526 526	4 5	Жилая комната Жилая комната	13,8 14,4	13,8 14,4	13,8 14,4			
	13	526	6	жилая комната Кладовая	2,3	2,3	14,4	2,3		
	13	526	7	Балкон	2,4	2,0		2,0	2,4	
	13	526	•	итого:	45,2	42,8	28,2	14,6	2,4	
	13	527	1	Коридор	3,9	3,9	,	3,9	,	
	13	527	2	Кладовая	2,7	2,7		2,7		
	13	527	3	Жилая комната	17,2	17,2	17,2			
	13	527	4	Кухня	12,0	12,0		12,0		
	13 <b>13</b>	527 <b>527</b>	5	Совмещенный с/у	3,9 <b>39,7</b>	3,9 <b>39,7</b>	17,2	3,9 <b>22,5</b>		
	13	528	1	<b>ИТОГО:</b> Коридор	4,0	4,0	17,2	4,0		
	13	528	2	Совмещенный с/у	3,9	3,9		3,9		
	13	528	3	Кухня	12,1	12,1		12,1		
	13	528	4	Жилая комната	17,3	17,3	17,3			
	13	528	5	Кладовая	3,2	3,2		3,2		
	13	528	4	итого:	40,5	40,5	17,3	23,2		
	13 13	529 529	2	Коридор	9,5 12,1	9,5 12,1	10.1	9,5		
	13	529	3	Жилая комната Ванная	3,9	3,9	12,1	3,9		
	13	529	4	С/у	1,9	1,9		1,9		
	13	529	5	Жилая комната	17,9	17,9	17,9	1,0		
	13	529	6	Жилая комната	12,3	12,3	12,3			
	13	529	7	Кухня	5,4	5,4		5,4		
	13	529	8	Балкон	2,4	20.0	40.0		2,4	
	<b>13</b>	<b>529</b> 530	1	ИТОГО:	<b>65,4</b> 7,6	<b>63,0</b> 7,6	42,3	<b>20,7</b> 7,6	2,4	
<b>—</b>	13	530	2	Коридор С/у	1,9	1,0		1,0		
	13	530	3	Ванная	3,4	3,4		3,4		
	13	530	4	Жилая комната	11,1	11,1	11,1	, ,		
	13	530	5	Жилая комната	17,0	17,0	17,0			
	13	530	6	Кухня	11,8	11,8		11,8		
	13	530	7	Лоджия	2,6	50.0	00.4	04-	2,6	
	<b>13</b>	<b>530</b> 531	1	ИТОГО:	<b>55,4</b> 7,8	<b>52,8</b> 7,8	28,1	<b>24,7</b>	2,6	
	13	531	2	Коридор Жилая комната	14,5	14,5	14,5	7,8		
	13	531	3	Жилая комната	14,3	14,1	14,1			
	13	531	4	Кухня	9,9	9,9	,	9,9		
	13	531	5	Совмещенный с/у	3,9	3,9		3,9		
	13	531	6	Балкон	2,4				2,4	
	13	531	4	ИТОГО:	52,6	50,2	28,6	21,6	2,4	
	13 13	532	2	Коридор	4,6	4,6		4,6		
L	13	532		Совмещенный с/у	4,0	4,0	<u> </u>	4,0		

			1		1	1	B.	том чис	ПО	
			σ.		Te X	010		том чис ілощаді	-	
Литера	№ Этажа	Nº Помещения	№ Части помещения	Назначение части помещения	Площадь с учетом неотапливаемых частей помещений	Общая площадь жилого помещения	Жилая	Подсобная	Лоджий, балконов, терасс, веранд	Примечание
						_		Подс	Лоджий терасс	별
	13	532	3	Жилая комната	15,3	15,3	15,3	4.5		
	13 13	532 532	4 5	Кухня Балкон	4,5 2,4	4,5		4,5	2,4	
	13	532	3	итого:	30,8	28,4	15,3	13,1	2,4	
	13	721	1	Коридор	3,7	3,7	10,0	3,7	<b>-</b> ,-	
	13	721	2	Кладовая	2,8	2,8		2,8		
	13	721	3	Жилая комната	15,0	15,0	15,0			
	13	721	4	Кухня	20,0	20,0		20,0		
	13 13	721 721	5 6	Совмещенный с/у Балкон	4,0 2,4	4,0		4,0	2,4	
	13	721	0	итого:	47,9	45,5	15,0	30,5	2,4	
	13	722	1	Коридор	3,8	3,8	. 0,0	3,8	_, ·	
	13	722	2	Совмещенный с/у	3,9	3,9		3,9		
	13	722	3	Кухня	10,0	10,0		10,0		
	13	722	4	Жилая комната	12,5	12,5	12,5	0.0		
	13 13	722 722	5 6	Кладовая Балкон	2,8 2,4	2,8		2,8	2,4	
	13	722	U	итого:	35,4	33,0	12,5	20,5	2,4	
	13	723	1	Коридор	7,6	7,6	12,0	7,6	_, .	
	13	723	2	Кухня	11,8	11,8		11,8		
	13	723	3	Жилая комната	16,8	16,8	16,8			
	13 13	723 723	4 5	Жилая комната	11,0	11,0	11,0	2.4		
	13	723	6	Ванная С/у	3,4 1,9	3,4 1,9		3,4 1,9		
	13	723	7	Лоджия	2,6	1,0		1,0	2,6	
	13	723		итого:	55,1	52,5	27,8	24,7	2,6	
	13	724	1	Коридор	8,7	8,7		8,7		
	13	724	2	Жилая комната	12,2	12,2	12,2			
	13 13	724 724	3	Кухня Жилая комната	5,4 18,0	5,4 18,0	18,0	5,4		
	13	724	5	С/у	1,9	1,9	10,0	1,9		
	13	724	6	Совмещенный с/у	3,9	3,9		3,9		
	13	724	7	Жилая комната	12,1	12,1	12,1			
	13	724	8	Лоджия	3,9				3,9	
	13	724	4	ИТОГО:	66,1	62,2	42,3	19,9	3,9	
<u> </u>	13 13	725 725	2	Коридор Кладовая	3,9 3,2	3,9 3,2		3,9 3,2		
	13	725	3	Кладовая Жилая комната	17,2	17,2	17,2			
	13	725	4	Кухня	12,0	12,0	,_	12,0		
	13	725	5	Совмещенный с/у	3,9	3,9		3,9		
	13	725		итого:	40,2	40,2	17,2	23,0		
	13	726	1	Коридор	3,8	3,8		3,8		
	13 13	726 726	3	Совмещенный с/у Кухня	3,9 12,0	3,9 12,0		3,9 12,0		
	13	726	4	кухня Жилая комната	17,2	17,2	17,2	12,0		
	13	726	5	Кладовая	2,7	2,7	,_	2,7		
	13	726		итого:	39,6	39,6	17,2	22,4		
	13	727	1	Коридор	3,8	3,8		3,8		
	13	727	2	Кладовая	2,2	2,2	4	2,2		
	13	727	3	Жилая комната	14,4	14,4	14,4			
-	13 13	727 727	4 5	Жилая комната Кухня	13,8 4,5	13,8 4,5	13,8	4,5		
	13	727	6	Совмещенный с/у	4,0	4,0		4,0		
	13	727	7	Балкон	2,4	.,.		.,.	2,4	

			<b>T</b>		ά Ž	2		гом чис. ілощаді		
		σ.	ЭНИ		Таст	ОГИ	- 1	<b>глоща</b> ді		
Литера	№ Этажа	Nº Помещения	№ Части помещения	Назначение части помещения	Площадь с учетом неотапливаемых частей помещений	Общая площадь жилого помещения	Жилая	Подсобная	Лоджий, балконов, терасс, веранд	Примечание
	13	727		ИТОГО:	45,1	42,7	28,2	14,5	2,4	
	13	728	1	Коридор	7,3	7,3		7,3		
	13 13	728 728	2	Кухня Жилая комната	11,9 17,0	11,9 17,0	17,0	11,9		
	13	728	4	Жилая комната	14,5	14,5	14,5			
	13	728	5	Ванная	2,9	2,9	,-	2,9		
	13	728	6	C/y	1,6	1,6		1,6		
	13	728	7	Лоджия	2,8		21-		2,8	
	13	728	4	ИТОГО:	58,0	55,2	31,5	23,7	2,8	
	13 13	729 729	2	Коридор Жилая комната	4,2 11,3	4,2 11,3	11,3	4,2		
	13	729	3	Кухня	3,1	3,1	11,0	3,1		
	13	729	4	Совмещенный с/у	3,9	3,9		3,9		
	13	729		итого:	22,5	22,5	11,3	11,2		
	13	730	1	Коридор	4,2	4,2		4,2		
	13	730	2	Совмещенный с/у	3,9	3,9	44.4	3,9		
	13 13	730 730	3 4	Жилая комната Кухня	11,1 3,1	11,1 3,1	11,1	3,1		
	13	<b>730</b>	4	ИТОГО:	22,3	22,3	11,1	11,2		
	13	731	1	Коридор	4,4	4,4	,.	4,4		
	13	731	2	Жилая комната	13,9	13,9	13,9	,		
	13	731	3	Кладовая	3,5	3,5		3,5		
	13	731	4	Жилая комната	13,7	13,7	13,7			
	13	731	5	Кухня	10,9	10,9		10,9		
	13 <b>13</b>	731 <b>731</b>	6	Совмещенный с/у <b>ИТОГО</b> :	3,9 <b>50,3</b>	3,9 <b>50,3</b>	27,6	3,9 <b>22,7</b>		
	13	732	1	Коридор	3,8	3,8	21,0	3,8		
	13	732	2	Совмещенный с/у	3,9	3,9		3,9		
	13	732	3	Жилая комната	15,2	15,2	15,2			
	13	732	4	Кухня	4,1	4,1		4,1		
	13	732	5	Балкон	2,4				2,4	
	13	732	4	ИТОГО:	29,4	27,0	15,2	11,8	2,4	
	13 13	733 733	2	Коридор Кладовая	3,8 2,8	3,8 2,8		3,8 2,8		
	13	733	3	Жилая комната	16,4	16,4	16,4	۷,٥		
	13	733	4	Кухня	13,6	13,6	, .	13,6		
	13	733	5	Совмещенный с/у	3,9	3,9		3,9		
	13	733		ИТОГО:	40,5	40,5	16,4	24,1		
	13	734	1	Коридор	3,7	3,7		3,7		
	13 13	734 734	3	Совмещенный с/у Кухня	3,9 13,5	3,9 13,5		3,9 13,5		
	13	734	4	кухня Жилая комната	16,3	16,3	16,3	13,0		
	13	734	5	Кладовая	2,8	2,8	. 0,0	2,8		
	13	734		итого:	40,2	40,2	16,3	23,9		
	13			ИТОГО ПО КВ:	2361,0	2288,8	1201,8	1087,0	72,2	
	13	моп.1	1	Лестничная клетка ЛВ-1	12,7	-				
	13 13	моп.1	3	Лифтовой холл	9,5 61,2	1				
	13	моп.1 <b>моп.1</b>	3	Межквартирный коридор <b>ИТОГО</b> :	83,4					
	13	моп.2	1	Лестничная клетка ЛВ-2	12,9					
	13	моп.2	2	Лифтовой холл	9,4					
	13	моп.2	3	Межквартирный коридор	62,5					
	13	моп.2		ИТОГО:	84,8					
	13	моп.3	1	Лестничная клетка ЛВ-2	12,9					

			щения		том частей і	илого		гом чис. ілощадь	<b>5</b>	
Литера	№ Этажа	Nº Помещения	№ Части помещения	Назначение части помещения	Площадь с учетом неотапливаемых час <sup>-</sup> помещений	Общая площадь жилого помещения	Жилая	Подсобная	Лоджий, балконов, терасс, веранд	Примечание
	13	моп.3	2	Лифтовой холл	9,4					
	13	моп.3	3	Межквартирный коридор	62,5					
	13	моп.3		итого:	84,8					
	13	моп.4	1	Лестничная клетка ЛВ-1	12,7					
	13	моп.4	2	Лифтовой холл	9,5					
	13	моп.4	3	Межквартирный коридор	61,2					
	13	моп.4		итого:	83,4					
	13			ИТОГО ПО МОП:	336,4					
	13			ИТОГО ПО ЭТАЖУ:	2697,4	2288,8	1201,8	1087,0	72,2	

14         177         1         Коридор         3.8         3.8         3.8         3.8           14         177         2         Совмещенный с/у         3.9         3.9         3.9           14         177         3         Кужня         10,0         10,0         10,0           14         177         4         Жилая комната         12,7         12,7         12,7           14         177         5         Кладовая         2,9         2,9         2,9         2,9           14         178         1         Коридор         3,9         3,9         3,9         3,9           14         178         1         Коридор         3,9         3,9         3,9         2,9         3,9         3,9         3,9         3,9				ИЯ		СТЕЙ	100		том чис ілощад		
14         177         2         Совмещенный с/у         3,9         3,9         3,9           14         177         3         Кужня         10,0         10,0         10,0           14         177         4         Жилая комната         12,7         12,7         12,7         12,7         2,9	Литера	№ Этажа	Nº Помещения	№ Части помещения		Площадь с учетом неотапливаемых частей помещений	Общая площадь жилого помещения	Жилая	Подсобная	Лоджий, балконов, терасс, веранд	Примечание
14     182     1     Коридор     4,2     4,2     4,2       14     182     2     Жилая комната     11,4     11,4     11,4     11,4       14     182     3     Кухня     3,1     3,1     3,1       14     182     4     Совмещенный с/у     3,9     3,9     3,9								11,4			
14     182     3     Кухня     3,1     3,1     3,1       14     182     4     Совмещенный с/у     3,9     3,9     3,9		14		1				,			
14 182 4 Совмещенный с/у 3,9 3,9 3,9								11,4			
										ļ	
14         182         ИТОГО:         22,6         22,6         11,4         11,2           14         183         1         Коридор         7,4         7,4         7,4				1				11,4			
14 183 2 Кухня 12,1 12,1 12,1										<del> </del>	
14 183 3 Жилая комната 17,1 17,1 17,1								17,1	,-		
14 183 4 Жилая комната 14,5 14,5 14,5		14	183	4	Жилая комната	14,5	14,5				
14         183         5         Ванная         2,9         2,9         2,9											
14 183 6 C/y 1,6 1,6 1,6							1,6		1,6	0.0	
14     183     7     Лоджия     2,8     2,8       14     183     ИТОГО:     58,4     55,6     31,6     24,0     2,8				/			EE C	24.6	24.0		
14     183     ИТОГО:     58,4     55,6     31,6     24,0     2,8       14     184     1     Коридор     3,8     3,8     3,8				1				31,0		2,0	
14 184 2 Кладовая 2,3 2,3 2,3						_					
14 184 3 Жилая комната 14,5 14,5 14,5								14,5	,-		
14 184 4 Жилая комната 13,9 13,9 13,9			184		Жилая комната	13,9	13,9	13,9			
14         184         5         Кухня         4,5         4,5         4,5											
14 184 6 Совмещенный с/у 4,0 4,0 4,0							4,0		4,0	0.4	
14 184 7 Балкон 2,4 2,4 2,4 14.6 2,4 14.6 2,4				/			42.0	20.4	14.6		
14         184         ИТОГО:         45,4         43,0         28,4         14,6         2,4           14         185         1         Коридор         4,0         4,0         4,0				1		_		20,4		2,4	
14 185 2 Совмещенный с/у 3,9 3,9 3,9											
14 185 3 Кухня 11,5 11,5 11,5											

			ИЯ		z c Z e z č	010		гом чис ілощаді		
Литера	№ Этажа	Nº Помещения	№ Части помещения	Назначение части помещения	Площадь с учетом неотапливаемых частей помещений	Общая площадь жилого помещения	Жилая	Подсобная	Лоджий, балконов, терасс, веранд	Примечание
	14	185	4	Жилая комната	17,8	17,8	17,8			
	14	185		итого:	37,2	37,2	17,8	19,4		
	14	186 186	1	Коридор	3,8	3,8	10.0	3,8		
	14 14	186	3	Жилая комната Кухня	18,8 11,5	18,8 11,5	18,8	11,5		
	14	186	4	Совмещенный с/у	3,9	3,9		3,9		
	14	186	-	итого:	38,0	38,0	18,8	19,2		
	14	187	1	Коридор	8,8	8,8		8,8		
	14	187	2	Жилая комната	12,3	12,3	12,3			
	14	187	3	Кухня	5,4	5,4	40.4	5,4		
	14 14	187 187	4 5	Жилая комната С/у	18,1 1,9	18,1 1,9	18,1	1,9		
	14	187	6	С/у Совмещенный с/у	3,9	3,9		3,9		
	14	187	7	Жилая комната	12,1	12,1	12,1	0,0		
	14	187	8	Лоджия	3,9				3,9	
	14	187		итого:	66,4	62,5	42,5	20,0	3,9	
	14	188	1	Коридор	7,7	7,7		7,7		
	14	188 188	2	Кухня	11,8	11,8 14,2	11.0	11,8		
	14 14	188	4	Жилая комната Жилая комната	14,2 11,3	11,3	14,2 11,3			
	14	188	5	Ванная	3,4	3,4	11,5	3,4		
	14	188	6	C/y	1,9	1,9		1,9		
	14	188	7	Лоджия	2,6			·	2,6	
	14	188		итого:	52,9	50,3	25,5	24,8	2,6	
	14	189	1	Коридор	3,8	3,8		3,8		
	14 14	189 189	3	Совмещенный с/у Кухня	3,9 10,0	3,9 10,0		3,9 10,0		
	14	189	4	Жилая комната	12,6	12,6	12,6	10,0		
	14	189	5	Кладовая	2,9	2,9	,	2,9		
	14	189	6	Балкон	2,4			·	2,4	
	14	189		итого:	35,6	33,2	12,6	20,6	2,4	
	14	190	1	Коридор	3,8	3,8		3,8		
	14 14	190 190	3	Кладовая	2,9 15,1	2,9 15,1	15,1	2,9		
	14	190	4	Жилая комната Кухня	20,1	20,1	10,1	20,1		
	14	190	5	Совмещенный с/у	4,0	4,0		4,0		
	14	190	6	Балкон	2,4				2,4	
	14	190		ИТОГО:	48,3	45,9	15,1	30,8	2,4	
	14	353	1	Коридор	4,6	4,6		4,6		
-	14 14	353 353	3	Совмещенный с/у Жилая комната	4,0 15,4	4,0 15,4	15,4	4,0		
	14	353	4	жилая комната Кухня	4,5	4,5	10,4	4,5		
	14	353	5	Балкон	2,4	.,5		.,5	2,4	
	14	353		итого:	30,9	28,5	15,4	13,1	2,4	
	14	354	1	Коридор	7,9	7,9		7,9		
	14	354	2	Жилая комната	14,7	14,7	14,7			
	14	354	3	Жилая комната	14,1	14,1	14,1	10.1		
	14 14	354 354	4 5	Кухня Совмещенный с/у	10,1 3,9	10,1 3,9		10,1 3,9		
	14	354	6	Балкон	2,4	5,5		5,5	2,4	
	14	354		ИТОГО:	53,1	50,7	28,8	21,9	2,4	
	14	355	1	Коридор	7,7	7,7		7,7		
	14	355	2	C/y	1,9	1,9		1,9		
	14	355	3	Ванная	3,4	3,4		3,4		

					T .=	_	В.	том чис	пе	
			<u> </u>		H E	010		лощад Ілощад		
Литера	№ Этажа	Nº Помещения	№ Части помещения	Назначение части помещения	Площадь с учетом неотапливаемых частей помещений	Общая площадь жилого помещения	Жилая	Подсобная	Лоджий, балконов, терасс, веранд	Примечание
	14	355	4	Жилая комната	11,2	11,2	11,2			
	14	355	5	Жилая комната	16,9	16,9	16,9			
	14 14	355 355	6 7	Кухня	11,8 2,5	11,8		11,8	2,5	
	14	355 355	/	Лоджия <b>ИТОГО</b> :	55,4	52,9	28,1	24,8	2,5 2,5	
	14	356	1	Коридор	9,5	9,5	20,1	9,5	2,0	
	14	356	2	Жилая комната	12,1	12,1	12,1	-,-		
	14	356	3	Ванная	3,9	3,9		3,9		
	14	356	4	C/y	1,9	1,9	10.1	1,9		
	14 14	356 356	5 6	Жилая комната Жилая комната	18,1 12,3	18,1 12,3	18,1 12,3			
	14	356	7	жилая комната Кухня	5,4	5,4	12,3	5,4		
	14	356	8	Балкон	2,4	<u> </u>		<u></u>	2,4	
	14	356		итого:	65,6	63,2	42,5	20,7	2,4	
	14	357	1	Коридор	5,2	5,2		5,2		
	14	357	2	Совмещенный с/у	3,9	3,9		3,9		
	14 14	357 357	3 4	Кухня Жилая комната	11,6 17,5	11,6 17,5	17,5	11,6		
	14	357 357	4	милая комната <b>ИТОГО</b> :	38,2	38,2	17,5 17,5	20,7		
	14	358	1	Коридор	4,1	4,1	17,0	4,1		
	14	358	2	Жилая комната	17,9	17,9	17,9	.,.		
	14	358	3	Кухня	11,6	11,6		11,6		
	14	358	4	Совмещенный с/у	3,9	3,9		3,9		
	14	358	4	ИТОГО:	37,5	37,5	17,9	19,6		
	14 14	359 359	1	Коридор Совмещенный с/у	3,8	3,8		3,8		
	14	359	3	Совмещенный с/у Кухня	4,0 4,5	4,0 4,5		4,0 4,5		
	14	359	4	Жилая комната	13,9	13,9	13,9	7,0		
	14	359	5	Жилая комната	14,4	14,4	14,4			
	14	359	6	Кладовая	2,3	2,3		2,3		
	14	359	7	Балкон	2,4				2,4	
	14	<b>359</b> 360	1	ИТОГО:	<b>45,3</b> 7,4	42,9	28,3	14,6	2,4	
	14 14	360	2	Коридор С/у	1,6	7,4 1,6		7,4 1,6		
	14	360	3	Ванная	2,9	2,9		2,9		
	14	360	4	Жилая комната	14,6	14,6	14,6	,-		
	14	360	5	Жилая комната	17,1	17,1	17,1			
	14	360	6	Кухня	12,1	12,1		12,1	0.5	
	14	360	7	Лоджия <b>ИТОГО</b> :	2,8	EE 7	24 7	24.0	2,8	
	<b>14</b> 14	<b>360</b> 361	1	<b>ИТОГО:</b> Коридор	<b>58,5</b> 4,2	<b>55,7</b> 4,2	31,7	<b>24,0</b> 4,2	2,8	
	14	361	2	Совмещенный с/у	3,9	3,9		3,9		
	14	361	3	Жилая комната	11,4	11,4	11,4	-,-		
	14	361	4	Кухня	3,1	3,1		3,1		
	14	361		ИТОГО:	22,6	22,6	11,4	11,2		
	14	362	1	Коридор	4,2	4,2	11 -	4,2		
	14 14	362 362	3	Жилая комната Кухня	11,5 3,1	11,5 3,1	11,5	3,1		
	14	362	4	Совмещенный с/у	3,1	3,9		3,9		
	14	362		ИТОГО:	22,7	22,7	11,5	11,2		
	14	363	1	Коридор	8,0	8,0		8,0		
	14	363	2	C/y	1,6	1,6		1,6		
	14	363	3	Кухня	13,9	13,9	40.0	13,9		
	14	363	4	Жилая комната	18,3	18,3	18,3			

			Ви		CT EŇ	0101		гом чис ілощаді		
Литера	№ Этажа	Nº Помещения	№ Части помещения	Назначение части помещения	Площадь с учетом неотапливаемых частей помещений	Общая площадь жилого помещения	Жилая	Подсобная	Лоджий, балконов, терасс, веранд	Примечание
	14	363	5	Кладовая	2,6	2,6		2,6		
	14	363	6	Жилая комната	17,3	17,3	17,3			
	14	363	7	Жилая комната	12,0	12,0	12,0	0.0		
	14 14	363 363	8 9	Ванная Балкон	2,9 2,4	2,9		2,9	2,4	
	14	363	9	ИТОГО:	79,0	76,6	47,6	29,0	2,4	
	14	364	1	Коридор	4,1	4,1	,0	4,1	_, -	
	14	364	2	Совмещенный с/у	3,9	3,9		3,9		
	14	364	3	Кухня	13,7	13,7		13,7		
	14	364	4	Жилая комната	16,5	16,5	16,5	0.0		
	14	364 <b>364</b>	5	Кладовая	2,8	2,8	16 E	2,8		
	<b>14</b> 14	3 <b>64</b> 365	1	<b>ИТОГО:</b> Коридор	<b>41,0</b> 3,9	<b>41,0</b> 3,9	16,5	<b>24,5</b> 3,9		
	14	365	2	Кладовая	2,8	2,8		2,8		
	14	365	3	Жилая комната	16,5	16,5	16,5	,		
	14	365	4	Кухня	13,6	13,6		13,6		
	14	365	5	Совмещенный с/у	3,9	3,9		3,9		
	14	365	4	ИТОГО:	40,7	40,7	16,5	24,2		
	14 14	533 533	1 2	Коридор Кладовая	3,9 2,8	3,9 2,8		3,9 2,8		
	14	533	3	Кладовая Жилая комната	16,5	16,5	16,5	2,0		
	14	533	4	Кухня	13,6	13,6	10,0	13,6		
	14	533	5	Совмещенный с/у	3,9	3,9		3,9		
	14	533		итого:	40,7	40,7	16,5	24,2		
	14	534	1	Коридор	4,1	4,1		4,1		
	14	534	2	Совмещенный с/у	3,9	3,9		3,9		
	14 14	534 534	3 4	Кухня Жилая комната	13,7 16,5	13,7 16,5	16,5	13,7		
	14	534	5	Кладовая	2,8	2,8	10,5	2,8		
	14	534	J	итого:	41,0	41,0	16,5	24,5		
	14	535	1	Коридор	8,0	8,0	,	8,0		
	14	535	2	C/y	1,6	1,6		1,6		
	14	535	3	Кухня	13,9	13,9		13,9		
	14	535	4	Жилая комната	18,3	18,3	18,3	2.6		
	14 14	535 535	5 6	Кладовая Жилая комната	2,6 17,3	2,6 17,3	17,3	2,6		
	14	535	7	Жилая комната	12,0	12,0	12,0			
	14	535	8	Ванная	2,9	2,9	_,•	2,9		
	14	535	9	Балкон	2,4				2,4	
	14	535		итого:	79,0	76,6	47,6	29,0	2,4	
	14	536	1	Коридор	4,2	4,2	11.5	4,2		
	14 14	536 536	2	Жилая комната Кухня	11,5 3,1	11,5 3,1	11,5	3,1		
	14	536	4	кухня Совмещенный с/у	3,1	3,1		3,1		
	14	536	·	итого:	22,7	22,7	11,5	11,2		
	14	537	1	Коридор	4,2	4,2		4,2		
	14	537	2	Совмещенный с/у	3,9	3,9		3,9		
	14	537	3	Жилая комната	11,4	11,4	11,4	6.1		
	14	537	4	Кухня	3,1	3,1	11 4	3,1	_	
	<b>14</b>	<b>537</b> 538	1	<b>ИТОГО:</b> Коридор	<b>22,6</b> 7,4	<b>22,6</b> 7,4	11,4	<b>11,2</b> 7,4		
	14	538	2	коридор С/у	1,6	1,6		1,6		
	14	538	3	Ванная	2,9	2,9		2,9		
	14	538	4	Жилая комната	14,6	14,6	14,6			

			_		Ď. Ž	2		том чис		
		_	НИЯ		аст	6	ı	ілощад		
Литера	№ Этажа	Nº Помещения	№ Части помещения	Назначение части помещения	Площадь с учетом неотапливаемых частей помещений	Общая площадь жилого помещения	Жилая	Подсобная	Лоджий, балконов, терасс, веранд	Примечание
	14	538	5	Жилая комната	17,1	17,1	17,1			
	14	538	6	Кухня	12,1	12,1		12,1		
	14	538	7	Лоджия	2,8				2,8	
	14	538	4	ИТОГО:	58,5	55,7	31,7	24,0	2,8	
	14 14	539 539	1 2	Коридор Совмещенный с/у	3,8 4,0	3,8 4,0		3,8 4,0		
	14	539	3	Кухня	4,0	4,5		4,0		
	14	539	4	Жилая комната	13,8	13,8	13,8	7,0		
	14	539	5	Жилая комната	14,5	14,5	14,5			
	14	539	6	Кладовая	2,3	2,3		2,3		
	14	539	7	Балкон	2,4				2,4	
	14	539		итого:	45,3	42,9	28,3	14,6	2,4	
	14	540	1	Коридор	4,1	4,1	47.0	4,1		
	14	540	2	Жилая комната	17,9	17,9	17,9	11.6		
	14 14	540 540	3 4	Кухня Совмещенный с/у	11,6 3,9	11,6 3,9		11,6 3,9		
	14	540	4	итого:	37,5	<b>37,5</b>	17,9	19,6		
	14	541	1	Коридор	5,2	5,2	17,3	5,2		
	14	541	2	Совмещенный с/у	3,9	3,9		3,9		
	14	541	3	Кухня	11,6	11,6		11,6		
	14	541	4	Жилая комната	17,5	17,5	17,5			
	14	541		итого:	38,2	38,2	17,5	20,7		
	14	542	1	Коридор	9,5	9,5		9,5		
	14	542	2	Жилая комната	12,1	12,1	12,1	0.0		
	14	542 542	3 4	Ванная	3,9	3,9		3,9		
	14 14	542	5	С/у Жилая комната	1,9 18,1	1,9 18,1	18,1	1,9		
	14	542	6	Жилая комната	12,3	12,3	12,3			
	14	542	7	Кухня	5,4	5,4	12,0	5,4		
	14	542	8	Балкон	2,4	-,		-,	2,4	
	14	542		итого:	65,6	63,2	42,5	20,7	2,4	
	14	543	1	Коридор	7,7	7,7		7,7		
	14	543	2	C/y	1,9	1,9		1,9		
	14	543	3	Ванная	3,4	3,4	44.0	3,4		
	14	543	4	Жилая комната	11,2	11,2	11,2			
	14 14	543 543	5 6	Жилая комната Кухня	16,9 11,8	16,9 11,8	16,9	11,8		
	14	543	7	Лоджия	2,6	11,0		11,0	2,6	
	14	543	,	итого:	55,5	52,9	28,1	24,8	2,6	
	14	544	1	Коридор	7,9	7,9		7,9		
	14	544	2	Жилая комната	14,7	14,7	14,7			
	14	544	3	Жилая комната	14,1	14,1	14,1			
	14	544	4	Кухня	10,1	10,1		10,1		
	14	544	5	Совмещенный с/у	3,9	3,9		3,9	0.4	
	14	544	6	Балкон	2,4	F0.7	20.0	24.0	2,4	
	<b>14</b> 14	<b>544</b> 545	1	<b>ИТОГО:</b> Коридор	<b>53,1</b> 4,6	<b>50,7</b> 4,6	28,8	<b>21,9</b> 4,6	2,4	
	14	545	2	коридор Совмещенный с/у	4,0	4,0		4,0		
	14	545	3	Жилая комната	15,4	15,4	15,4	7,0		
	14	545	4	Кухня	4,5	4,5	, .	4,5		
	14	545	5	Балкон	2,3				2,3	
	14	545		ИТОГО:	30,8	28,5	15,4	13,1	2,3	
	14	735	1	Коридор	3,8	3,8		3,8		
	14	735	2	Кладовая	2,9	2,9		2,9		

			R		СТЕЙ	0101		гом чис ілощад		
Литера	№ Этажа	Nº Помещения	№ Части помещения	Назначение части помещения	Площадь с учетом неотапливаемых частей помещений	Общая площадь жилого помещения	Жилая	Подсобная	Лоджий, балконов, терасс, веранд	Примечание
	14	735	3	Жилая комната	15,1	15,1	15,1			
	14	735	4	Кухня	20,1	20,1		20,1		
	14	735 735	5	Совмещенный с/у	4,0 2,4	4,0		4,0	2.4	
	14 <b>14</b>	735	6	Балкон <b>ИТОГО</b> :	48,3	45,9	15,1	30,8	2,4 <b>2,4</b>	
	14	736	1	Коридор	3,8	3,8	10,1	3,8	2,7	
	14	736	2	Совмещенный с/у	3,9	3,9		3,9		
	14	736	3	Кухня	9,9	9,9		9,9		
	14	736	4	Жилая комната	12,6	12,6	12,6			
	14	736	5	Кладовая	2,9	2,9		2,9		
	14	736	6	Балкон	2,4	20.4	40.0	20.5	2,4	
	<b>14</b> 14	<b>736</b> 737	1	<b>ИТОГО:</b> Коридор	<b>35,5</b> 7,7	<b>33,1</b> 7,7	12,6	<b>20,5</b> 7,7	2,4	
	14	737	2	коридор Кухня	11,9	11,9		11,9		
	14	737	3	Жилая комната	14,2	14,2	14,2	, c		
	14	737	4	Жилая комната	11,2	11,2	11,2			
	14	737	5	Ванная	3,4	3,4		3,4		
	14	737	6	C/y	1,9	1,9		1,9		
	14	737	7	Лоджия	2,6	<b></b>	07.4	010	2,6	
	<b>14</b> 14	<b>737</b> 738	1	ИТОГО:	<b>52,9</b> 8,8	<b>50,3</b> 8,8	25,4	<b>24,9</b> 8,8	2,6	
	14	738	2	Коридор Жилая комната	12,3	12,3	12,3	0,0		
	14	738	3	Кухня	5,4	5,4	12,0	5,4		
	14	738	4	Жилая комната	18,2	18,2	18,2	-, :		
	14	738	5	C/y	1,9	1,9		1,9		
	14	738	6	Совмещенный с/у	3,9	3,9		3,9		
	14	738	7	Жилая комната	12,1	12,1	12,1			
	14	738	8	Лоджия	3,8	CO C	40.0	20.0	3,8	
	<b>14</b>	<b>738</b> 739	1	<b>ИТОГО:</b> Коридор	<b>66,4</b> 3,8	<b>62,6</b> 3,8	42,6	<b>20,0</b> 3,8	3,8	
	14	739	2	коридор Жилая комната	18,8	18,8	18,8	3,0		
	14	739	3	Кухня	11,5	11,5	10,0	11,5		
	14	739	4	Совмещенный с/у	3,9	3,9		3,9		
	14	739		ИТОГО:	38,0	38,0	18,8	19,2		
	14	740	1	Коридор	4,0	4,0		4,0		
	14	740	2	Совмещенный с/у	3,9	3,9		3,9		
	14 14	740 740	3 4	Кухня Жилая комната	11,5 17,8	11,5 17,8	17,8	11,5		
	14	740 740	4	жилая комната <b>ИТОГО</b> :	37,2	37,2	17,8	19,4		
	14	741	1	Коридор	3,8	3,8	,0	3,8		
	14	741	2	Кладовая	2,3	2,3		2,3		
	14	741	3	Жилая комната	14,5	14,5	14,5			
	14	741	4	Жилая комната	13,8	13,8	13,8			
	14	741	5	Кухня	4,5	4,5		4,5		
	14 14	741 741	6 7	Совмещенный с/у	4,0 2,4	4,0		4,0	2.4	
	14	741 741	/	Балкон <b>ИТОГО</b> :	45,3	42,9	28,3	14,6	2,4 <b>2,4</b>	
	14	742	1	Коридор	7,4	7,4	20,0	7,4	<b>∠</b> ,-•	
	14	742	2	Кухня	12,2	12,2		12,2		
	14	742	3	Жилая комната	17,0	17,0	17,0			
	14	742	4	Жилая комната	14,6	14,6	14,6			
	14	742	5	Ванная	2,9	2,9		2,9		
	14	742	6	С/у	1,6	1,6		1,6	2.0	
	14	742	7	Лоджия	2,8				2,8	

					Z,	ρ		гом чис.		
			R		₽Ğ	5	П	ілощаді	•	
Литера	№ Этажа	Nº Помещения	№ Части помещения	Назначение части помещения	Площадь с учетом неотапливаемых частей помещений	Общая площадь жилого помещения	Жилая	Подсобная	Лоджий, балконов, терасс, веранд	Примечание
	14	742		итого:	58,5	55,7	31,6	24,1	2,8	
	14	743	1	Коридор	4,2	4,2		4,2		
	14 14	743 743	3	Жилая комната	11,4 3,1	11,4 3,1	11,4	3,1		
	14	743	4	Кухня Совмещенный с/у	3,1	3,1		3,9		
	14	743		ИТОГО:	22,6	22,6	11,4	11,2		
	14	744	1	Коридор	4,2	4,2	,	4,2		
	14	744	2	Совмещенный с/у	3,9	3,9		3,9		
	14	744	3	Жилая комната	11,4	11,4	11,4	0.4		
	14 <b>14</b>	744 <b>744</b>	4	Кухня <b>ИТОГО</b> :	3,1 <b>22,6</b>	3,1 <b>22,6</b>	11,4	3,1 <b>11,2</b>		
	14	745	1	Коридор	4,4	4,4	11,4	4,4		
	14	745	2	Жилая комната	14,0	14,0	14,0	.,.		
	14	745	3	Кладовая	3,6	3,6		3,6		
	14	745	4	Жилая комната	16,2	16,2	16,2			
	14	745	5	Кухня	11,1	11,1		11,1		
	14 14	745 745	6 7	Совмещенный с/у	3,9 2,4	3,9		3,9	2,4	
	14	745 745	/	Лоджия <b>ИТОГО</b> :	55,6	53,2	30,2	23,0	2,4	
	14	746	1	Коридор	4,0	4,0	30,2	4,0	۷,٦	
	14	746	2	Совмещенный с/у	3,9	3,9		3,9		
	14	746	3	Жилая комната	15,2	15,2	15,2	,		
	14	746	4	Кухня	4,1	4,1		4,1		
	14	746	4	итого:	27,2	27,2	15,2	12,0		
	14	747	1	Коридор	3,9	3,9		3,9		
	14 14	747 747	3	Кладовая Жилая комната	2,9 12,7	2,9 12,7	12,7	2,9		
	14	747	4	Кухня	10,0	10,0	12,1	10,0		
	14	747	5	Совмещенный с/у	3,9	3,9		3,9		
	14	747		итого:	33,4	33,4	12,7	20,7		
	14	748	1	Коридор	3,8	3,8		3,8		
	14	748	2	Совмещенный с/у	3,9	3,9		3,9		
	14 14	748 748	3 4	Кухня	10,0 12,7	10,0 12,7	12,7	10,0		
	14	748	5	Жилая комната Кладовая	2,9	2,9	12,1	2,9		
	14	748		итого:	33,3	33,3	12,7	20,6		
	14			итого по кв:	2334,7	2262,4		1063,3	72,3	
	14	моп.1	1	Лестничная клетка ЛВ-1	12,7		-			
	14	моп.1	2	Лифтовой холл	9,5					
	14 <b>14</b>	моп.1 моп.1	3	Межквартирный коридор <b>ИТОГО</b> :	68,5 <b>90,7</b>					
	14	моп.1	1	Лестничная клетка ЛВ-2	13,0					
	14	моп.2	2	Лифтовой холл	9,3					
	14	моп.2	3	Межквартирный коридор	62,1					
	14	моп.2		итого:	84,4					
	14	моп.3	1	Лестничная клетка ЛВ-2	13,0					
	14	моп.3	2	Лифтовой холл	9,3					
	14 <b>14</b>	моп.3 моп.3	3	Межквартирный коридор <b>ИТОГО</b> :	62,1 <b>84,4</b>					
	14	моп.3 моп.4	1	Лестничная клетка ЛВ-1	12,7					
	14	моп.4	2	Лифтовой холл	9,5					
	14	моп.4	3	Межквартирный коридор	68,5					
	14	моп.4		итого:	90,7					
	14			ИТОГО ПО МОП:	350,2					

			Ви		М	жилого я		том чис. ілощаді		
Литера	№ Этажа	винәітәмо⊔ ₅N	№ Части помещен	Назначение части помещения	Площадь с учето неотапливаемых ча помещений	Общая площадь жил помещения	Жилая	Подсобная	Лоджий, балконов, терасс, веранд	Примечание
	14			итого по этажу:	2684,9	2262,4	1199,1	1063,3	72,3	

			Ви		CT e X	100		том чис ілощад		
Литера	№ Этажа	Nº Помещения	№ Части помещения	Назначение части помещения	Площадь с учетом неотапливаемых частей помещений	Общая площадь жилого помещения	Жилая	Подсобная	Лоджий, балконов, терасс, веранд	Примечание
	15	366	1	Коридор	4,6	4,6		4,6		
	15	366	2	Совмещенный с/у	4,0	4,0		4,0		
	15 15	366 366	3	Жилая комната Кухня	15,4 4,5	15,4 4,5	15,4	4,5		
	15	366	4 5	кухня Балкон	2,4	4,5		4,5	2,4	
	15	366	J	ИТОГО:	30,9	28,5	15,4	13,1	2,4	
	15	367	1	Коридор	7,9	7,9	,	7,9	,	
	15	367	2	Жилая комната	14,7	14,7	14,7			
	15	367	3	Жилая комната	14,1	14,1	14,1	40.0		
	15 15	367 367	4 5	Кухня	10,0 3,9	10,0 3,9		10,0 3,9		
	15	367	6	Совмещенный с/у Балкон	2,4	3,9		3,9	2,4	
	15	367		итого:	53,0	50,6	28,8	21,8	2,4	
	15	368	1	Коридор	7,7	7,7		7,7	,	
	15	368	2	C/y	1,9	1,9		1,9		
	15	368	3	Ванная	3,4	3,4	44.0	3,4		
	15 15	368 368	4 5	Жилая комната Жилая комната	11,2 17,0	11,2 17,0	11,2 17,0			
	15	368	6	Кухня	11,0	11,9	17,0	11,9		
	15	368	7	Лоджия	2,6	11,0		11,0	2,6	
	15	368		итого:	55,7	53,1	28,2	24,9	2,6	
	15	369	1	Коридор	9,5	9,5		9,5		
	15	369	2	Жилая комната	12,1	12,1	12,1	0.0		
	15 15	369 369	3 4	Ванная С/у	3,9 1,9	3,9 1,9		3,9 1,9		
	15	369	5		18,1	18,1	18,1	1,9		
	15	369	6	Жилая комната	12,3	12,3	12,3			
	15	369	7	Кухня	5,4	5,4	,	5,4		
	15	369	8	Балкон	2,4				2,4	
	15	369	4	итого:	65,6	63,2	42,5	20,7	2,4	
	15 15	370 370	2	Коридор Совмещенный с/у	5,1 3,9	5,1 3,9		5,1 3,9		
	15	370	3	Совмещенный с/у Кухня	11,5	11,5		11,5		
	15	370	4	Жилая комната	17,6	17,6	17,6	11,0		
	15	370		итого:	38,1	38,1	17,6	20,5		
	15	371	1	Коридор	4,1	4,1		4,1		
	15	371	2	Жилая комната	17,9	17,9	17,9	44.0		
	15 15	371 371	3 4	Кухня Совмещенный с/у	11,6 3,9	11,6 3,9		11,6 3,9		
	15 15	371	4	итого:	37,5	<b>37,5</b>	17,9	19,6		
	15	372	1	Коридор	3,8	3,8	,•	3,8		
	15	372	2	Совмещенный с/у	4,0	4,0		4,0		
	15	372	3	Кухня	4,5	4,5		4,5		
	15	372	4	Жилая комната	13,8	13,8	13,8			
	15 15	372 372	5 6	Жилая комната Кладовая	14,5 2,3	14,5 2,3	14,5	2,3		
	15	372	7	кладовая Балкон	2,3	۷,۵		۷,٥	2,4	
	15	372	,	ИТОГО:	45,3	42,9	28,3	14,6	2,4	
	15	373	1	Коридор	7,4	7,4		7,4		
	15	373	2	C/y	1,6	1,6		1,6		
	15	373	3	Ванная	2,9	2,9	44.5	2,9		
	15 15	373 373	4 5	Жилая комната Жилая комната	14,5 17,0	14,5 17,0	14,5 17,0			
	15	373	6	жилая комната Кухня	12,1	12,1	17,0	12,1		
L		5,5		137/11/1	1 '-, '	14,1		٠ ـ , ١	1	

			<b>E</b>		δ Ž	010		гом чис ілощаді		
		•	H X		o M Ta C	И	•	тощид:		
Литера	№ Этажа	Nº Помещения	№ Части помещения	Назначение части помещения	Площадь с учетом неотапливаемых частей помещений	Общая площадь жилого помещения	Жилая	Подсобная	Лоджий, балконов, терасс, веранд	Примечание
	15	373	7	Лоджия	2,8				2,8	
	15	373	4	ИТОГО:	58,3	55,5	31,5	24,0	2,8	
	15 15	374 374	2	Коридор Совмещенный с/у	4,2 3,9	4,2 3,9		4,2 3,9		
	15	374	3	Жилая комната	11,2	11,2	11,2	3,9		
	15	374	4	Кухня	3,1	3,1	,	3,1		
	15	374		итого:	22,4	22,4	11,2	11,2		
	15	375	1	Коридор	4,2	4,2		4,2		
	15	375	2	Жилая комната	11,3	11,3	11,3			
	15 15	375	3	Кухня	3,1	3,1		3,1		
	15 15	375 <b>375</b>	4	Совмещенный с/у <b>ИТОГО</b> :	3,9 <b>22,5</b>	3,9 <b>22,5</b>	11,3	3,9 <b>11,2</b>		
	15	376	1	Коридор	8,0	8,0	11,3	8,0		
	15	376	2	C/y	1,6	1,6		1,6		
	15	376	3	Кухня	13,9	13,9		13,9		
	15	376	4	Жилая комната	18,3	18,3	18,3			
	15	376	5	Кладовая	2,6	2,6		2,6		
	15	376	6	Жилая комната	17,2	17,2	17,2			
	15 15	376 376	7 8	Жилая комната Ванная	12,0 2,9	12,0 2,9	12,0	2,9		
	15	376	9	Балкон	2,9	2,9		2,9	2,4	
	15	376	J	итого:	78,9	76,5	47,5	29,0	2,4	
	15	377	1	Коридор	4,1	4,1	,0	4,1	_, .	
	15	377	2	Совмещенный с/у	3,9	3,9		3,9		
	15	377	3	Кухня	13,7	13,7		13,7		
	15	377	4	Жилая комната	16,3	16,3	16,3			
	15	377	5	Кладовая	2,8	2,8	400	2,8		
	<b>15</b>	<b>377</b> 378	1	<b>ИТОГО:</b> Коридор	<b>40,8</b> 3,9	<b>40,8</b> 3,9	16,3	<b>24,5</b> 3,9		
	15	378	2	Кладовая	2,8	2,8		2,8		
	15	378	3	Жилая комната	16,5	16,5	16,5	2,0		
	15	378	4	Кухня	13,6	13,6	,	13,6		
	15	378	5	Совмещенный с/у	3,9	3,9		3,9		
	15	378		итого:	40,7	40,7	16,5	24,2		
	15	546	1	Коридор	3,9	3,9		3,9		
	15 15	546 546	3	Кладовая Жилая комната	2,8 16,5	2,8 16,5	16,5	2,8		
	15	546	4	жилая комната Кухня	13,6	13,6	10,0	13,6		
	15	546	5	Совмещенный с/у	3,9	3,9		3,9		
	15	546		итого:	40,7	40,7	16,5	24,2		
	15	547	1	Коридор	4,1	4,1		4,1		
	15	547	2	Совмещенный с/у	3,9	3,9		3,9		
	15	547	3	Кухня	13,6	13,6	16.4	13,6		
	15 15	547 547	4 5	Жилая комната Кладовая	16,4 2,8	16,4 2,8	16,4	2,8		
	15	547 547	3	<b>ИТОГО:</b>	40,8	40,8	16,4	24,4		
	15	548	1	Коридор	8,0	8,0	. •,-	8,0		
	15	548	2	C/y	1,6	1,6		1,6		
	15	548	3	Кухня	13,9	13,9		13,9		
	15	548	4	Жилая комната	18,3	18,3	18,3			
	15	548	5	Кладовая	2,6	2,6	47.0	2,6		
	15 15	548 548	6 7	Жилая комната	17,2 12,0	17,2 12,0	17,2 12,0			
	15	548	8	Жилая комната Ванная	2,9	2,9	12,0	2,9		
L	10	1 0-0		Daillai	۷,5	۷,5		۷,5		

			<b>E</b>		ē Ž	010		гом чис ілощад		
		КИ	цения		етом с част й	жилс	•	лощид		1e
Литера	№ Этажа	винетения Мо∏ометения	№ Части помещения	Назначение части помещения	Площадь с учетом неотапливаемых частей помещений	Общая площадь жилого помещения	Жилая	Подсобная	Лоджий, балконов, терасс, веранд	Примечание
	15	548	9	Балкон	2,4				2,4	
	15	548	4	ИТОГО:	78,9	76,5	47,5	29,0	2,4	
	15 15	549 549	1 2	Коридор Жилая комната	4,2 11,3	4,2 11,3	11,3	4,2		
	15	549	3	Кухня	3,1	3,1	11,0	3,1		
	15	549	4	Совмещенный с/у	3,9	3,9		3,9		
	15	549		итого:	22,5	22,5	11,3	11,2		
	15	550	1	Коридор	4,2	4,2		4,2		
	15 15	550 550	2	Совмещенный с/у Жилая комната	3,9 11,2	3,9 11,2	11,2	3,9		
	15	550	4	Кухня	3,1	3,1	11,2	3,1		
	15	550	·	ИТОГО:	22,4	22,4	11,2	11,2		
	15	551	1	Коридор	7,4	7,4	Í	7,4		
	15	551	2	C/y	1,6	1,6		1,6		
	15	551	3	Ванная	2,9	2,9	44.0	2,9		
	15 15	551 551	4 5	Жилая комната Жилая комната	14,6 17,0	14,6 17,0	14,6 17,0			
	15	551	6	жилая комната Кухня	12,0	12,0	17,0	12,0		
	15	551	7	Лоджия	2,8	12,0		12,0	2,8	
	15	551		итого:	58,3	55,5	31,6	23,9	2,8	
	15	552	1	Коридор	3,8	3,8		3,8		
	15	552	2	Совмещенный с/у	4,0	4,0		4,0		
	15 15	552 552	3 4	Кухня Жилая комната	4,5 13,9	4,5 13,9	13,9	4,5		
	15	552	5	Жилая комната	14,3	14,3	14,3			
	15	552	6	Кладовая	2,3	2,3	1 1,0	2,3		
	15	552	7	Балкон	2,4	•			2,4	
	15	552		итого:	45,2	42,8	28,2	14,6	2,4	
	15	553	1	Коридор	4,1	4,1	47.0	4,1		
	15 15	553 553	3	Жилая комната Кухня	17,8 11,6	17,8 11,6	17,8	11,6		
	15	553	4	Совмещенный с/у	3,9	3,9		3,9		
	15	553		итого:	37,4	37,4	17,8	19,6		
	15	554	1	Коридор	5,1	5,1	Í	5,1		
	15	554	2	Совмещенный с/у	3,9	3,9		3,9		
	15	554	3	Кухня	11,5	11,5	17.5	11,5		
	15 <b>15</b>	554 <b>554</b>	4	Жилая комната <b>ИТОГО</b> :	17,5 <b>38,0</b>	17,5 <b>38,0</b>	17,5 <b>17,5</b>	20,5		
	15	555	1	<u>итого.</u> Коридор	9,5	9,5	17,3	9,5		
	15	555	2	Жилая комната	12,0	12,0	12,0	-,0		
	15	555	3	Ванная	3,9	3,9		3,9		
	15	555	4	C/y	1,9	1,9		1,9		
	15	555	5	Жилая комната	18,0	18,0	18,0			
	15 15	555 555	6 7	Жилая комната Кухня	12,3 5,4	12,3 5,4	12,3	5,4		
	15	555	8	кухня Балкон	2,4	J, <del>4</del>		J, <del>+</del>	2,4	
	15	555		итого:	65,4	63,0	42,3	20,7	2,4	
	15	556	1	Коридор	7,7	7,7		7,7		
	15	556	2	C/y	1,9	1,9		1,9		
	15	556	3	Ванная	3,4	3,4	44.5	3,4		
	15 15	556 556	4 5	Жилая комната	11,2	11,2	11,2			
	15	556 556	6	Жилая комната Кухня	16,9 11,7	16,9 11,7	16,9	11,7		
	15	556	7	<u> </u>	2,6	11,1		11,7	2,6	
			1	* · - P · · · · · ·	_, _, _	ı			_, _	

			_		Σç	2		том чис		
			Ä		≅CT	0[		ілощаді	<b>-</b>	
Литера	№ Этажа	№ Помещения	№ Части помещения	Назначение части помещения	Площадь с учетом неотапливаемых частей помещений	Общая площадь жилого помещения	Жилая	Подсобная	Лоджий, балконов, терасс, веранд	Примечание
	15	556		итого:	55,4	52,8	28,1	24,7	2,6	
	15	557	1	Коридор	7,9	7,9		7,9		
	15	557	2	Жилая комната	14,6	14,6	14,6			
	15	557	3	Жилая комната	14,0	14,0	14,0			
	15	557	4	Кухня	10,0	10,0		10,0		
	15	557	5	Совмещенный с/у	3,9	3,9		3,9		
	15	557	6	Балкон	2,4				2,4	
	15	557		итого:	52,8	50,4	28,6	21,8	2,4	
	15	558	1	Коридор	4,6	4,6		4,6		
	15	558	2	Совмещенный с/у	4,0	4,0		4,0		
	15	558	3	Жилая комната	15,3	15,3	15,3			
	15	558	4	Кухня	4,5	4,5		4,5		
	15	558	5	Балкон	2,4				2,4	
	15	558		итого:	30,8	28,4	15,3	13,1	2,4	
	15			ИТОГО ПО КВ:	1178,3	1143,5	625,3	518,2	34,8	
	15	моп.1	1	Лестничная клетка ЛВ-1	3,5					
	15	моп.1		итого:	3,5					
	15	моп.2	1	Лестничная клетка ЛВ-2	13,0					
	15	моп.2	2	Лифтовой холл	9,3					
	15	моп.2	3	Межквартирный коридор	62,1					
	15	моп.2		итого:	84,4					
	15	моп.3	1	Лестничная клетка ЛВ-2	13,0					
	15	моп.3	2	Лифтовой холл	9,3					
	15	моп.3	3	Межквартирный коридор	62,1					
	15	моп.3		итого:	84,4					
	15	моп.4	1	Лестничная клетка ЛВ-4	3,5					
	15	моп.4		итого:	3,5					
	15			итого по моп:	175,8					
	15			итого по этажу:	1354,1	1143,5	625,3	518,2	34,8	

Сводная экспликация											
№ п.п	Этаж		площадь жилых помещений с учетом балконов/лоджий без коэф	площадь жилых помещений без учета балконов/лоджий	площадь помещений <b>общего</b> пользования	площадь <b>нежилых</b> помещений	площадь <b>машино-мест</b>	площадь жилых помещений с учетом балконов/лоджий с коэф	Площадь балконов/лоджий (с учетом коэф)		общая площадь помещений в здании (с учетом балконов/лоджий с коэф)
1	-1	9243,3			4461,3		4782,0			9243,3	9243,3
2	1	2743,4	1058,4	1038,9	368,3	1336,2		1048,7	9,8	2762,9	2753,2
3	2	2436,1	2072,8	2026,2	349,4	60,5		2047,9	21,7	2482,7	2457,8
4	3	2593,4	2304,4	2236,9	356,5			2265,9	29,0	2660,9	2622,4
5	4	2593,4	2303,9	2236,9	356,5			2265,7	28,8	2660,4	2622,2
6	5	2593,5	2304,6	2237,0	356,5			2266,0	29,0	2661,1	2622,5
7	6	2592,6	2310,3	2235,1	357,5			2265,3	30,2	2667,8	2622,8
8	7	2592,7	2310,1	2235,2	357,5			2265,2	30,0	2667,6	2622,7
9	8	2592,6	2309,5	2235,1	357,5			2264,8	29,7	2667,0	2622,3
10	9	2592,5	2308,9	2235,0	357,5			2264,4	29,4	2666,4	2621,9
11	10	2597,9	2334,3	2261,7	336,2			2290,3	28,6	2670,5	2626,5
12	11	2611,8	2347,3	2275,4	336,4			2304,8	29,4	2683,7	2641,2
13	12	2625,2	2361,0	2288,8	336,4			2317,0	28,2	2697,4	2653,4
14	13	2625,2	2361,0	2288,8	336,4			2317,0	28,2	2697,4	2653,4
15	14	2612,6	2334,7	2262,4	350,2			2290,7	28,3	2684,9	2640,9
16	15	1319,3	1178,3	1143,5	175,8			1155,9	12,4	1354,1	1331,7
		46965,5	32199,5	31236,9	9549,9	1396,7	4782,0	31629,6	392,7	47928,1	47358,2

## Комментарий

Техническое описание составлено по результатам технической инвентаризации, проведенной ООО «Оллвин Гео» по состоянию на 11 ноября 2022 г.

Технический паспорт (техническое описание) составлен:	<u> 10 января 2023 г.</u>
Исполнитель (подпись)	/ <u>Павлов И.А./</u> <sub>(ФИО)</sub>
Проверил (подпись)	/ <u>Чаплыгина Е.В./</u> (ФИО)
Руководитель организации мп.	/ <u>Бронникова Е.Л./</u> (ФИО)
Дата выдачи 20	<u>23</u> г.